


VERMONT ROUTE 289

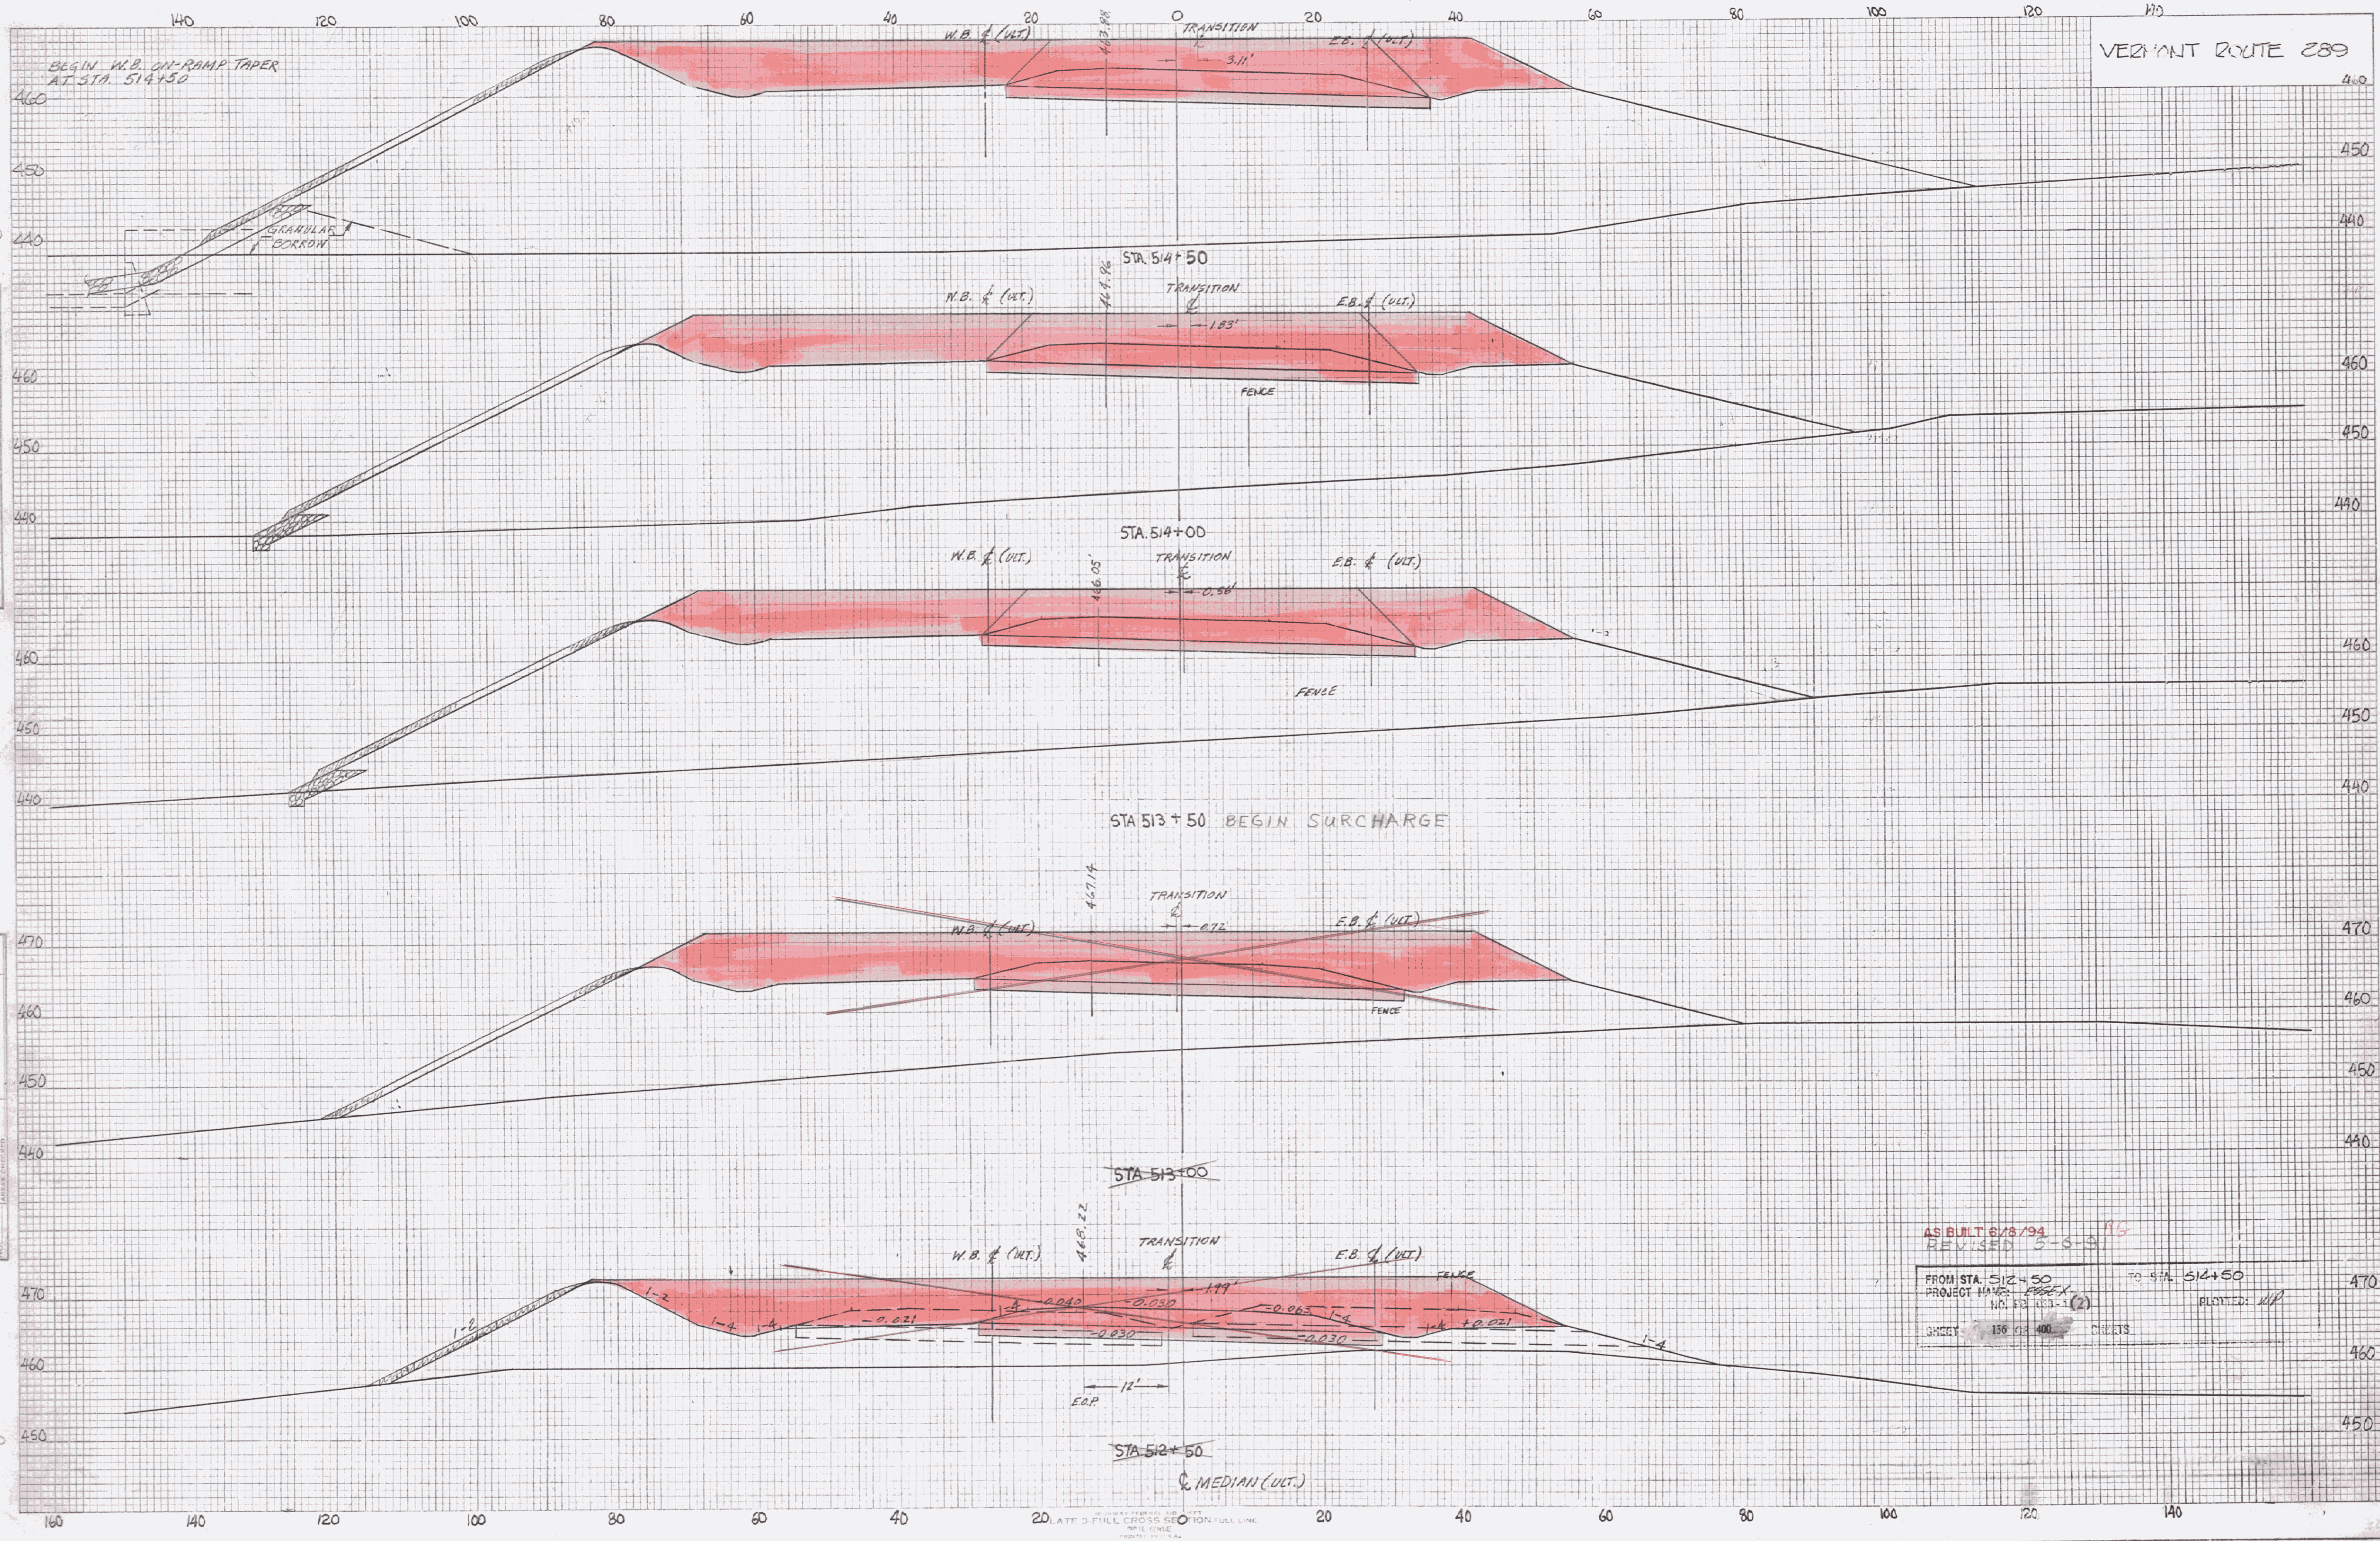

AS BUILT 6/18/94
REVISED 3-5-95

FROM STA. 512+50 TO STA. 514+50
PROJECT NAME: VERMONT ROUTE 289
SHEET 156 OF 400
PLOTTER: M/P

FINAL
SURVEY
NOTES
NO. 1

ORIGINAL
SURVEY
NOTES
NO. 1

440

440

