


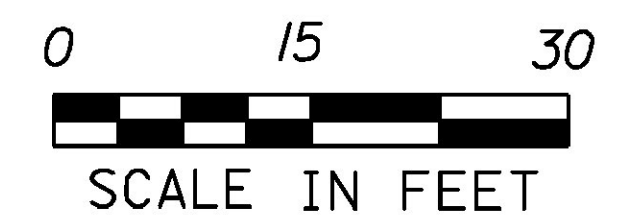


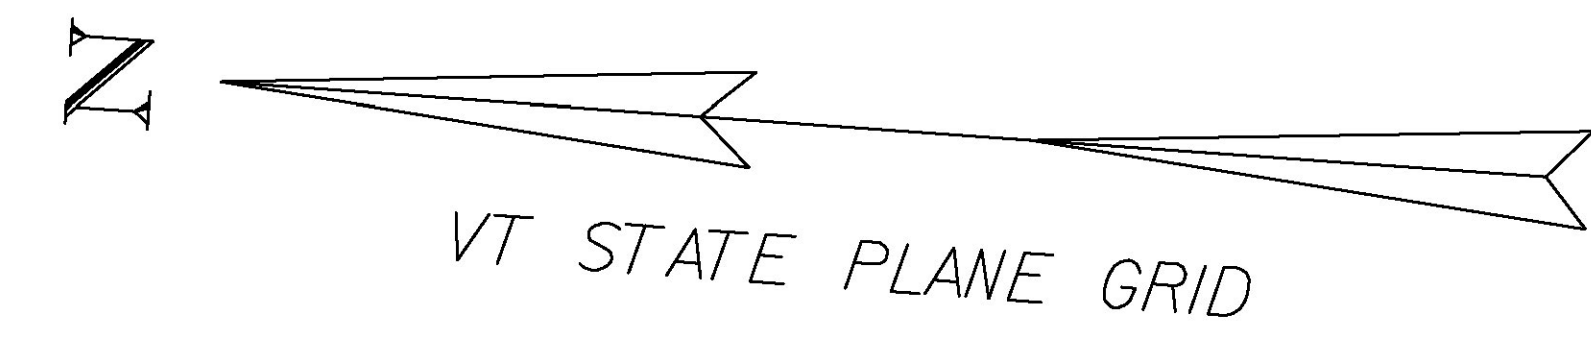

STA. 1844+00

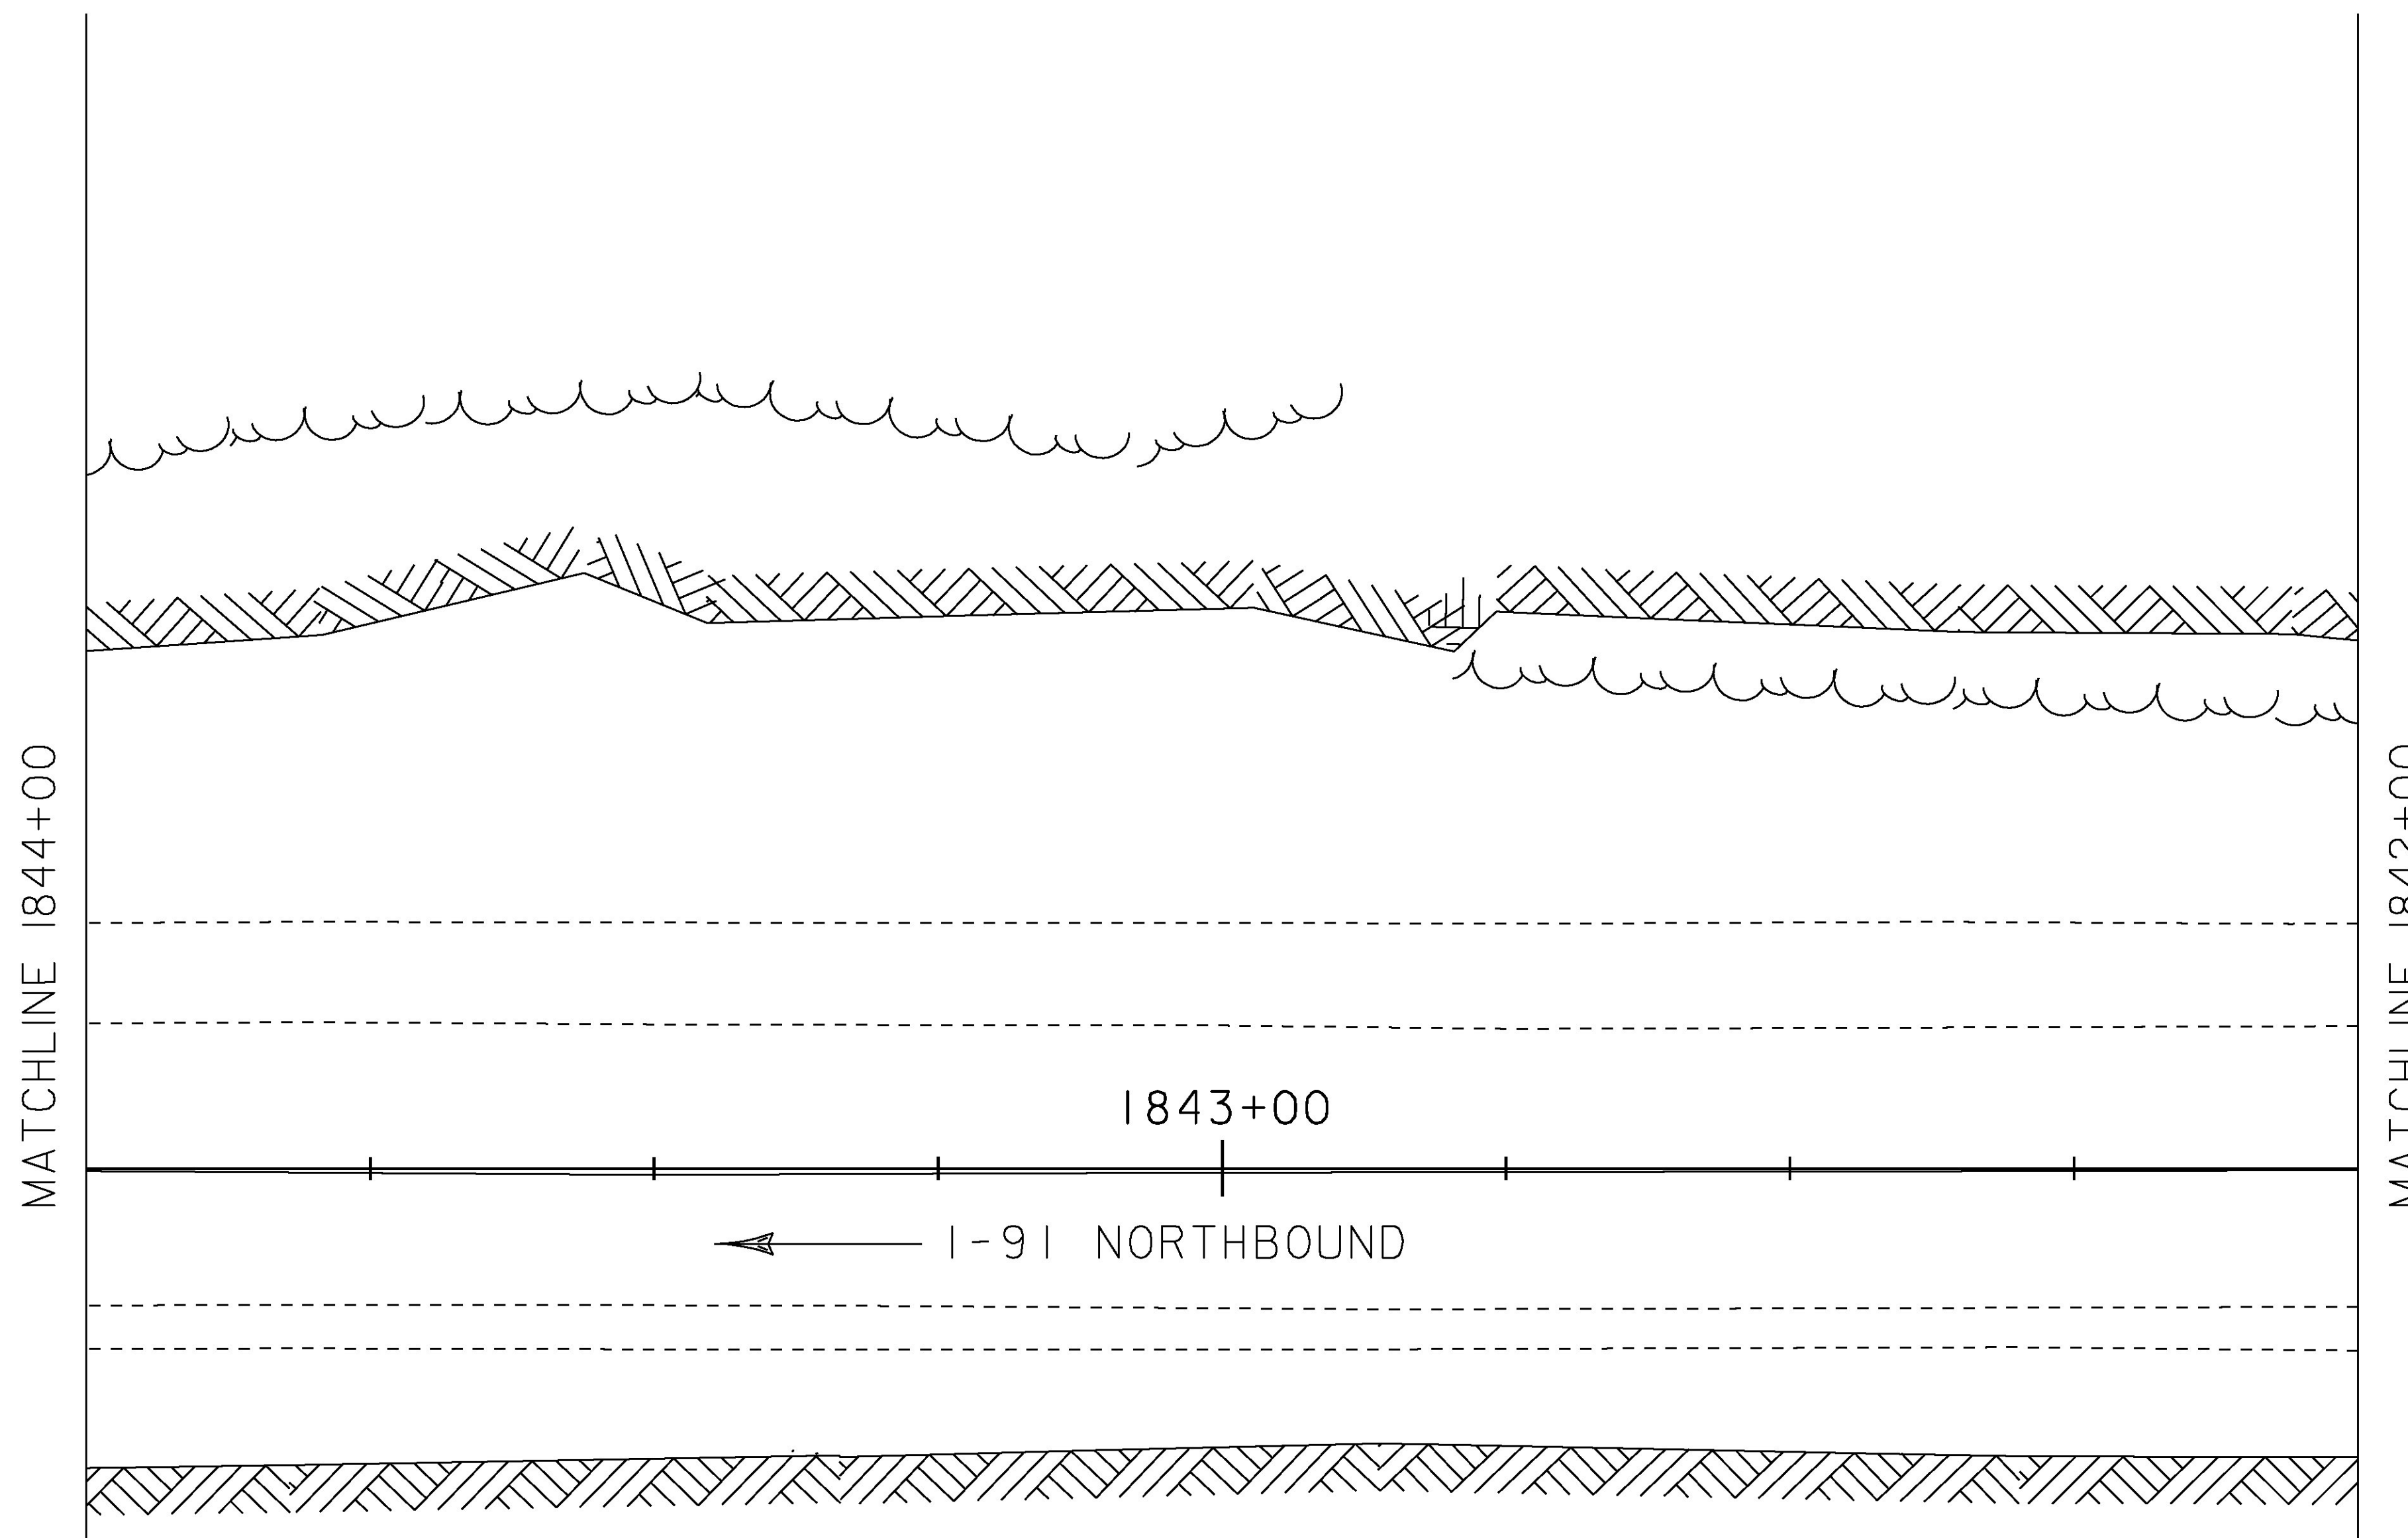

STA. 1843+50

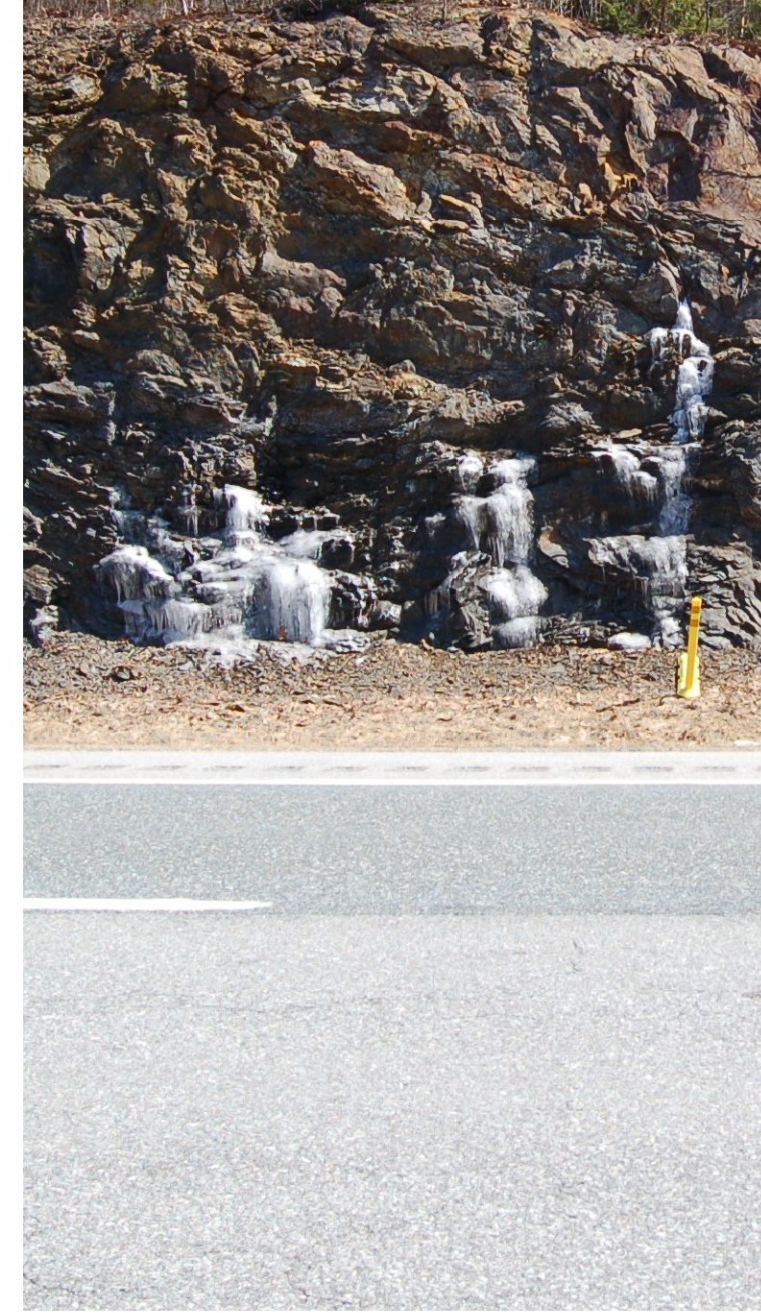

STAT
CENT
PROJ
PROJ
FILE
PROJ
DESIG
LAYO