

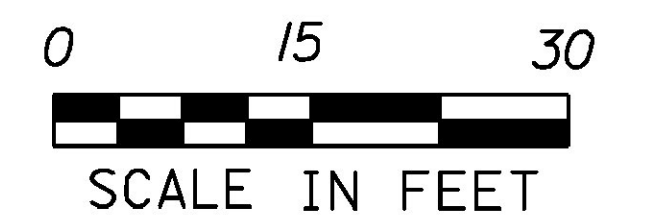


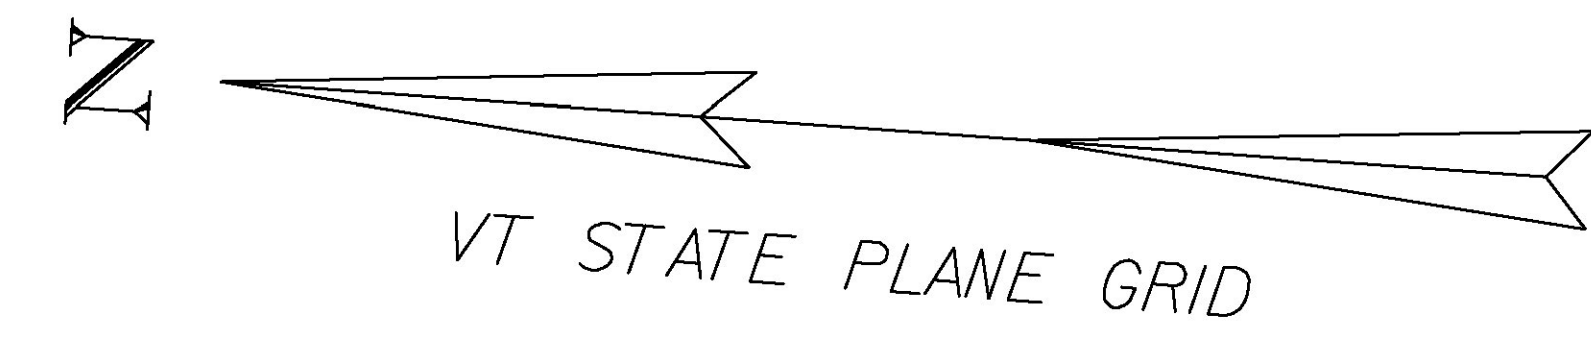

STA. 1859+50

STA. 1859+00

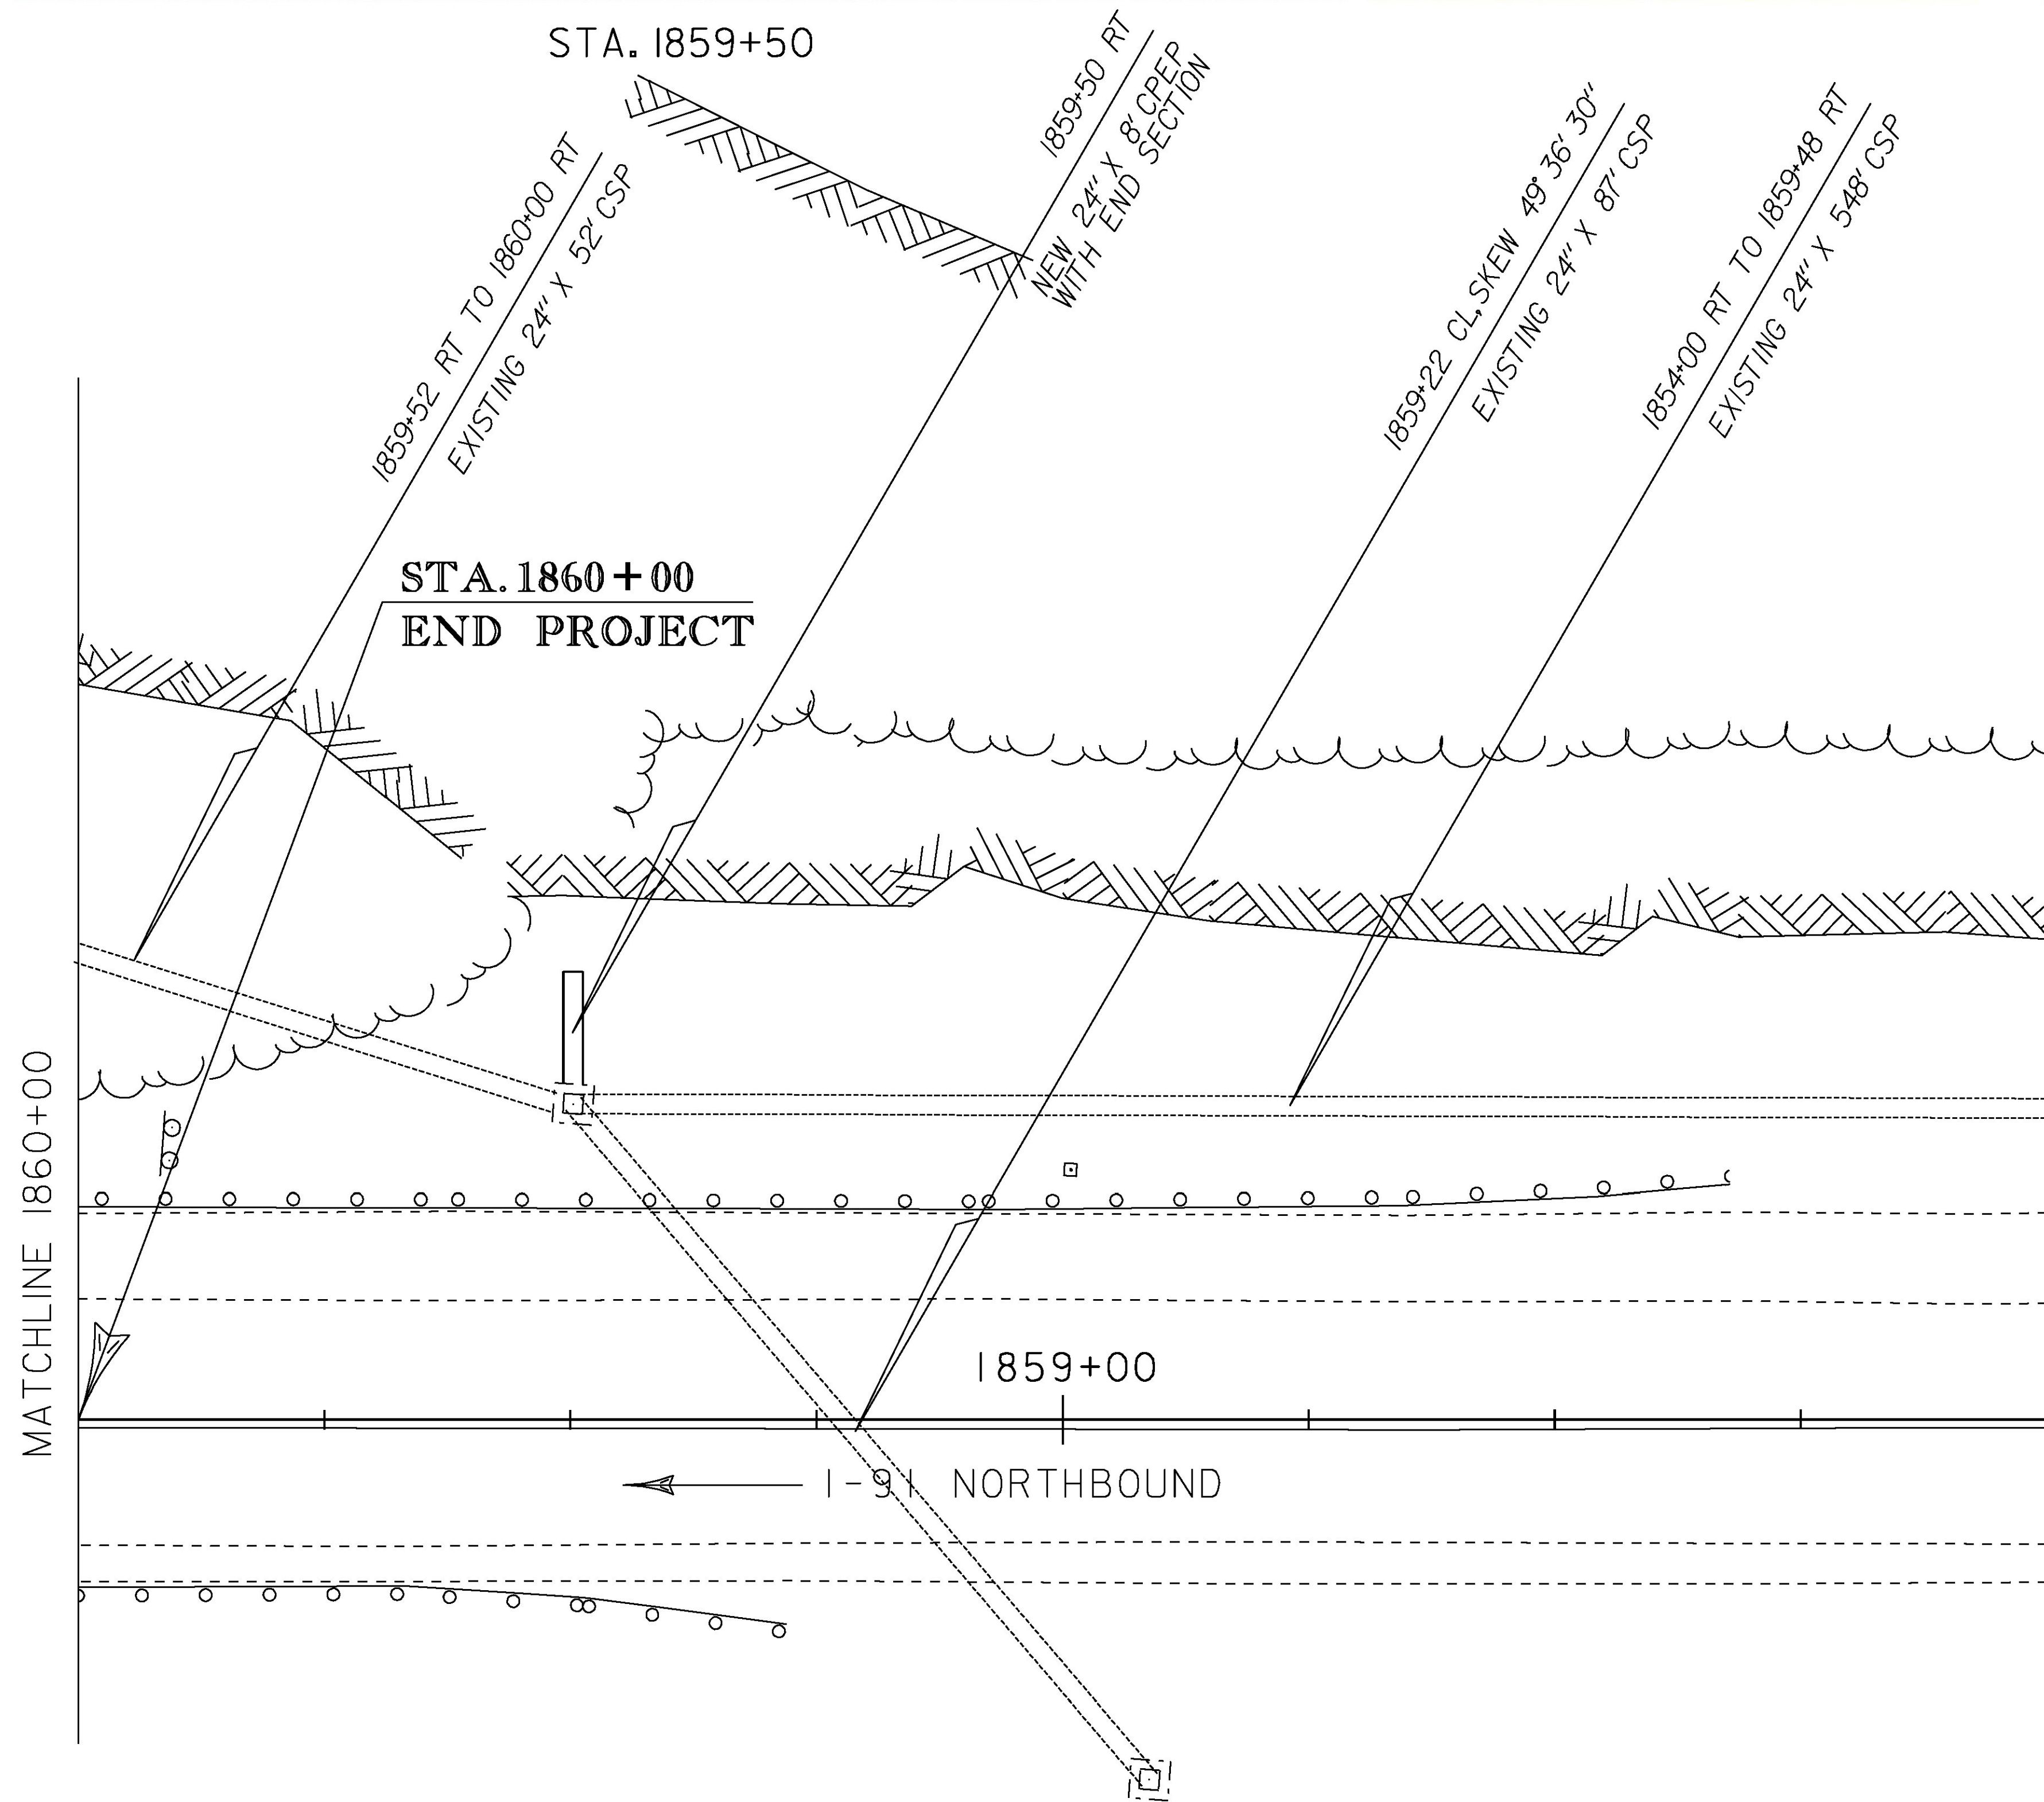

STAT  
CENT

PROJ  
PROJ

FILE  
PROJ  
DESIG  
LAYO