

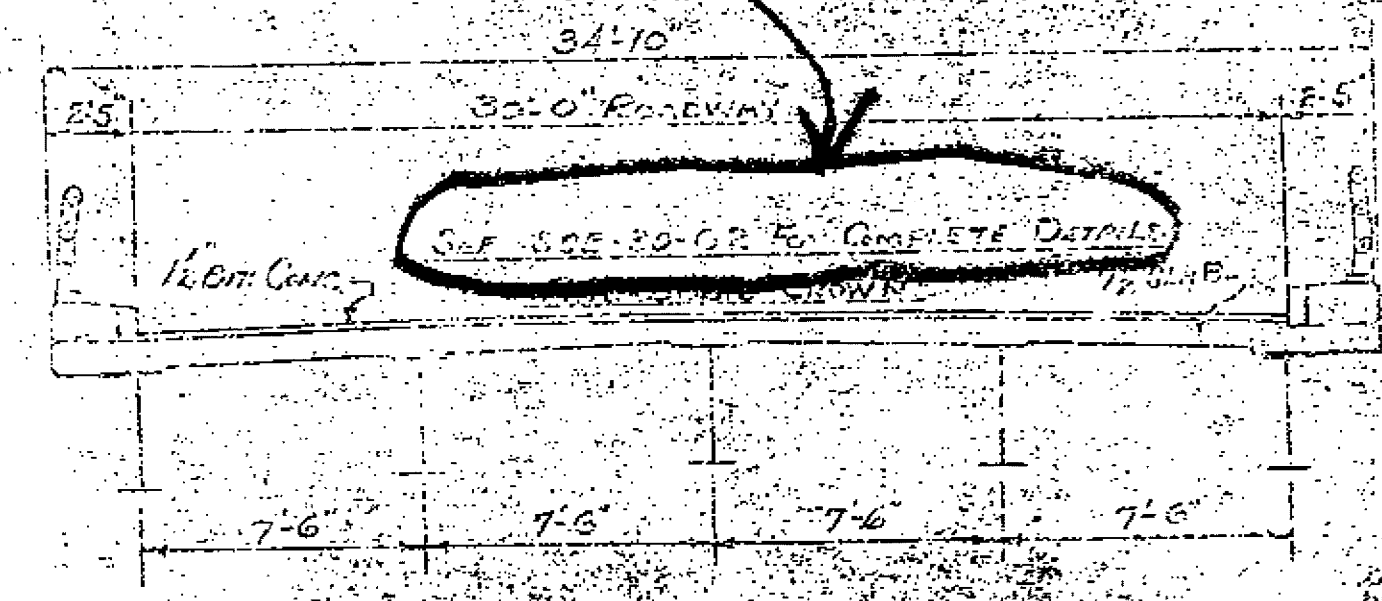


TAR EMULSION  
NO EPOXY COATED  
REBAR

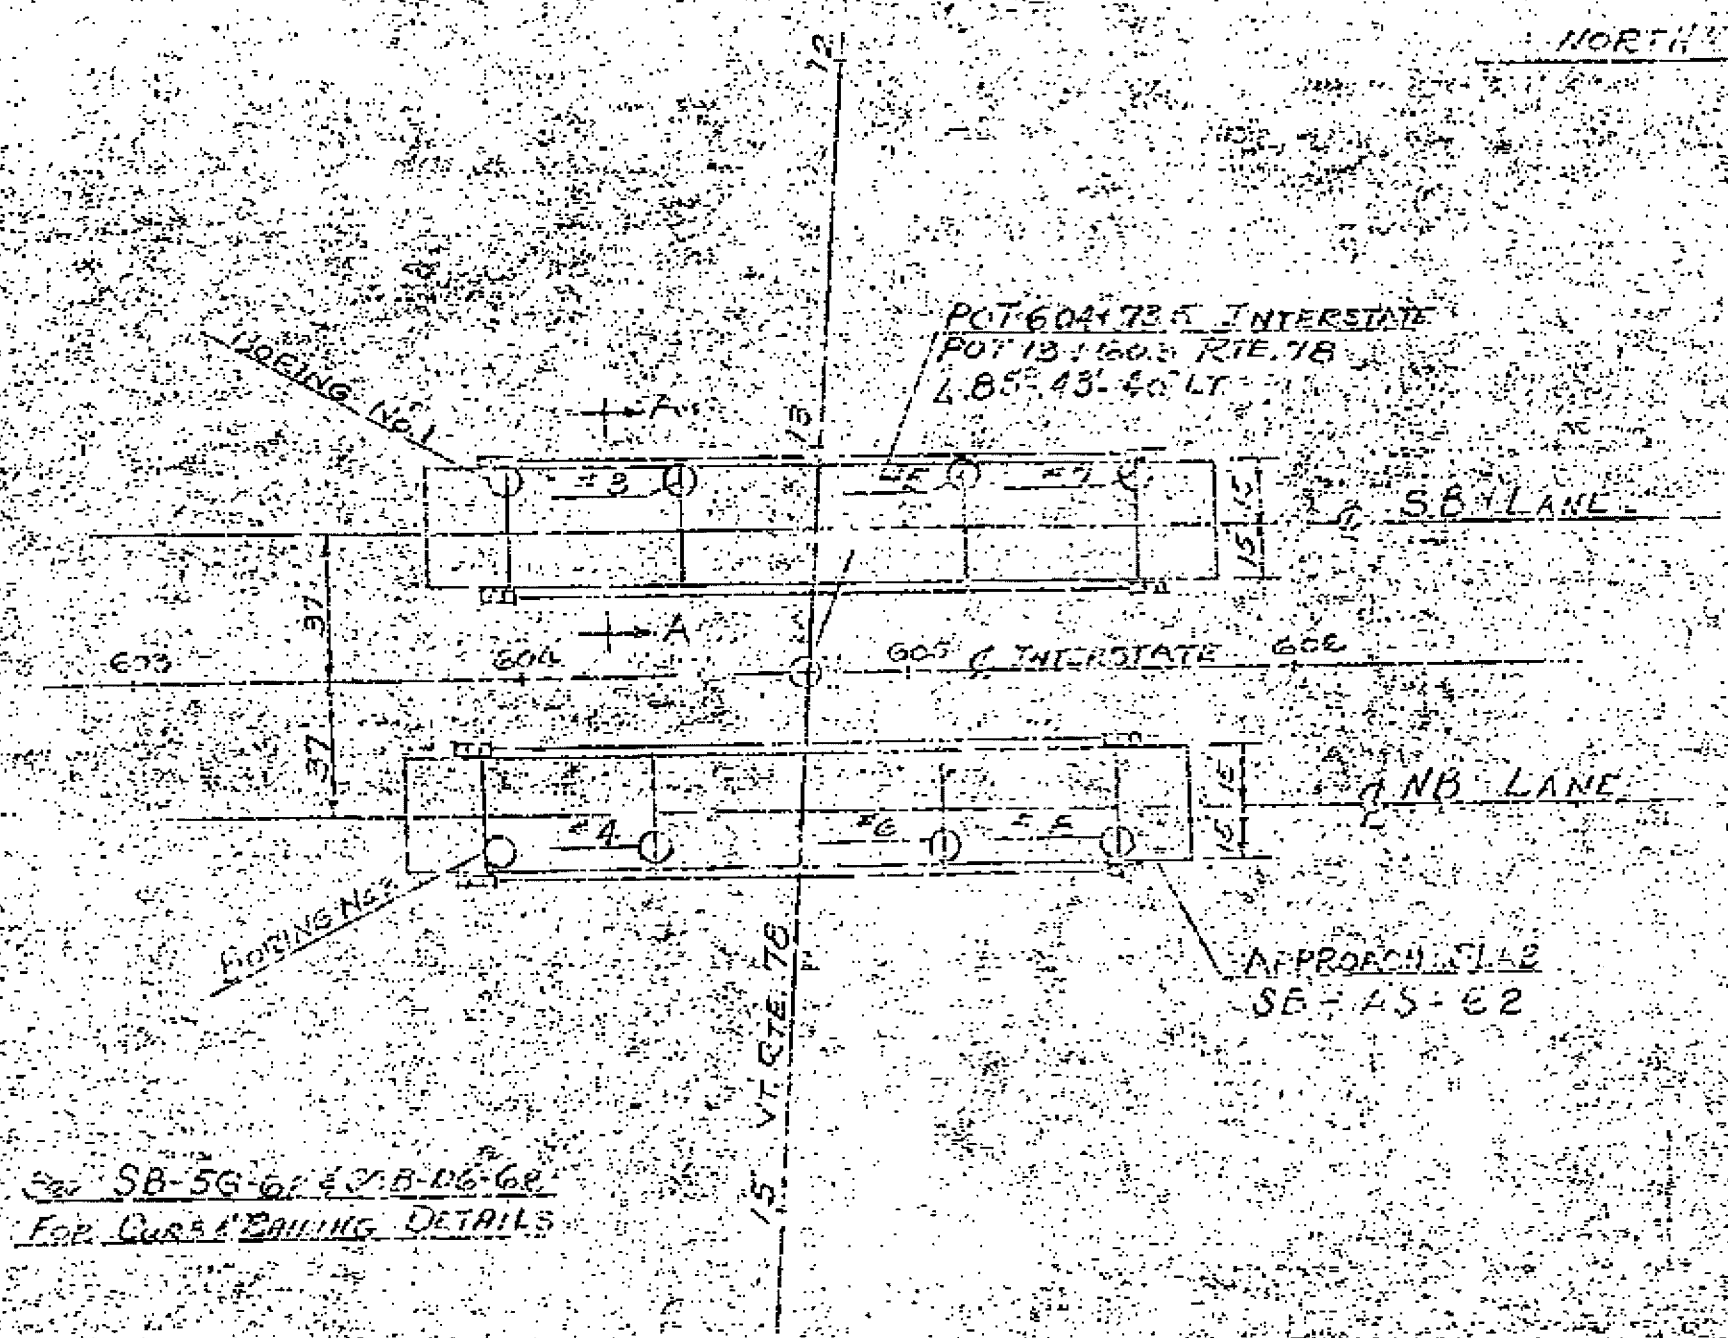

SECTION A-A (TYP)  
SCALE 1/2" = 1'

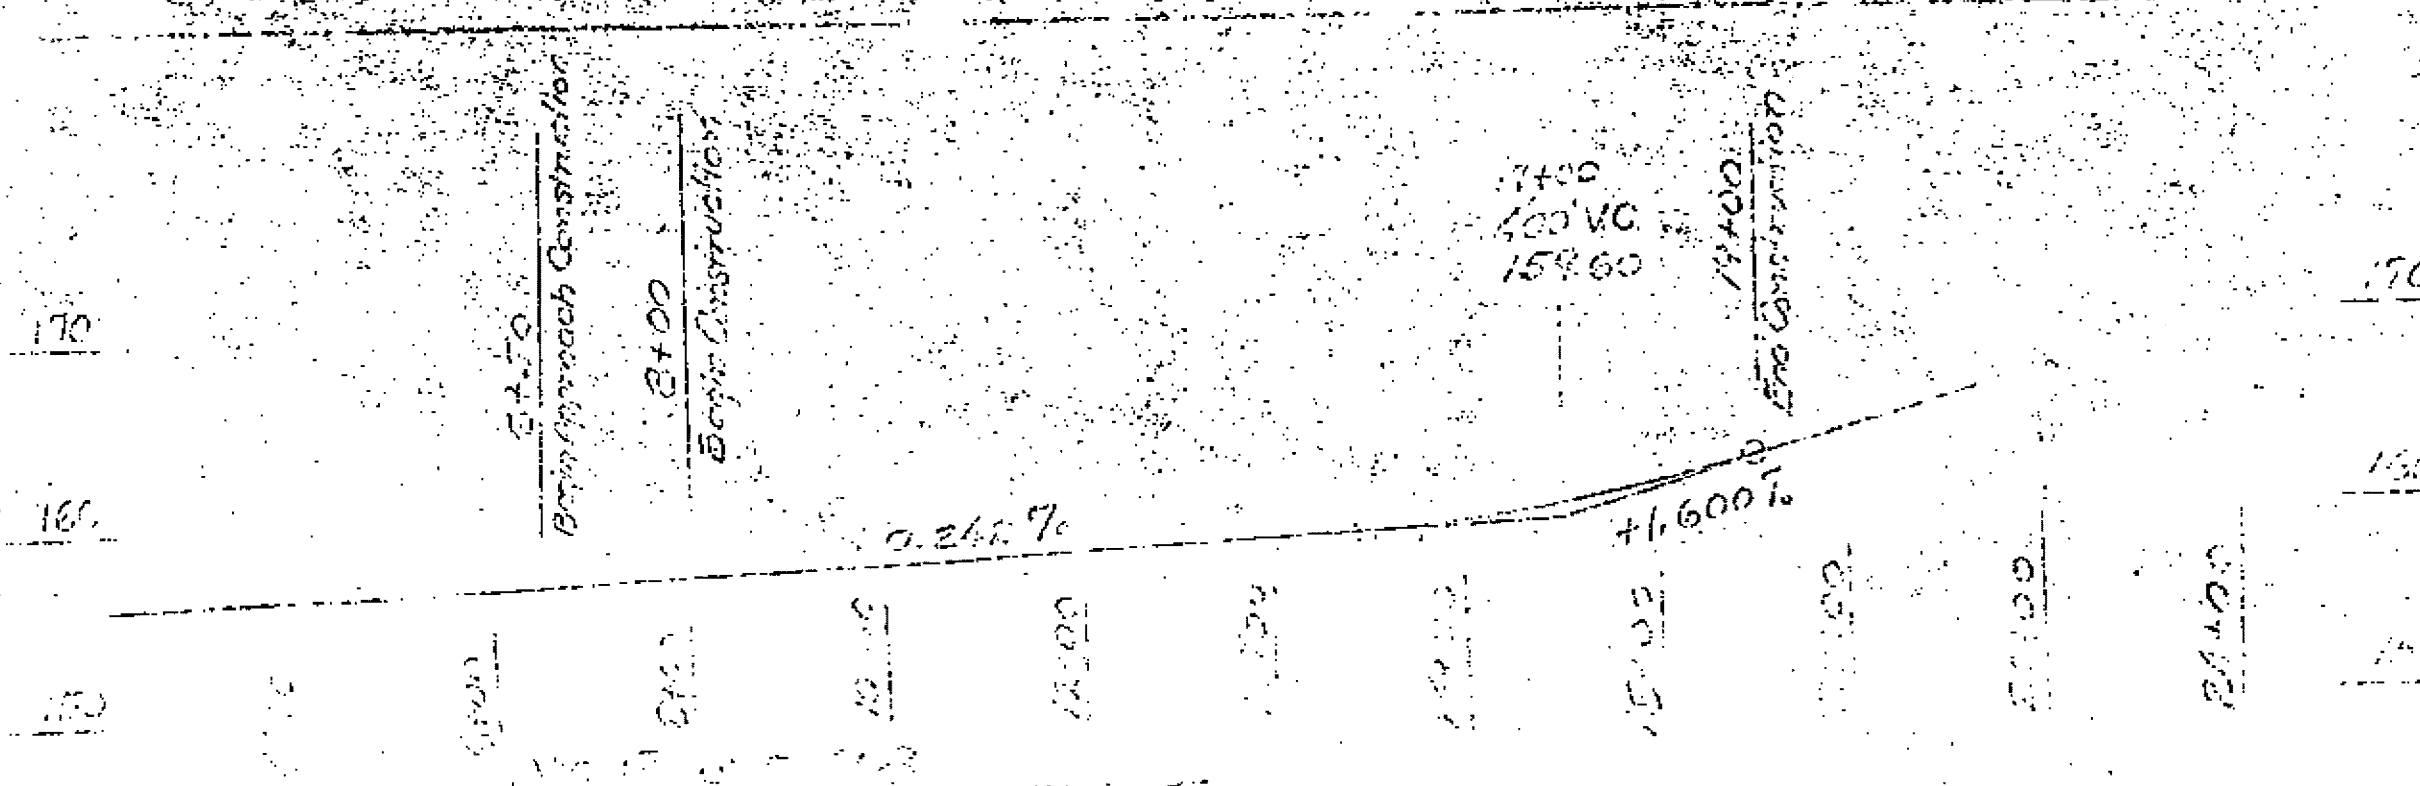

NO.	DESCRIPTION	DATE	BY	CHKD.
1	...	...	...	...
2	...	...	...	...
FOR BORINGS SEE DR SHEET #102

ST. ALBANS - HIGHGATE  
IM BENT  
SHEET 27 OF 32  
BRIDGE 98N&S  
FOR REFERENCE ONLY

STAGE I & II CONSTRUCTION  
PRELIMINARY IMPROVEMENT SHEET

DR # 98N&S