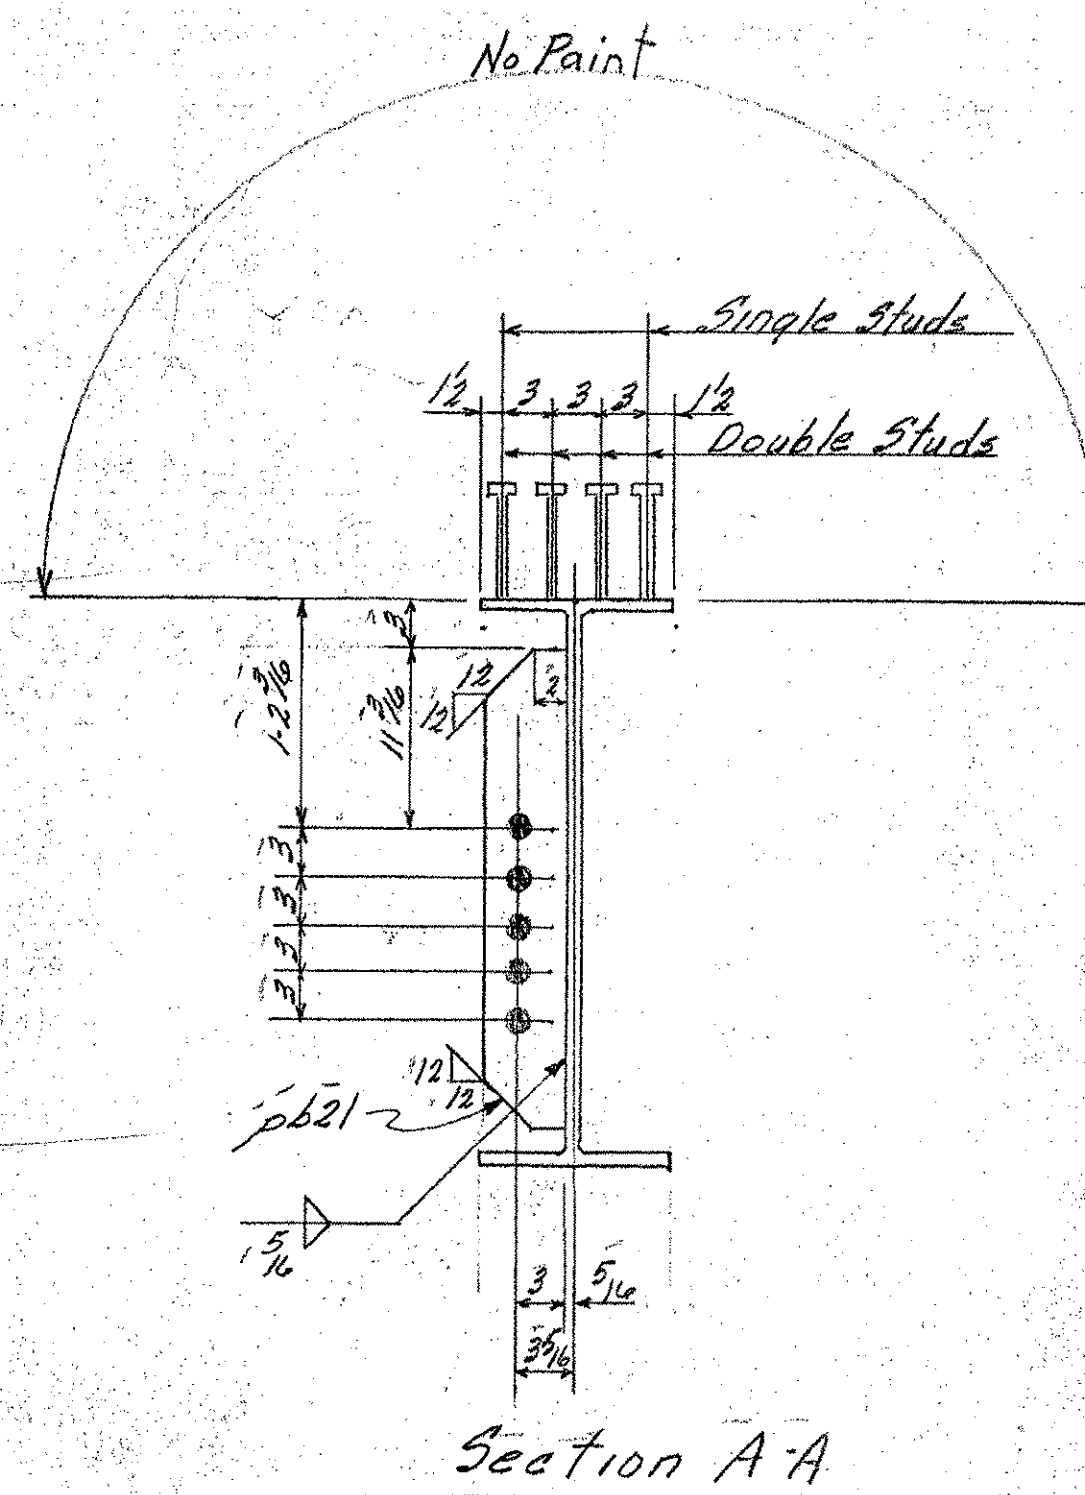
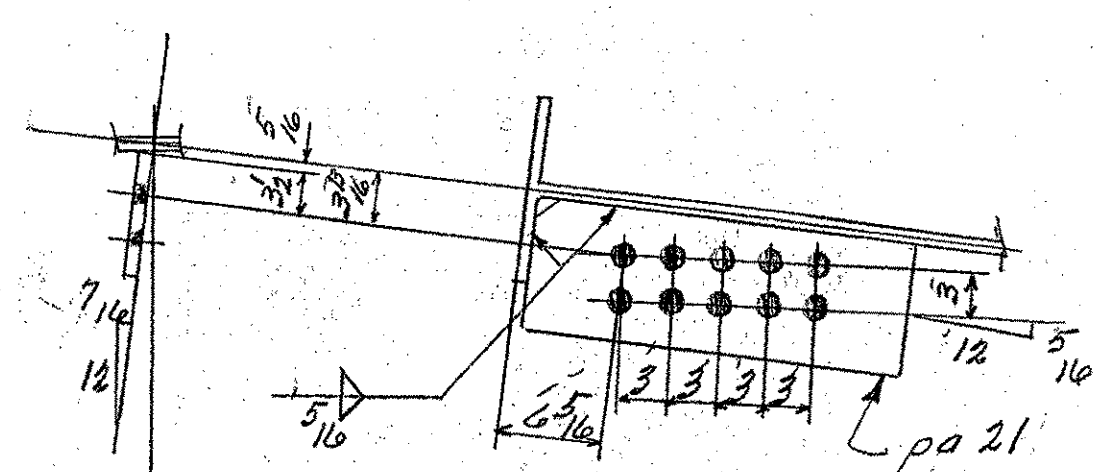


1	2	3	466
---	---	---	---	---	---	---	---	---	----	----	-----	-----	