
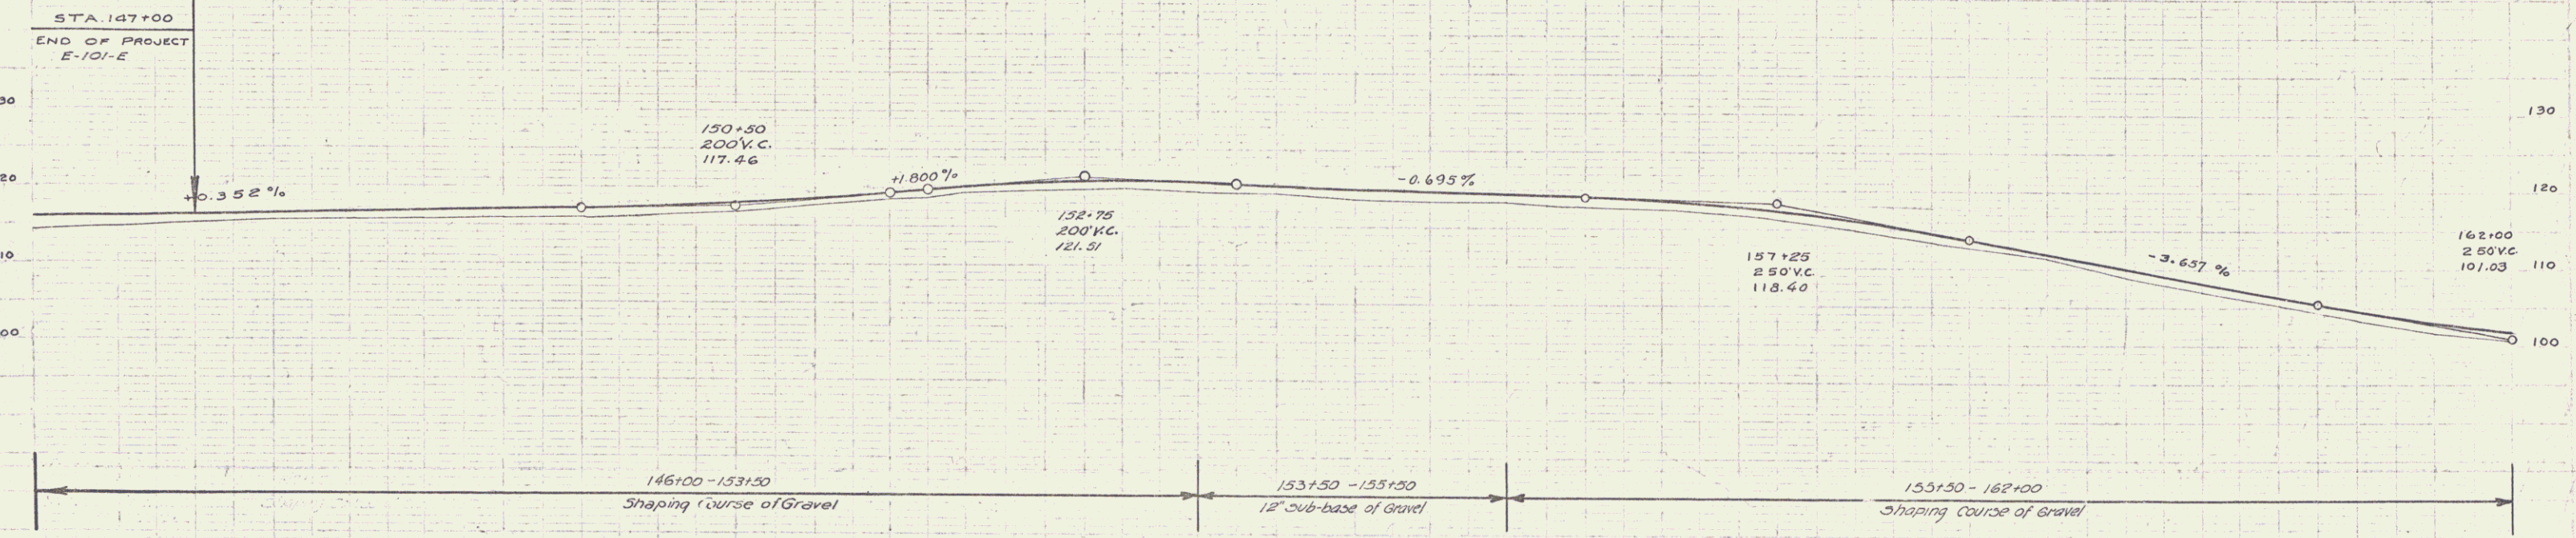


Parcel	Kind of Instrument	Date of Grant	Grantor	Grantee	Recorded	Remarks

101-M-1933 14 48
 STATE OF VERMONT
 E-10-E 1932 6 18

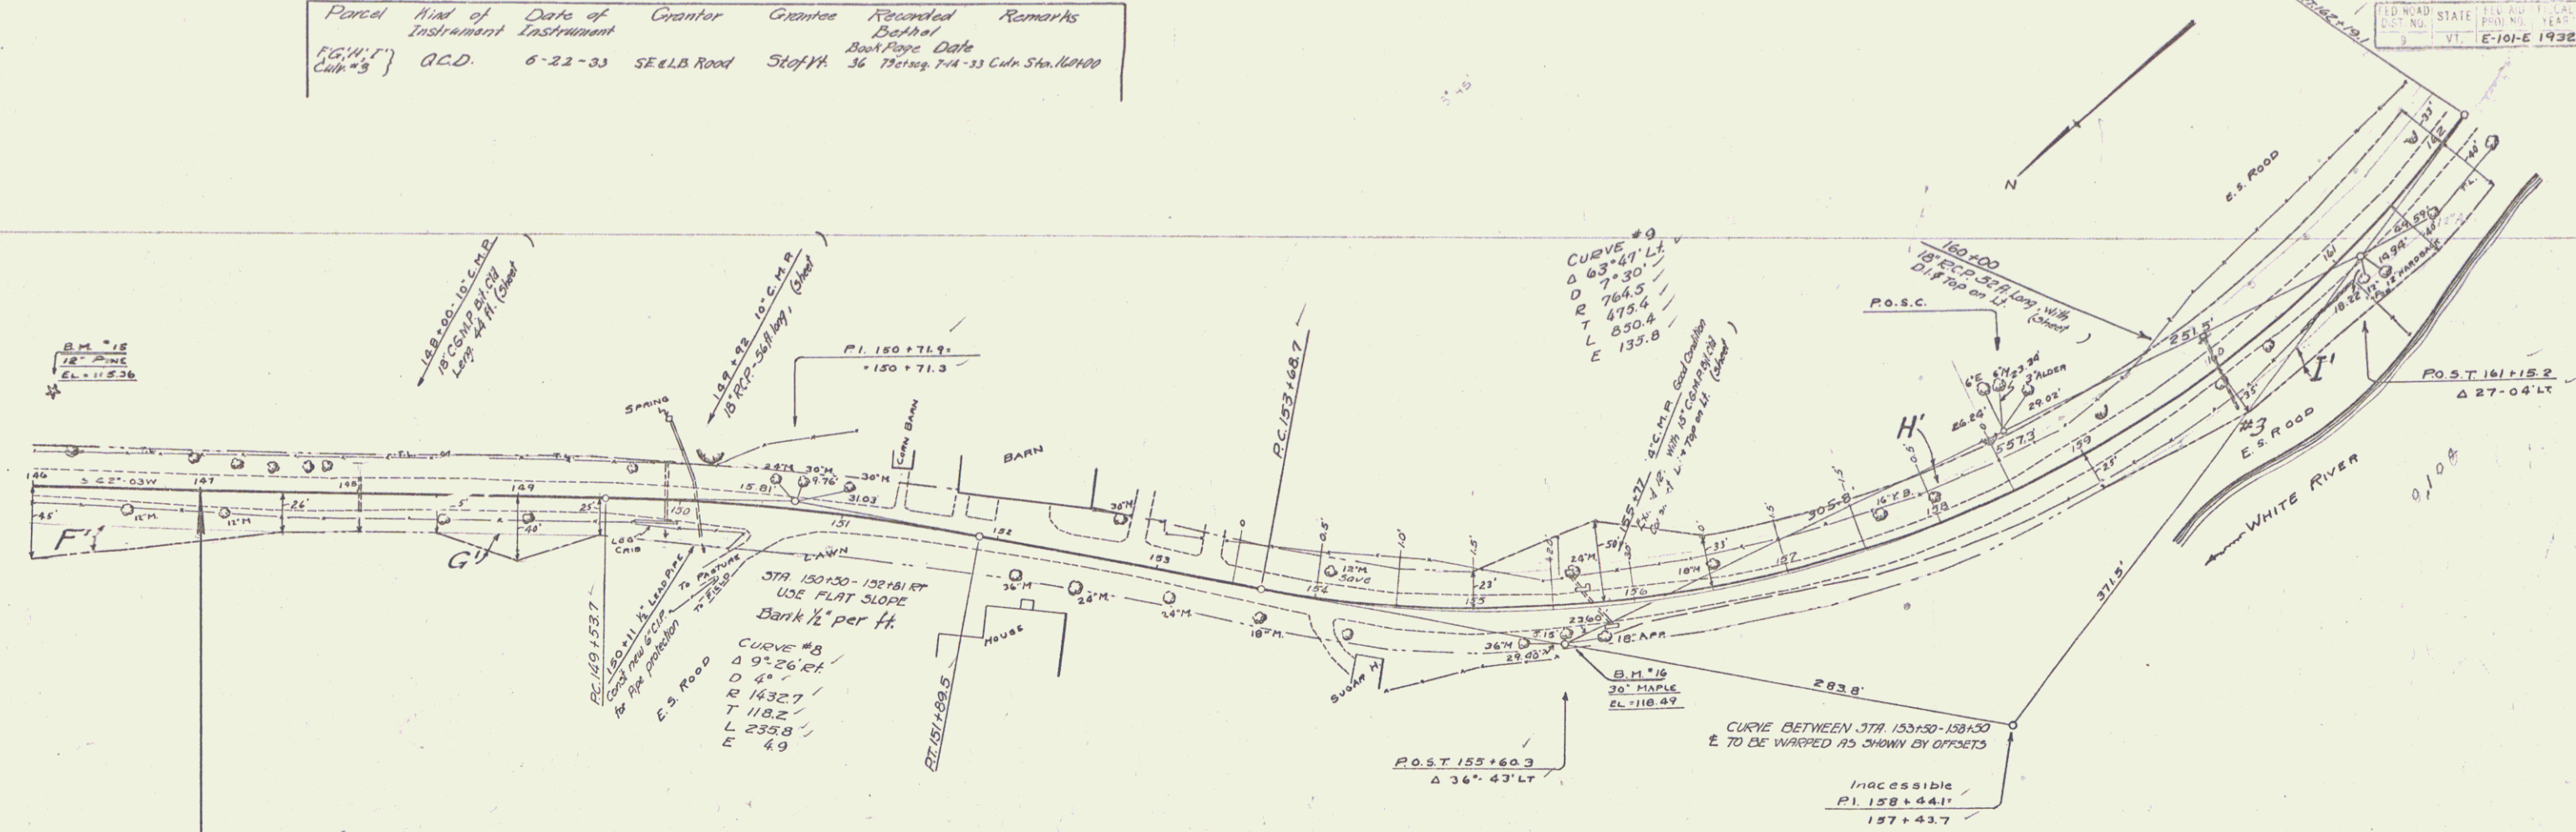

