



POOR ORIGINAL COPY

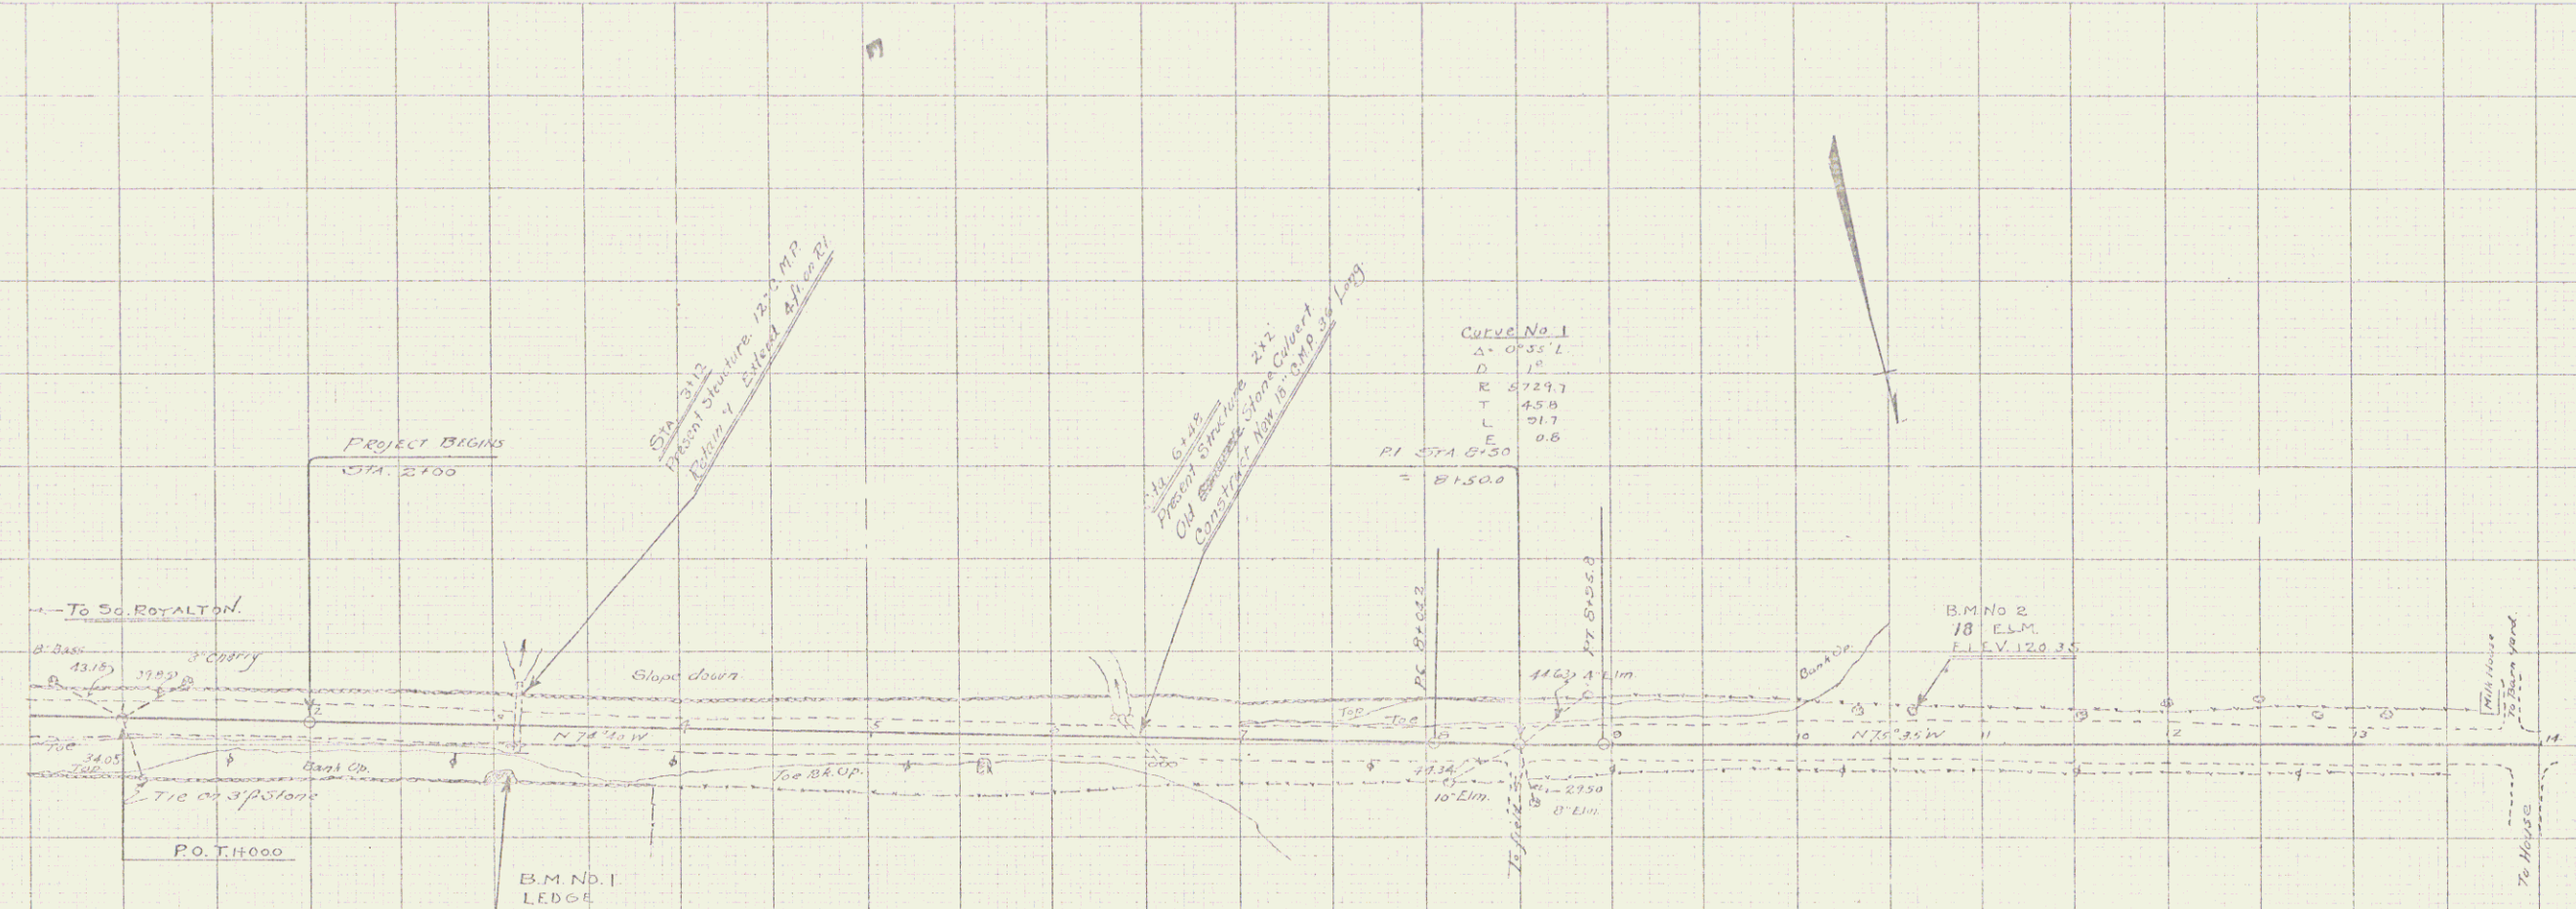

Town: Royalton
 Project No: mm 0.20-1.20
 Date: 11/1/29
 Rte. UT 107
 Pin# 00R030



MP 1.115-0.224

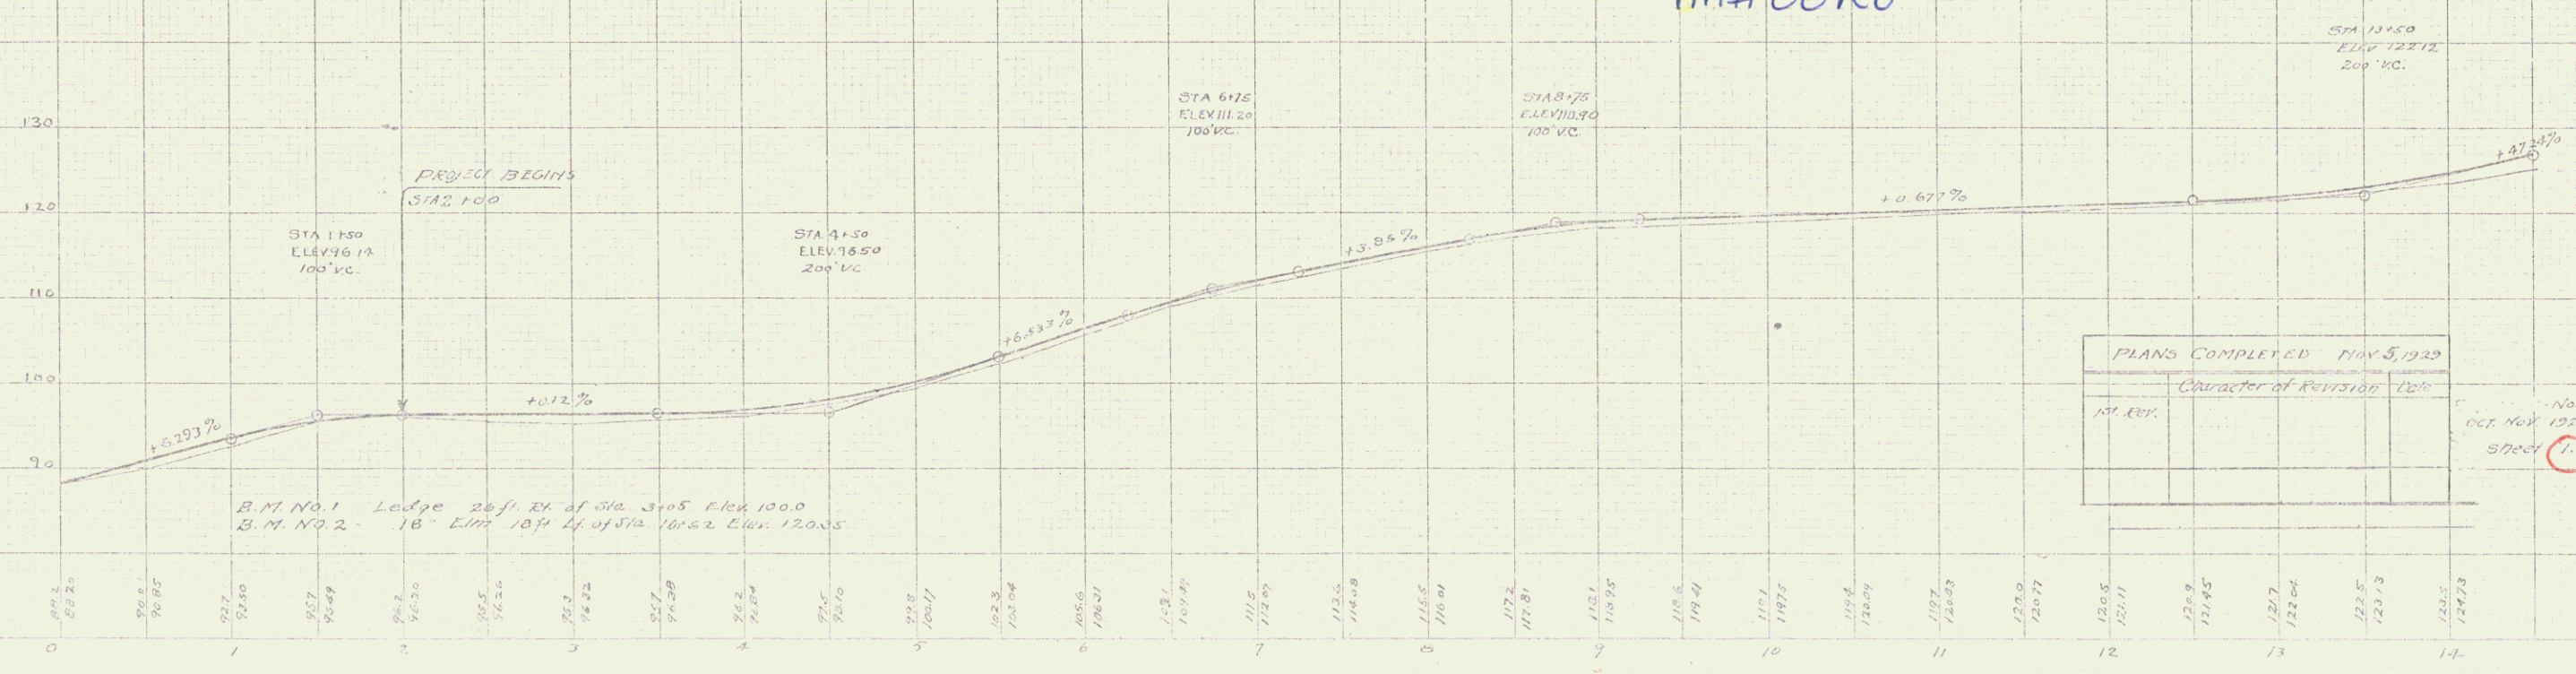

 CHARACTER OF REVISIONS 120'

TOWN OF ROYALTON
 No. ROYALTON BELMEL ROAD.
 OCT. NOV. 1929
 SPEC. 1

POOR ORIGINAL COPY

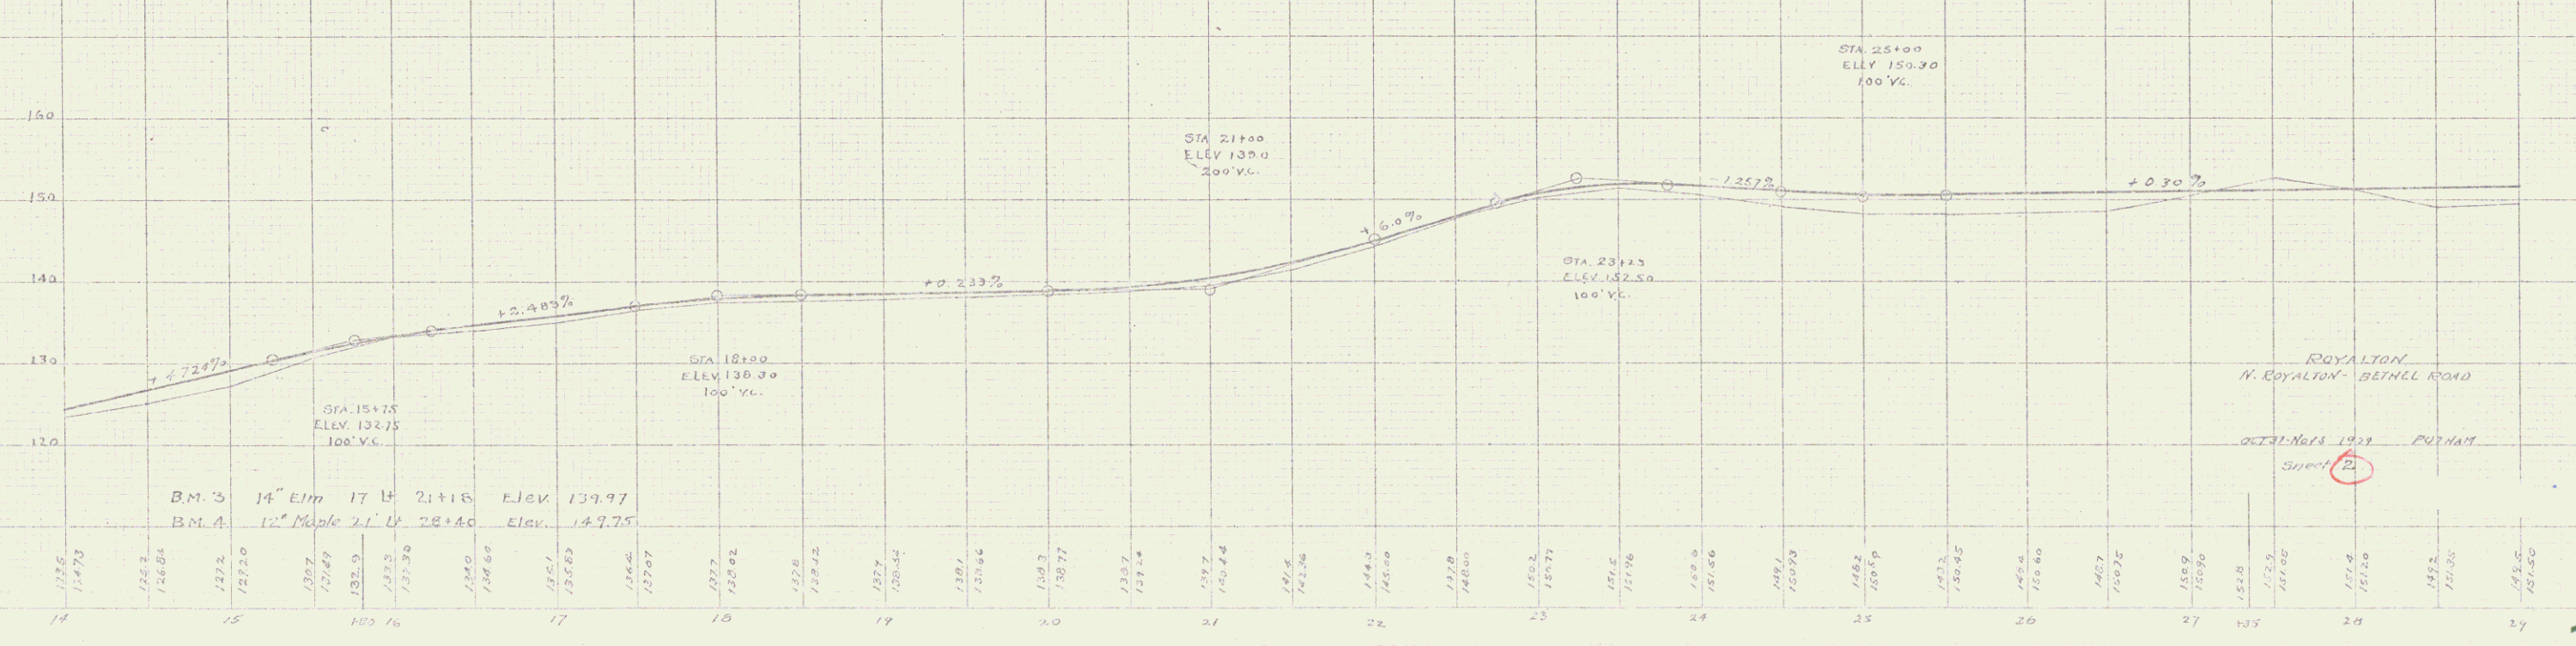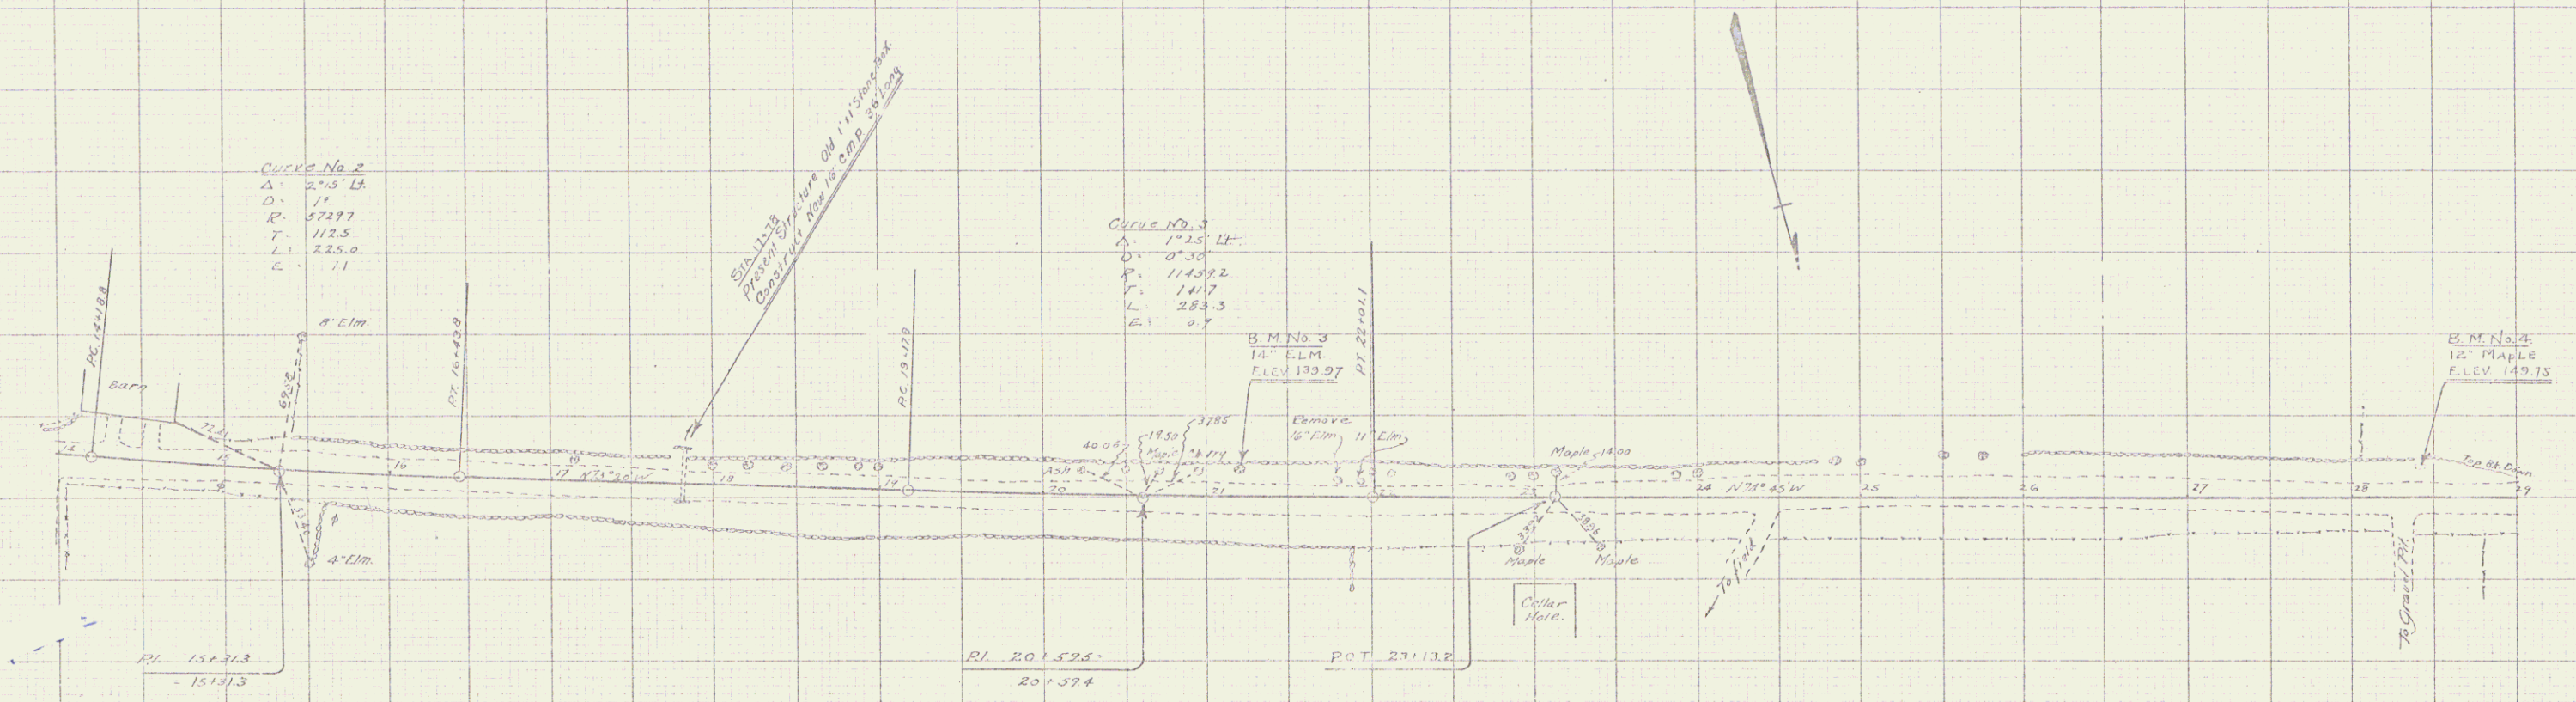


STEARNS R. JENNINGS

2
 PL 107 or




POOR ORIGINAL COPY




RIGHT-OF-WAY DIVISION
 DOWN FILE
 PERPETUAL
 Form of 41107
 (To Be Returned to R.O.W. Division)

POOR ORIGINAL COPY

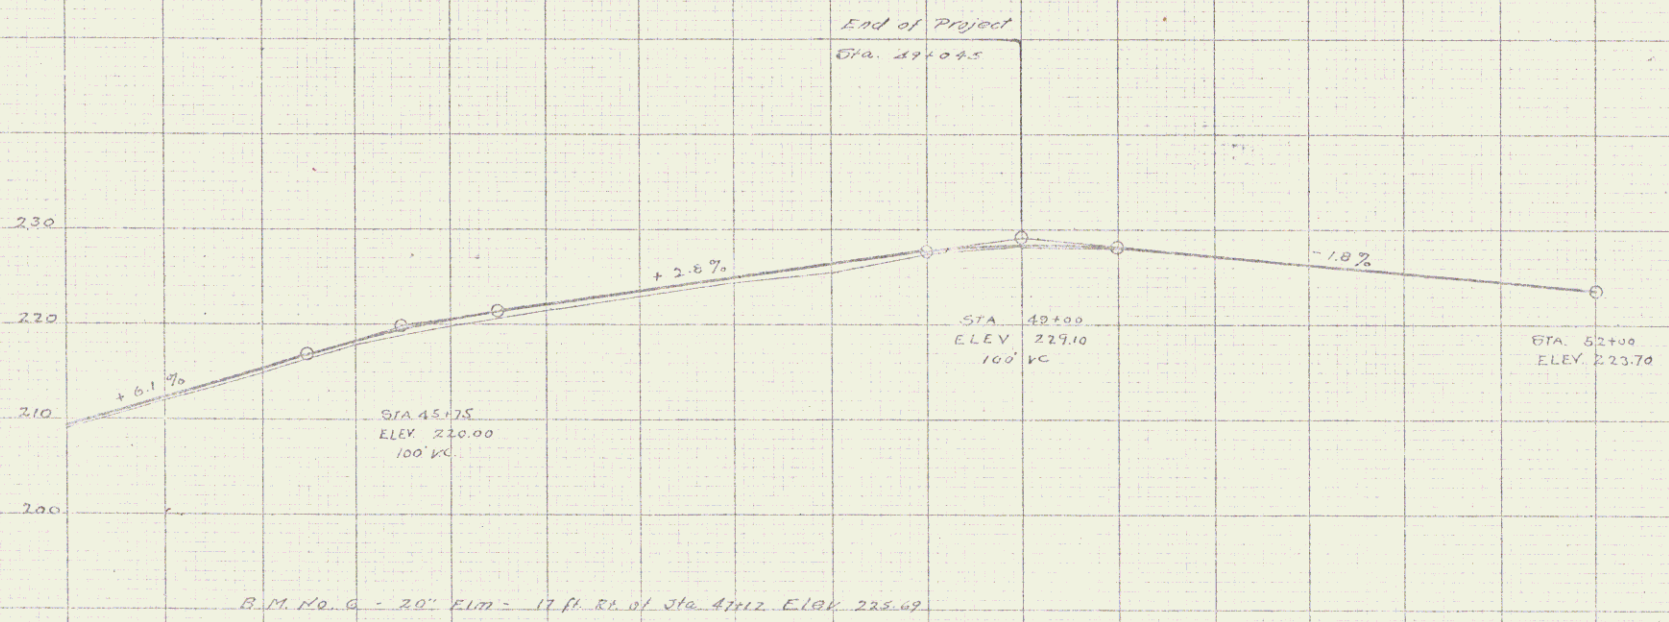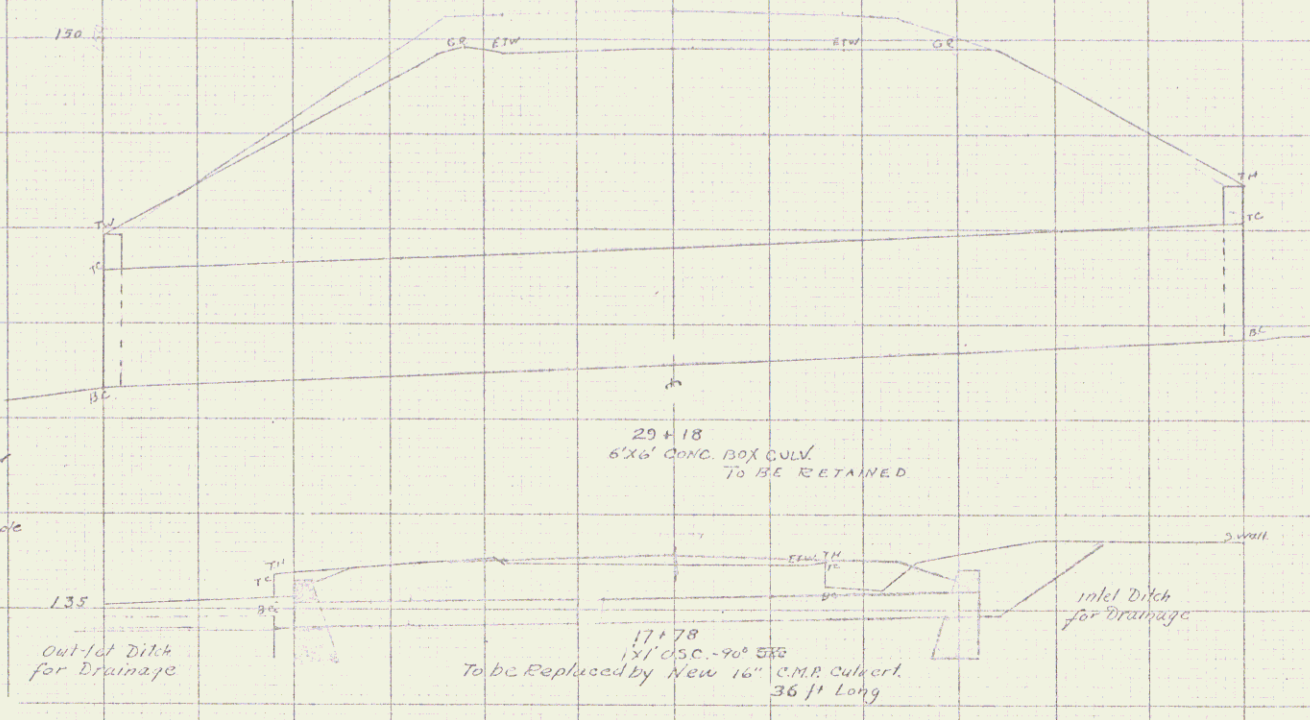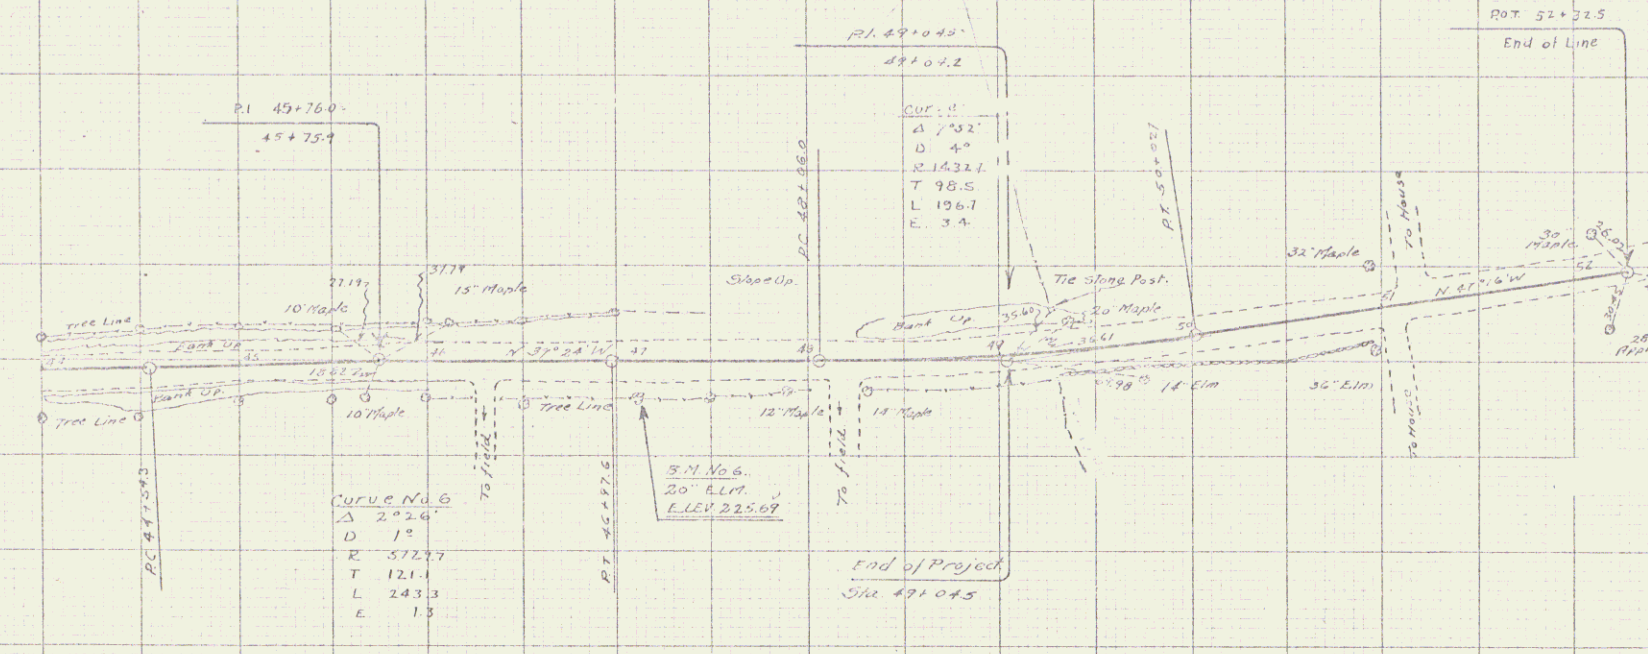

2087	20935	21011	21040	21060	21085	21127	21200	21208	21250	21256	21260	21265	21270	23000
------	-------	-------	
SHEET 4

4