


TOWNS OF ENDSBURG-SHELDON

Project FUND 58 APR 18

Pin # 00R172

Route VT105

Date 1/1/1931

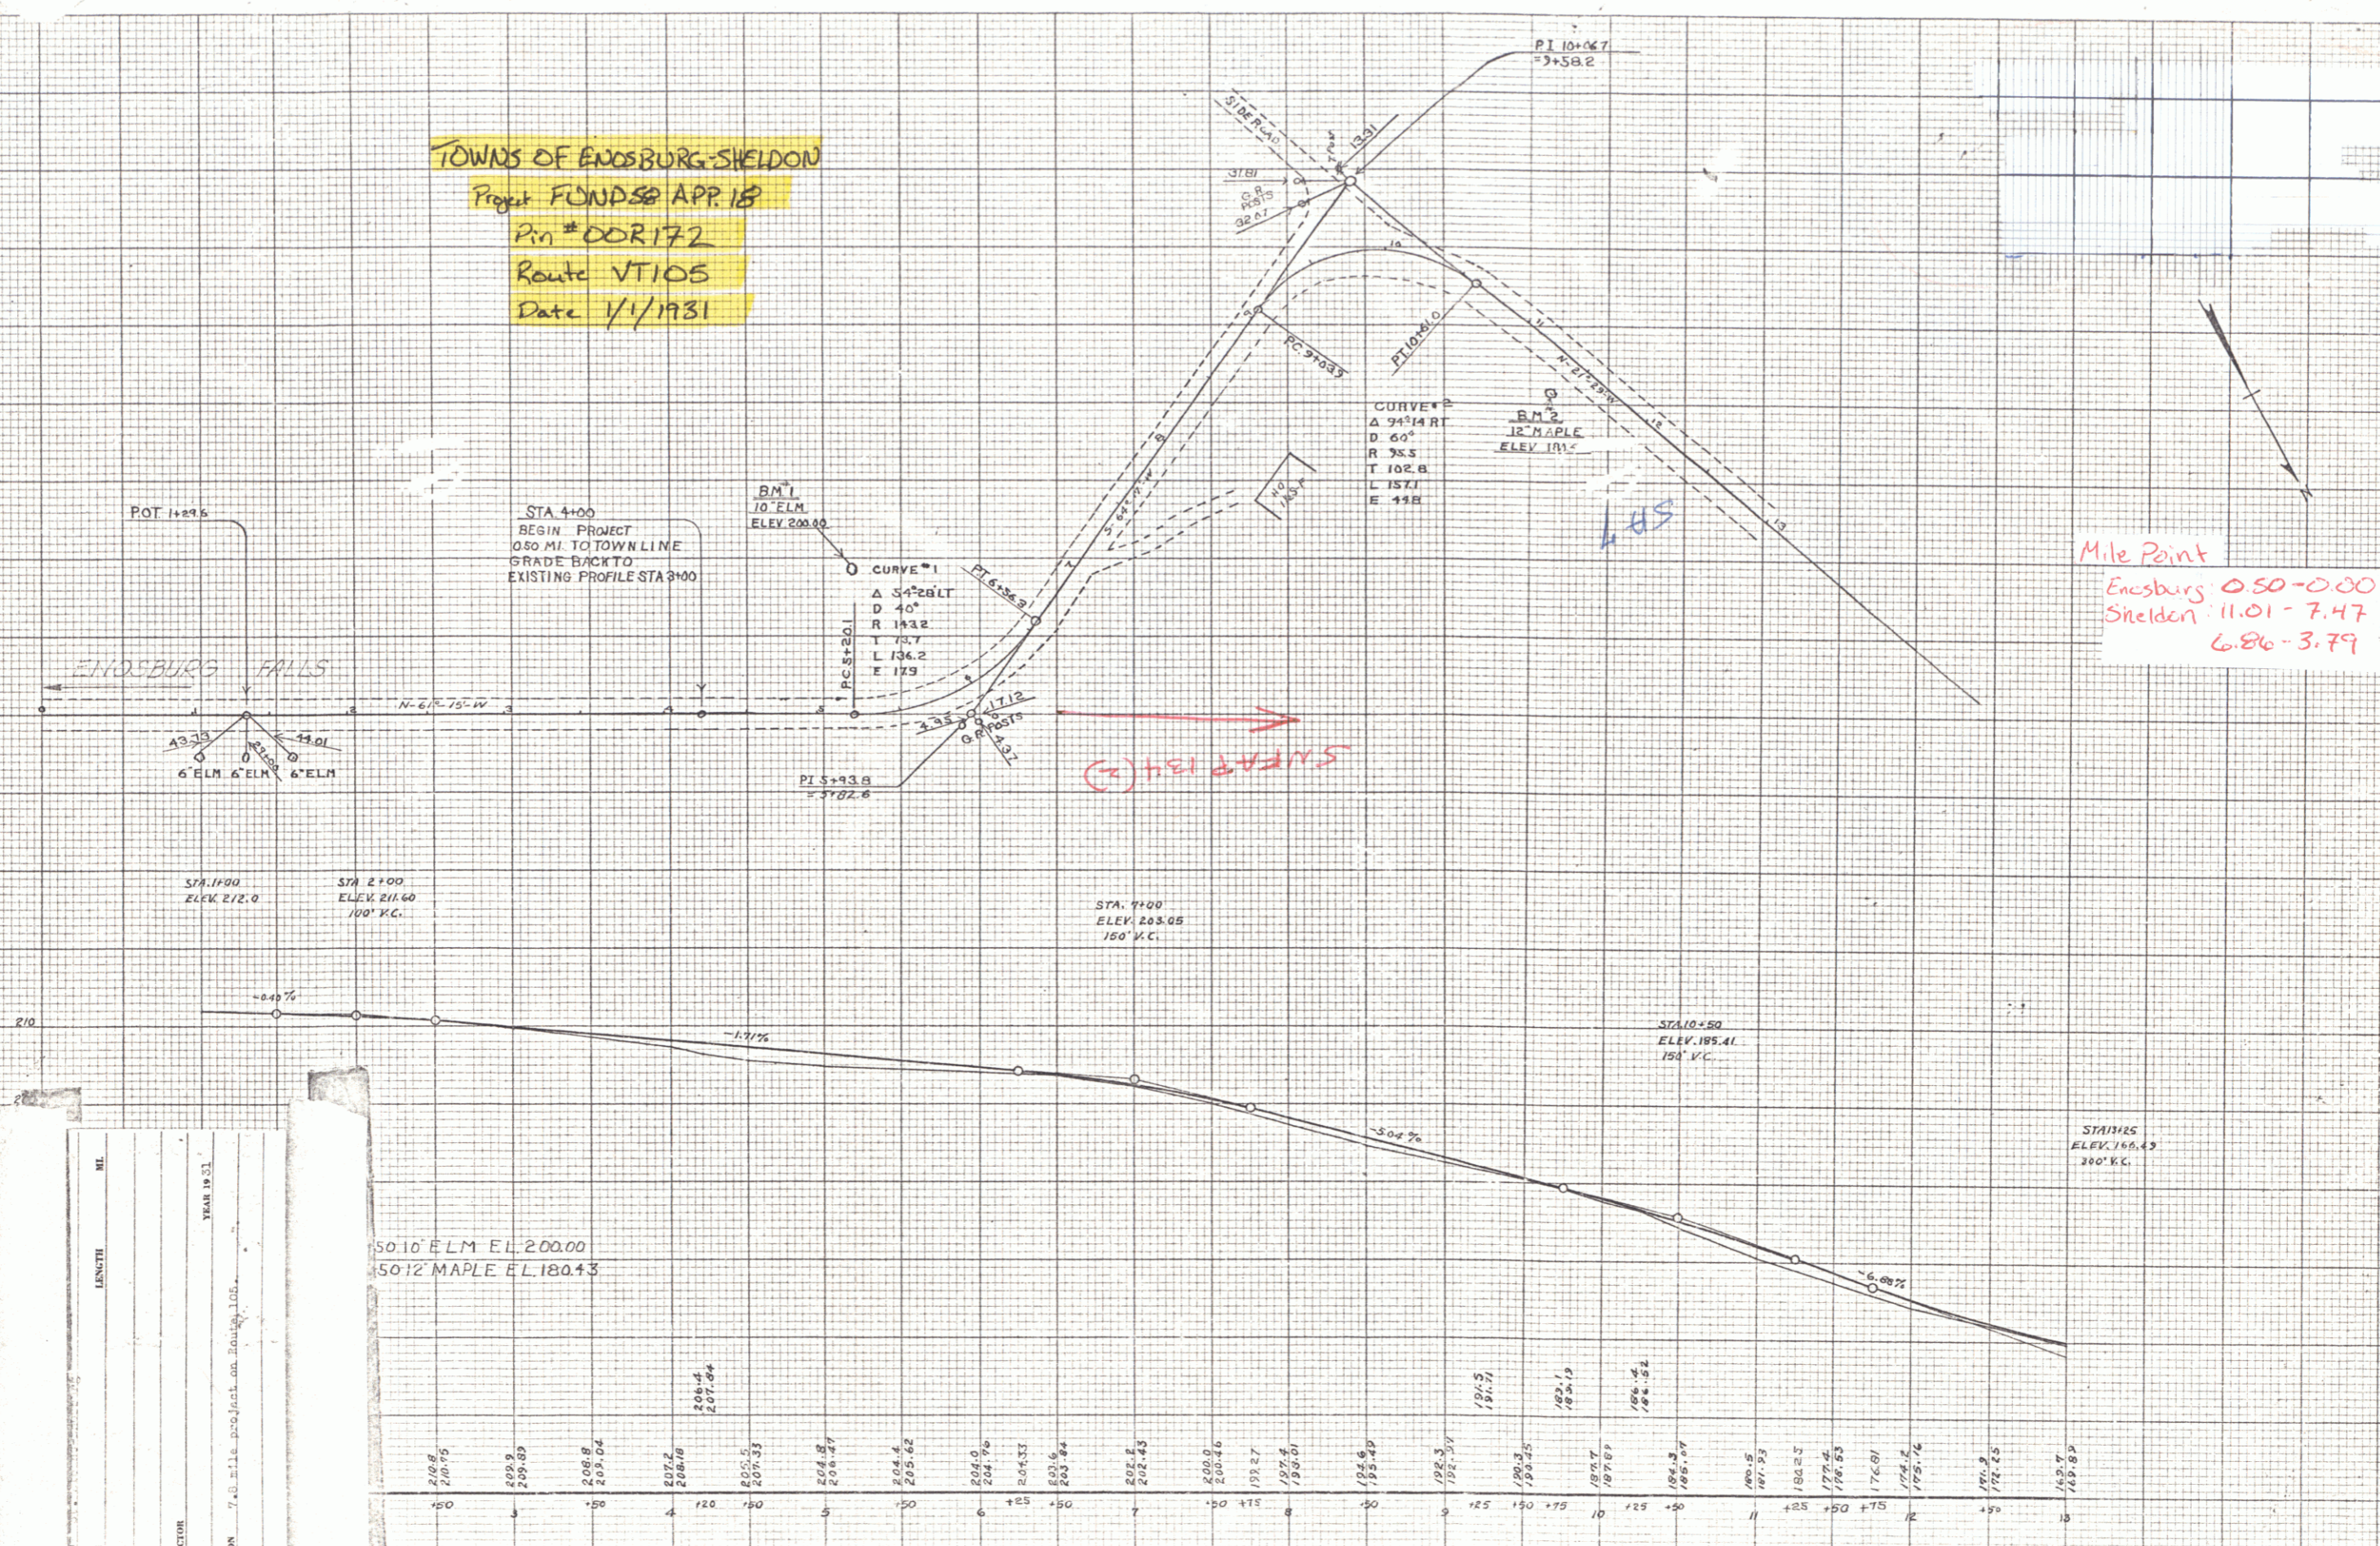

CONTRACTOR	YEAR 19 31
NUMBER	LOCATION 7.8 mile project on Route 105
TYPE	DATE 1/1/1931
LENGTH	
MI.	

5010 ELM EL. 200.00
5012 MAPLE EL. 180.43

100	208.4	209.5	209.89	209.8	209.04	208.2	208.4	207.33	208.47	204.4	204.6	204.9	204.53	203.6	203.84	202.43	200.46	199.57	197.5	195.4	193.25	191.1	189.1	186.4	184.52	182.5	180.5	178.5	176.5	174.5	172.5	170.5	168.5
-----	-------	-------	--------	-------	--------	-------	-------	--------	--------	-------	-------	-------	--------	-------	--------	--------	--------	--------	-------	-------	--------	-------	-------	-------	--------	-------	-------	-------	-------	-------	-------	-------	-------