



A 26° 25' Lt.
 D 3°
 R 1910.1
 T 448.3
 E 51.9

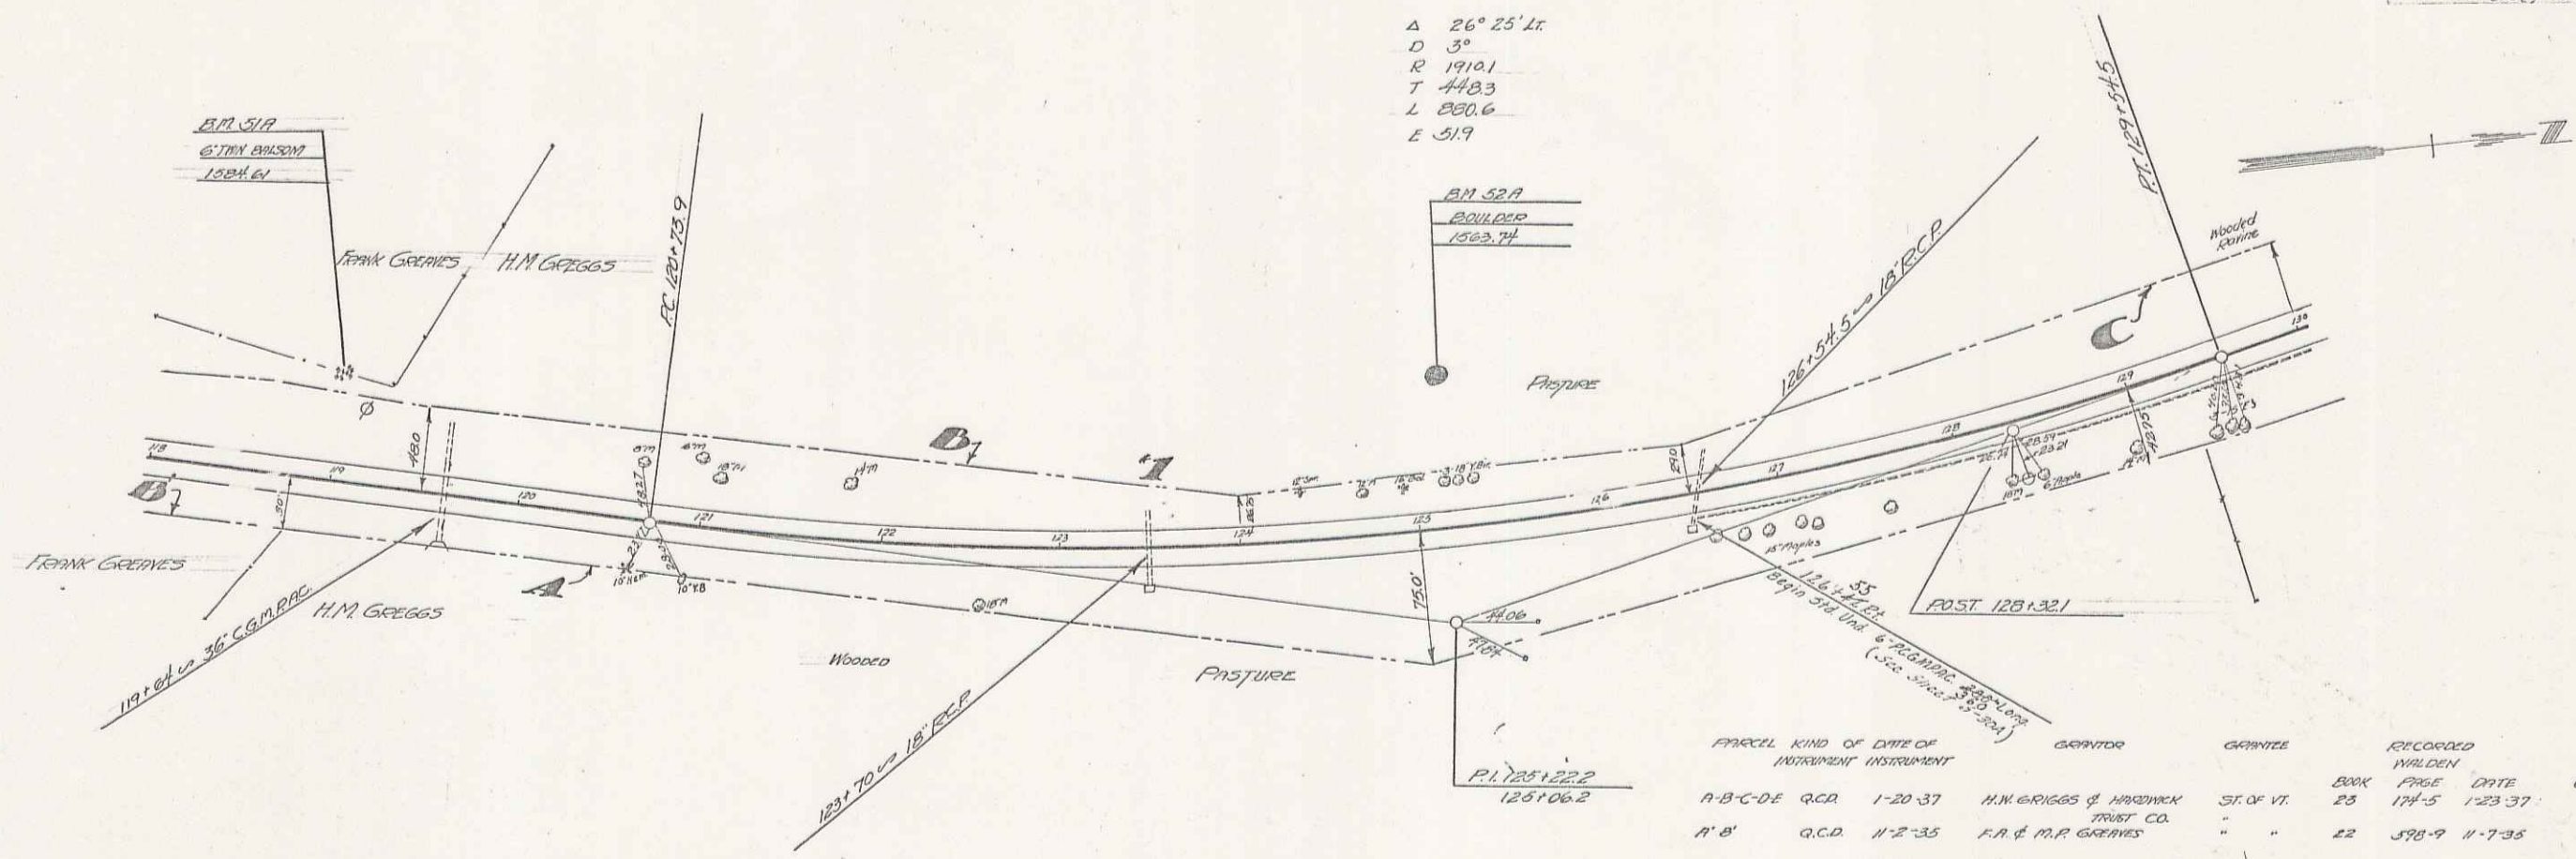

PARCEL	KIND OF INSTRUMENT	DATE OF INSTRUMENT	GRANTOR	GRANTEE	RECORDED WALDEN	BOOK PAGE	DATE	REMARKS

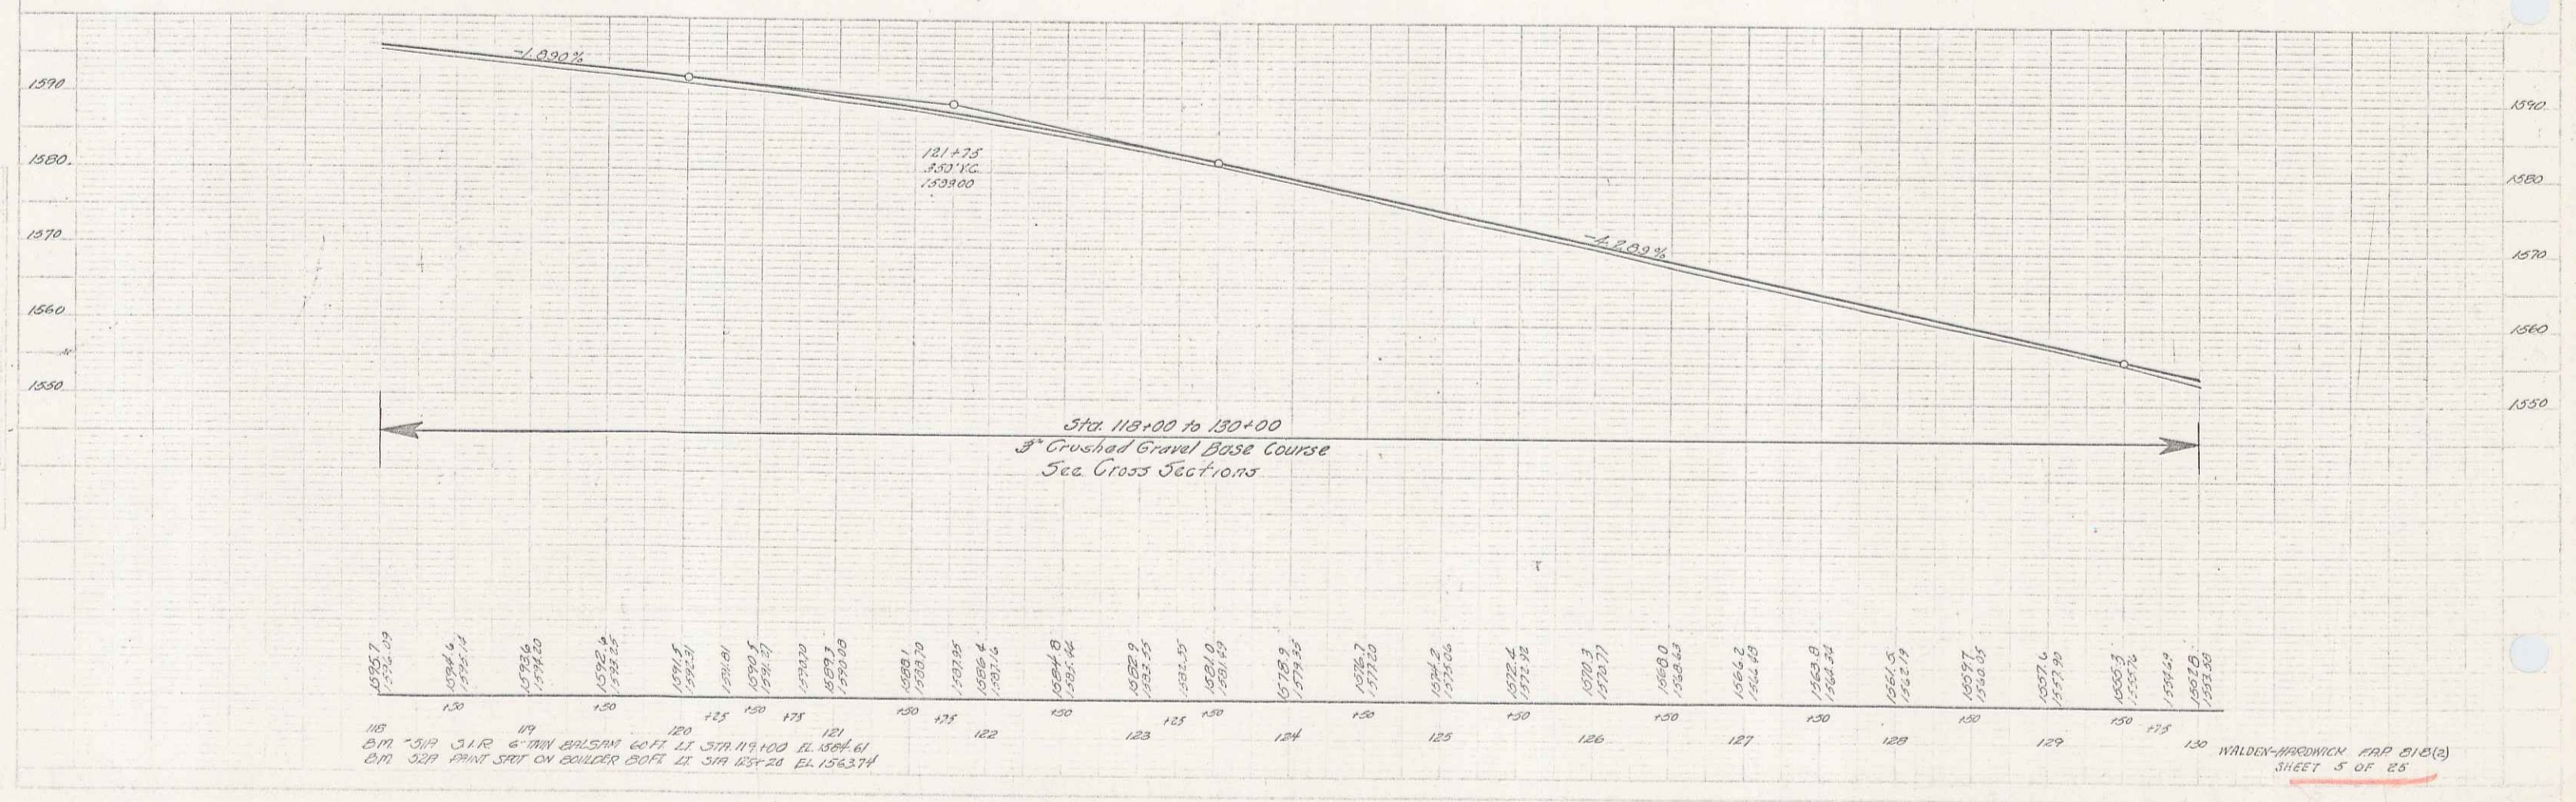

