
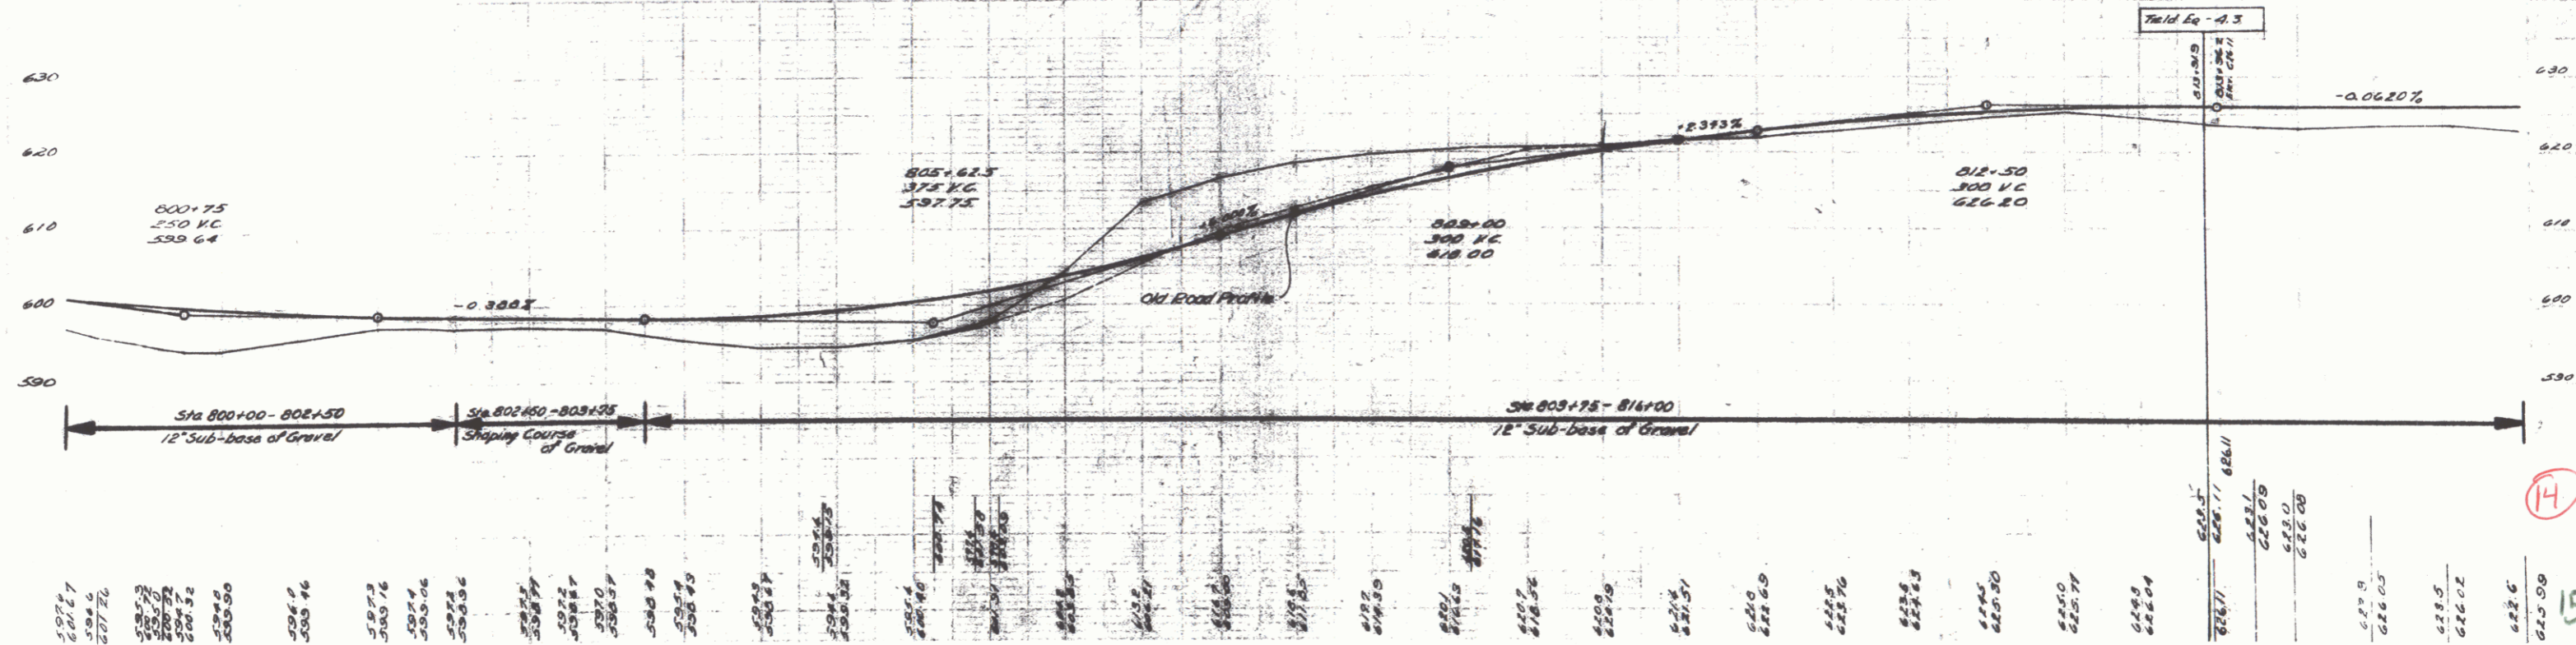


PARCEL	INSTRUMENT	DATE	SURVEYOR	GRANTEE	RECORDED	REMARKS
A-B-C	O.C.D.	1-5-38	ARTHUR GLEASON	STRIVE	38	JANUARY 1938
A-B	O.C.D.	1-5-38	FLORENCE CHAPMAN	4	38	JANUARY 1938

STATE
1937 1938 19 101

POOR ORIGINAL COPY

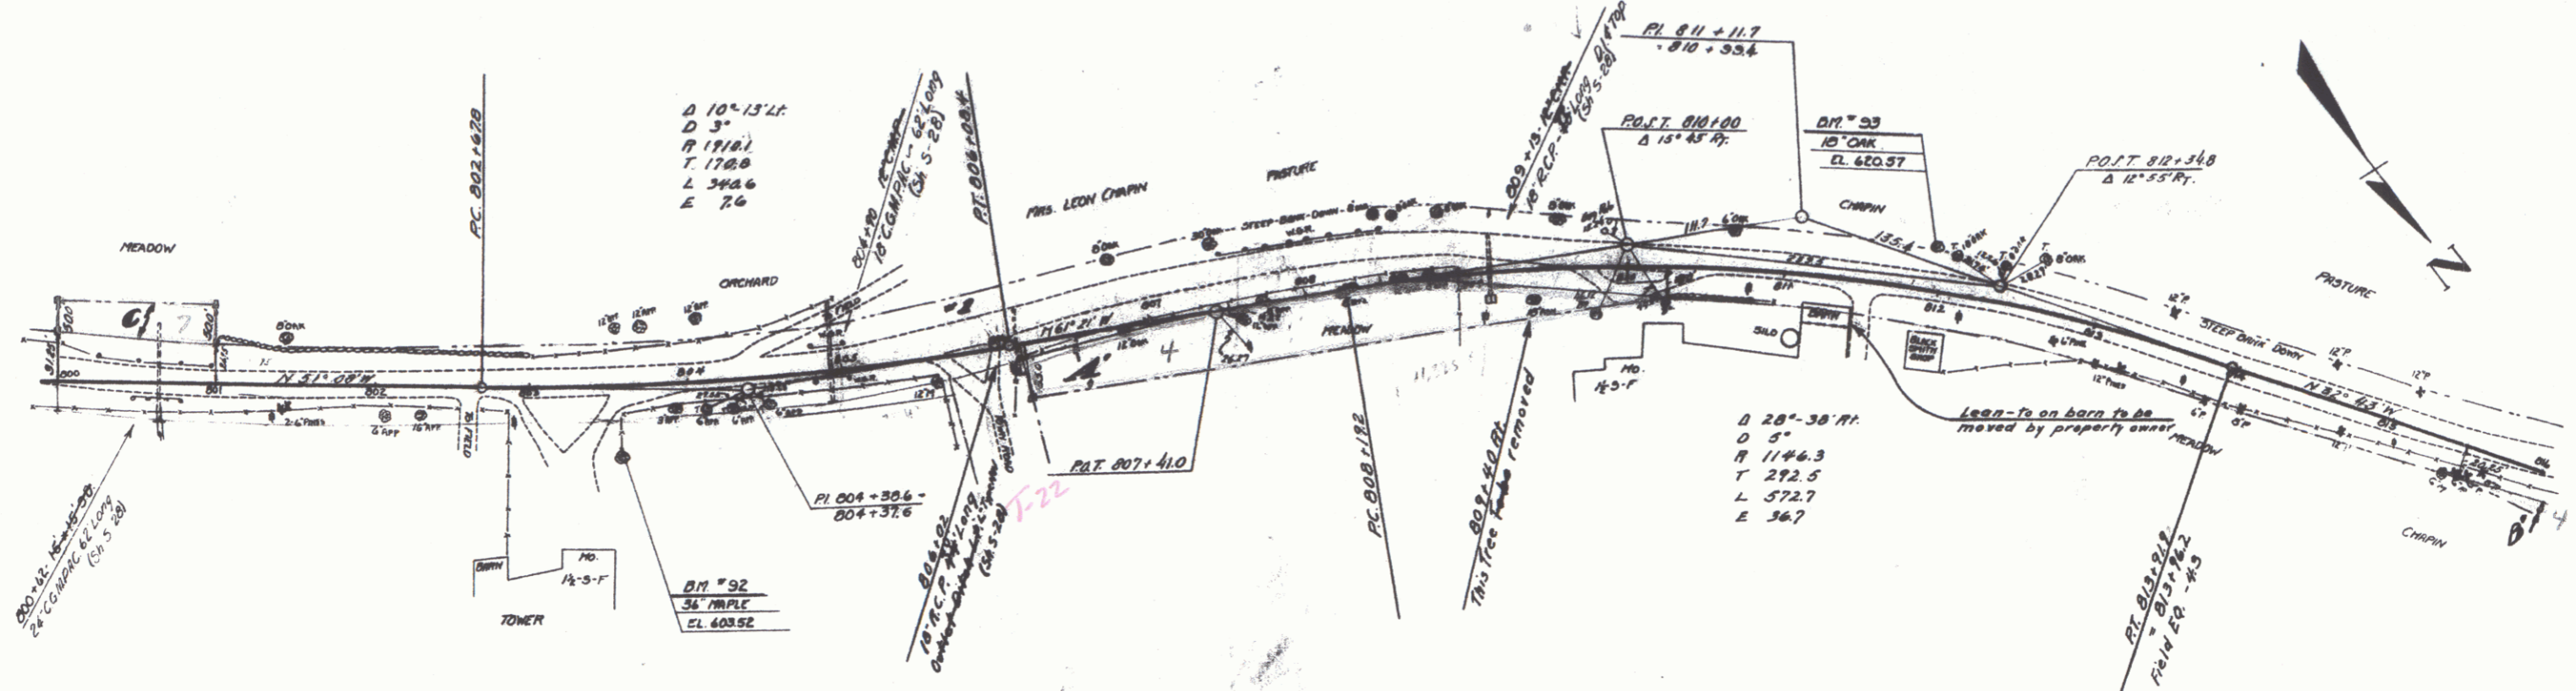

597.1	601.7	607.6	613.5	2000.0
-------	-------	--------	--------	
14
15