
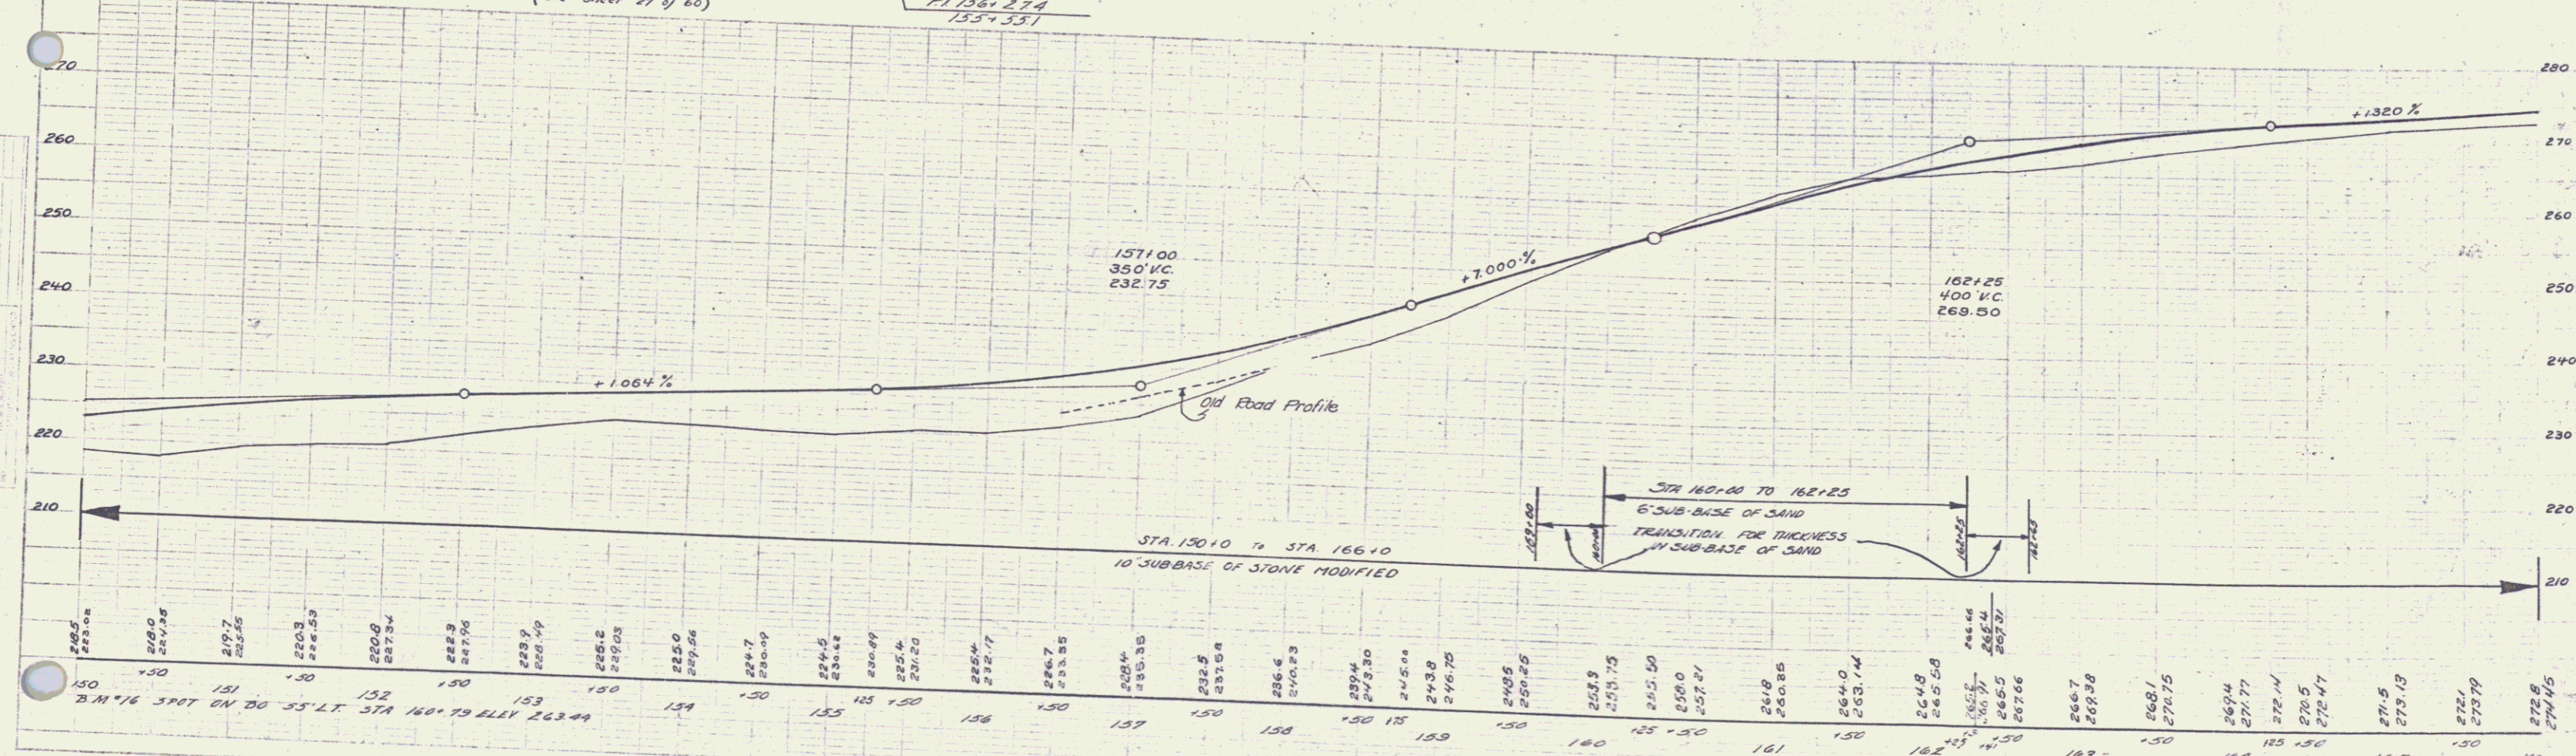


PLAN
 1/4" = 100'
 1/8" = 100'

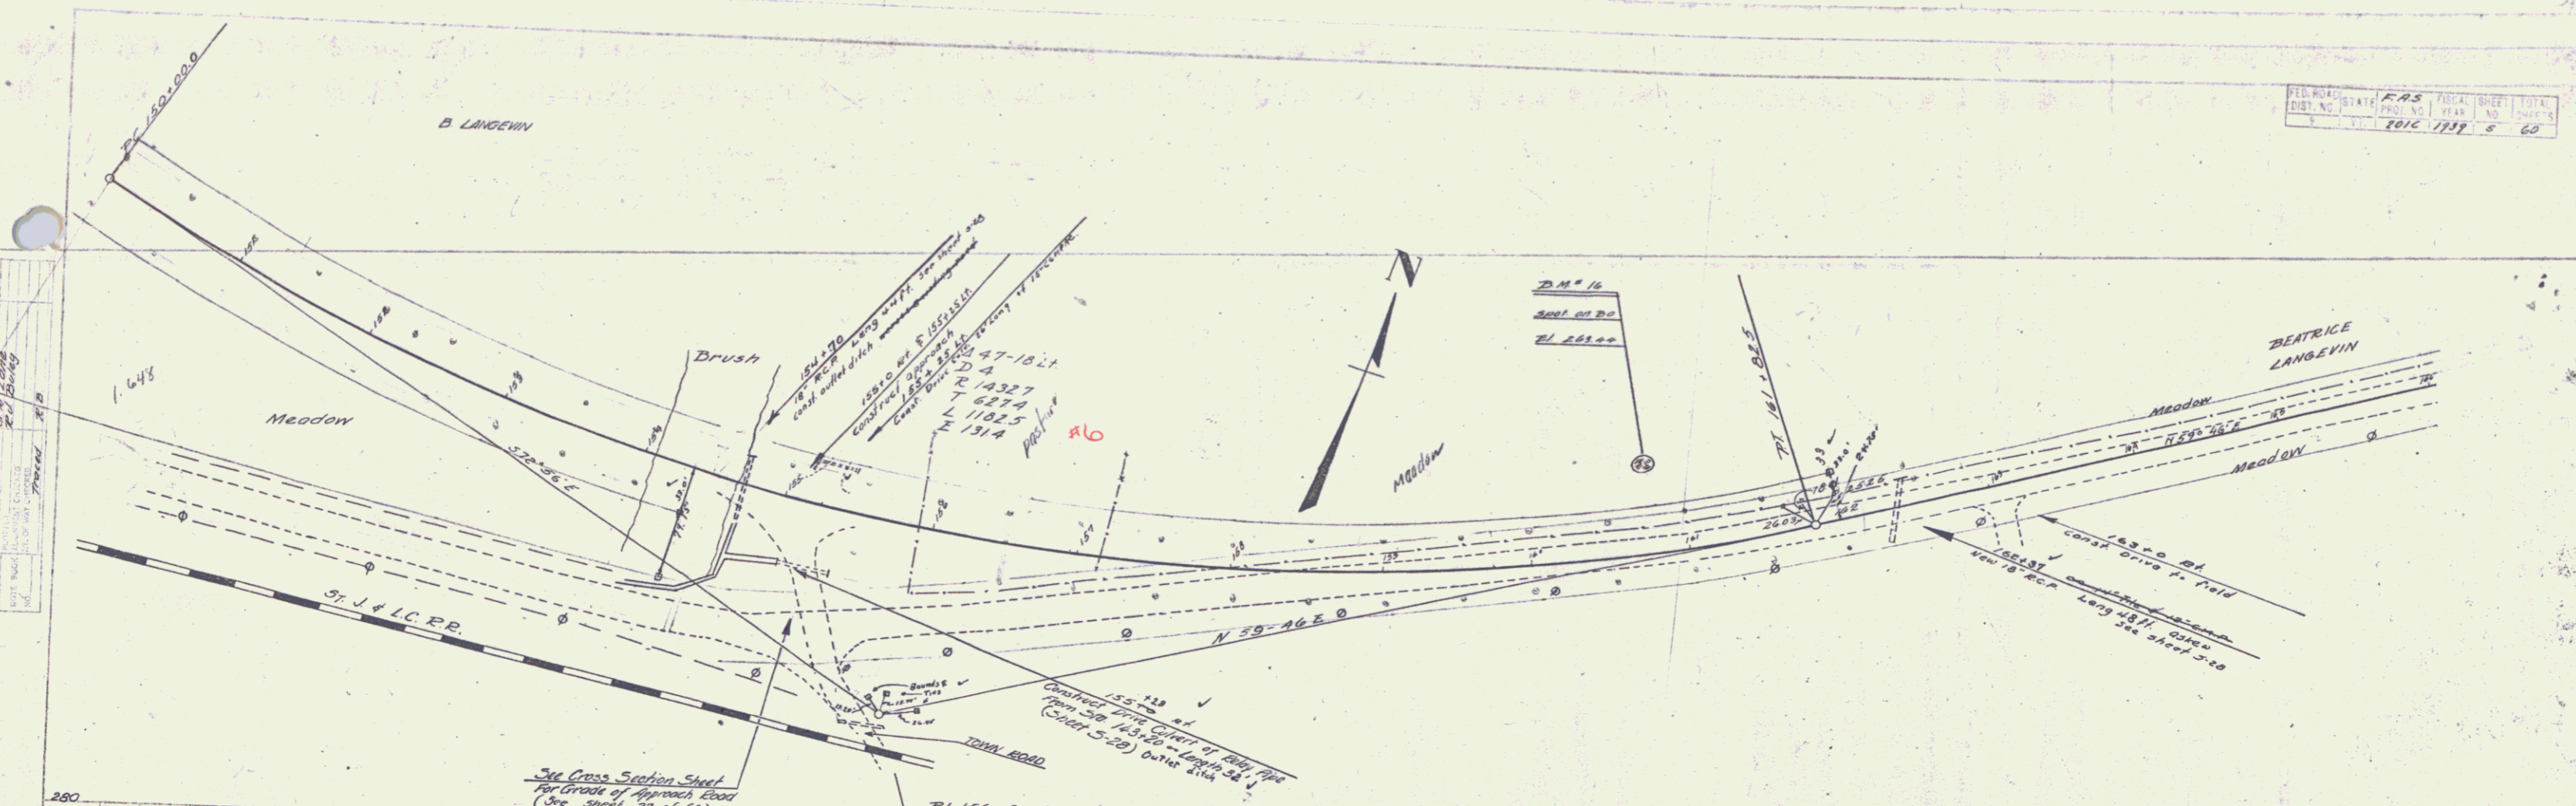

