


PLAN	DESIGNED	BY	DATE
	PLOTTED		
	ALIGNED CHECKED		
	BY		
	DATE		

PLAN	DESIGNED	BY	DATE
	PLOTTED		
	ALIGNED CHECKED		
	BY		
	DATE		

NUMBER 354

138
 ST 140M
 138
 138

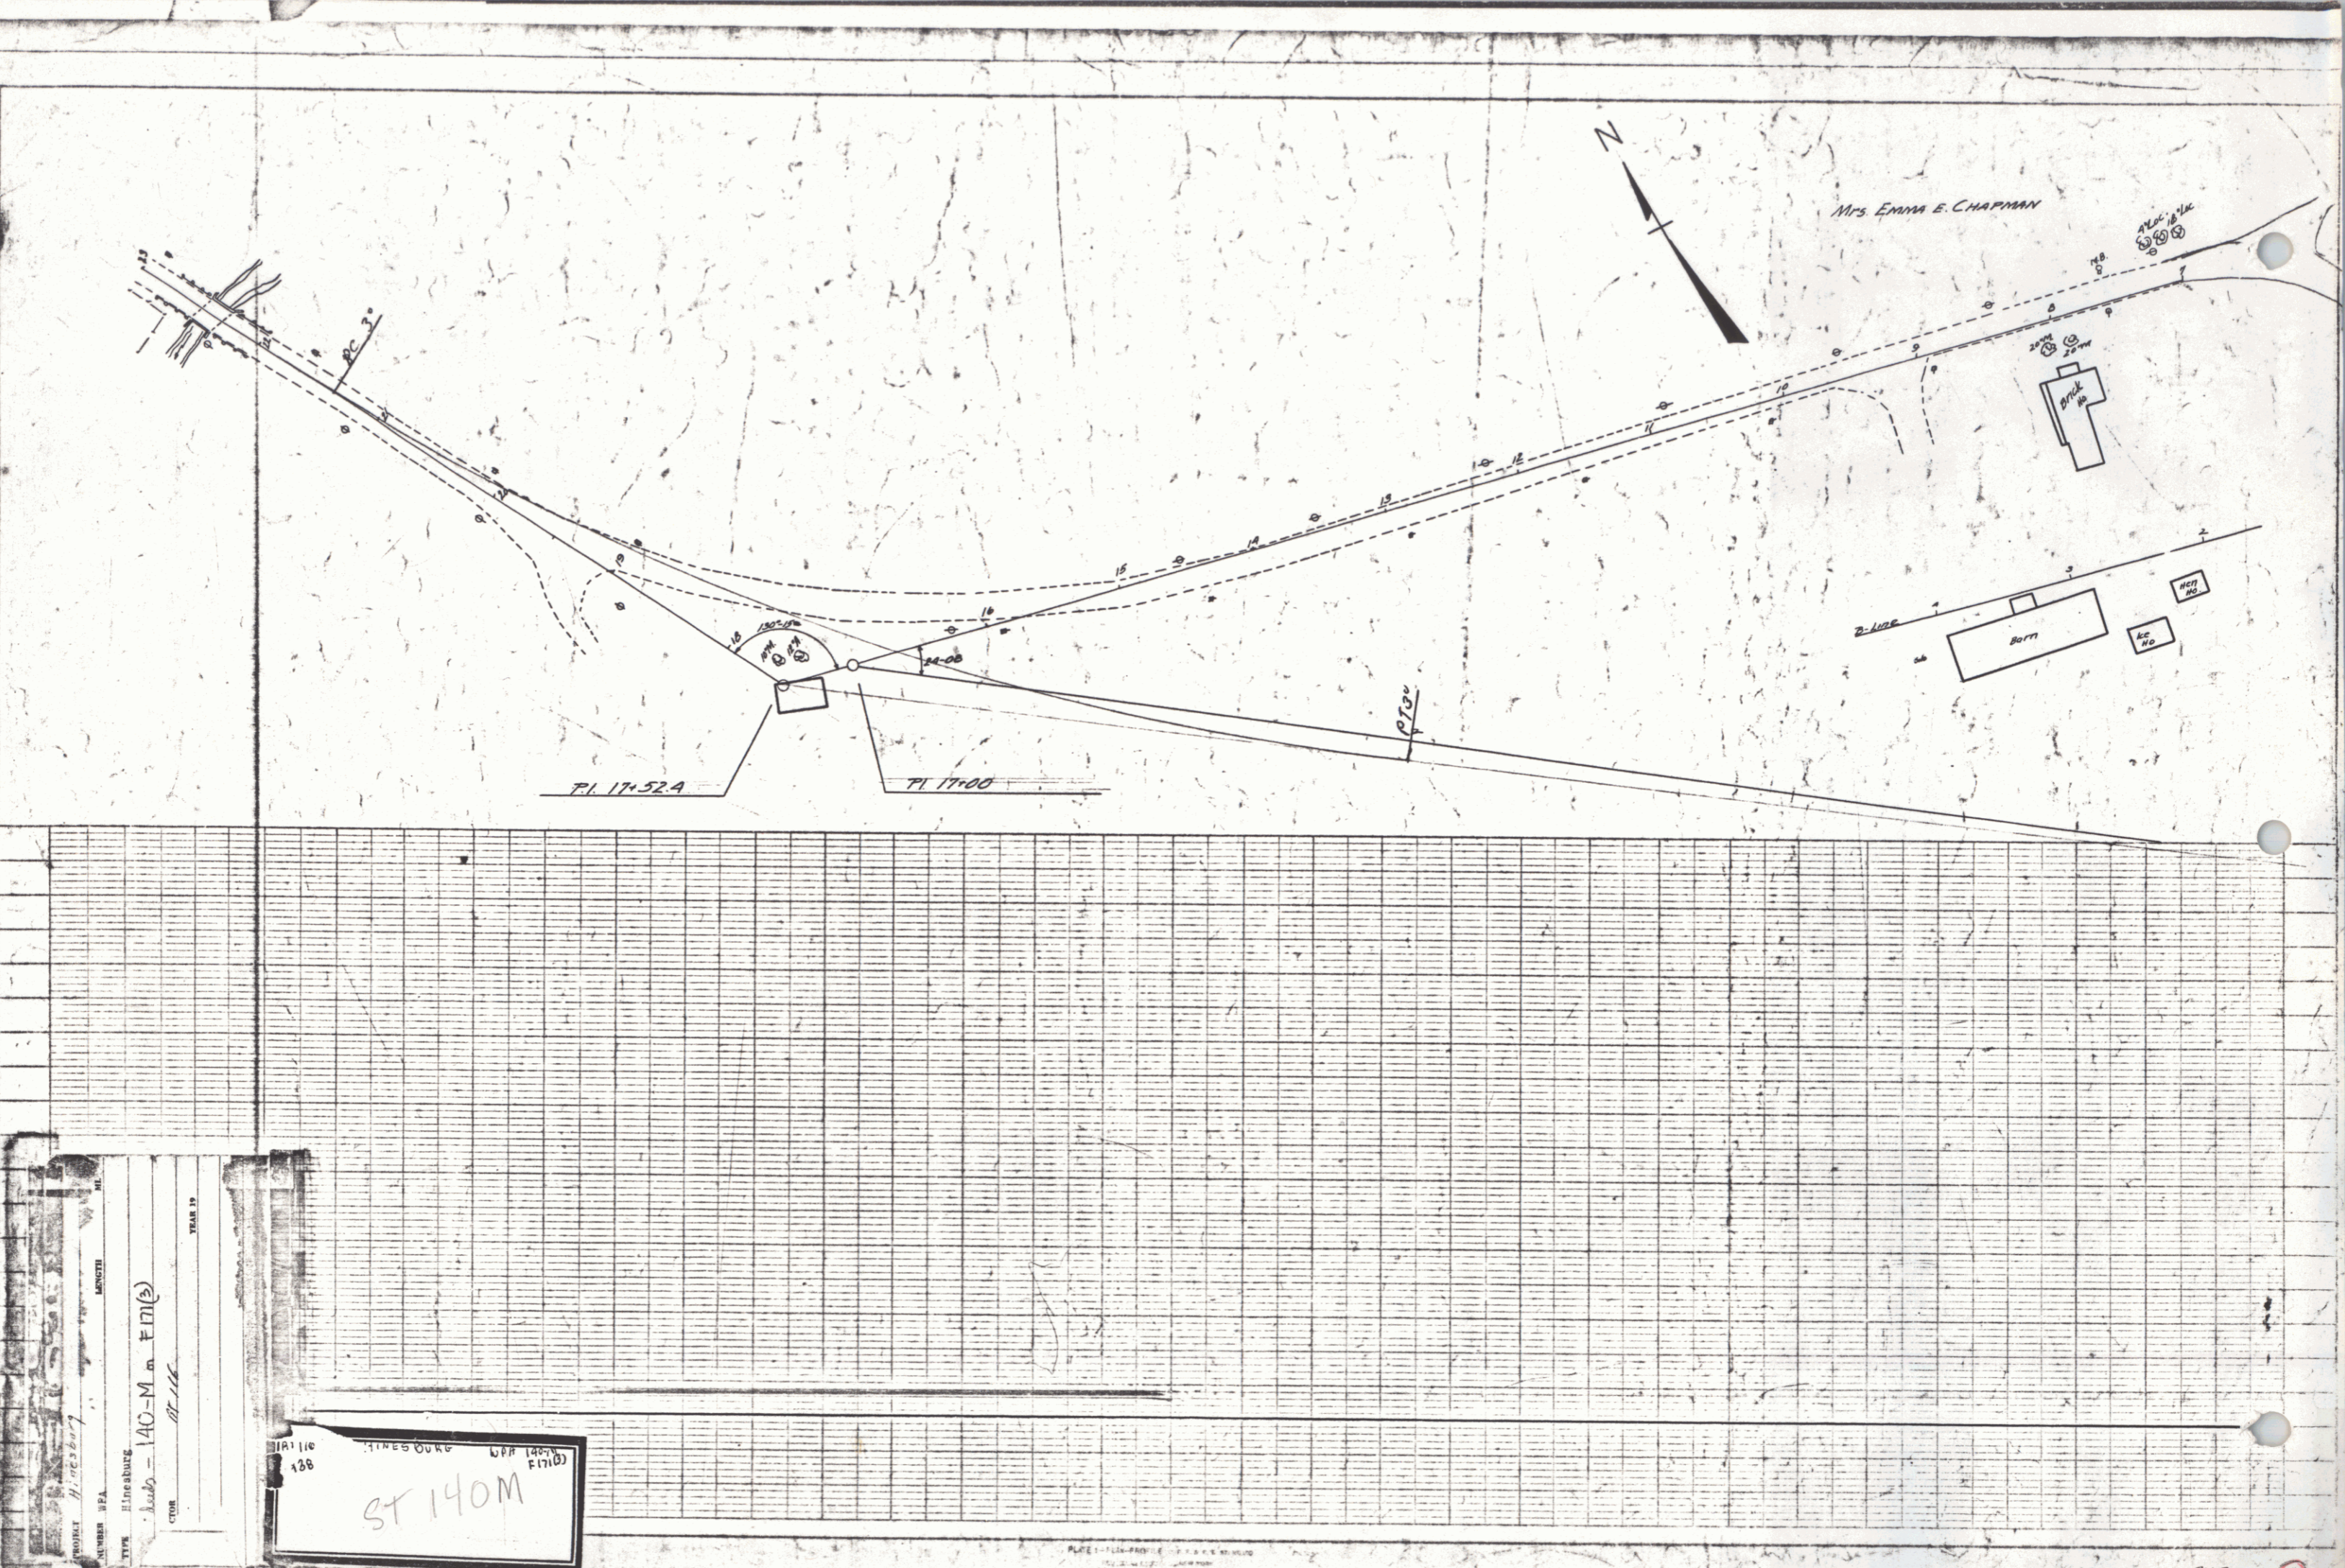

SHEET 1

15 DIST # 5 PANS