


PLAN
 PROJECT: 3 FOSTER
 DRAWING: 15-2
 DATE: 8/18/80
 BY: J.A.M.
 CHECKED: J.A.M.

TIES
 PC 36+41.8
 PT 37+46.8
 PC 37+54.7
 PT 39+48.9
 PC 38+50.9

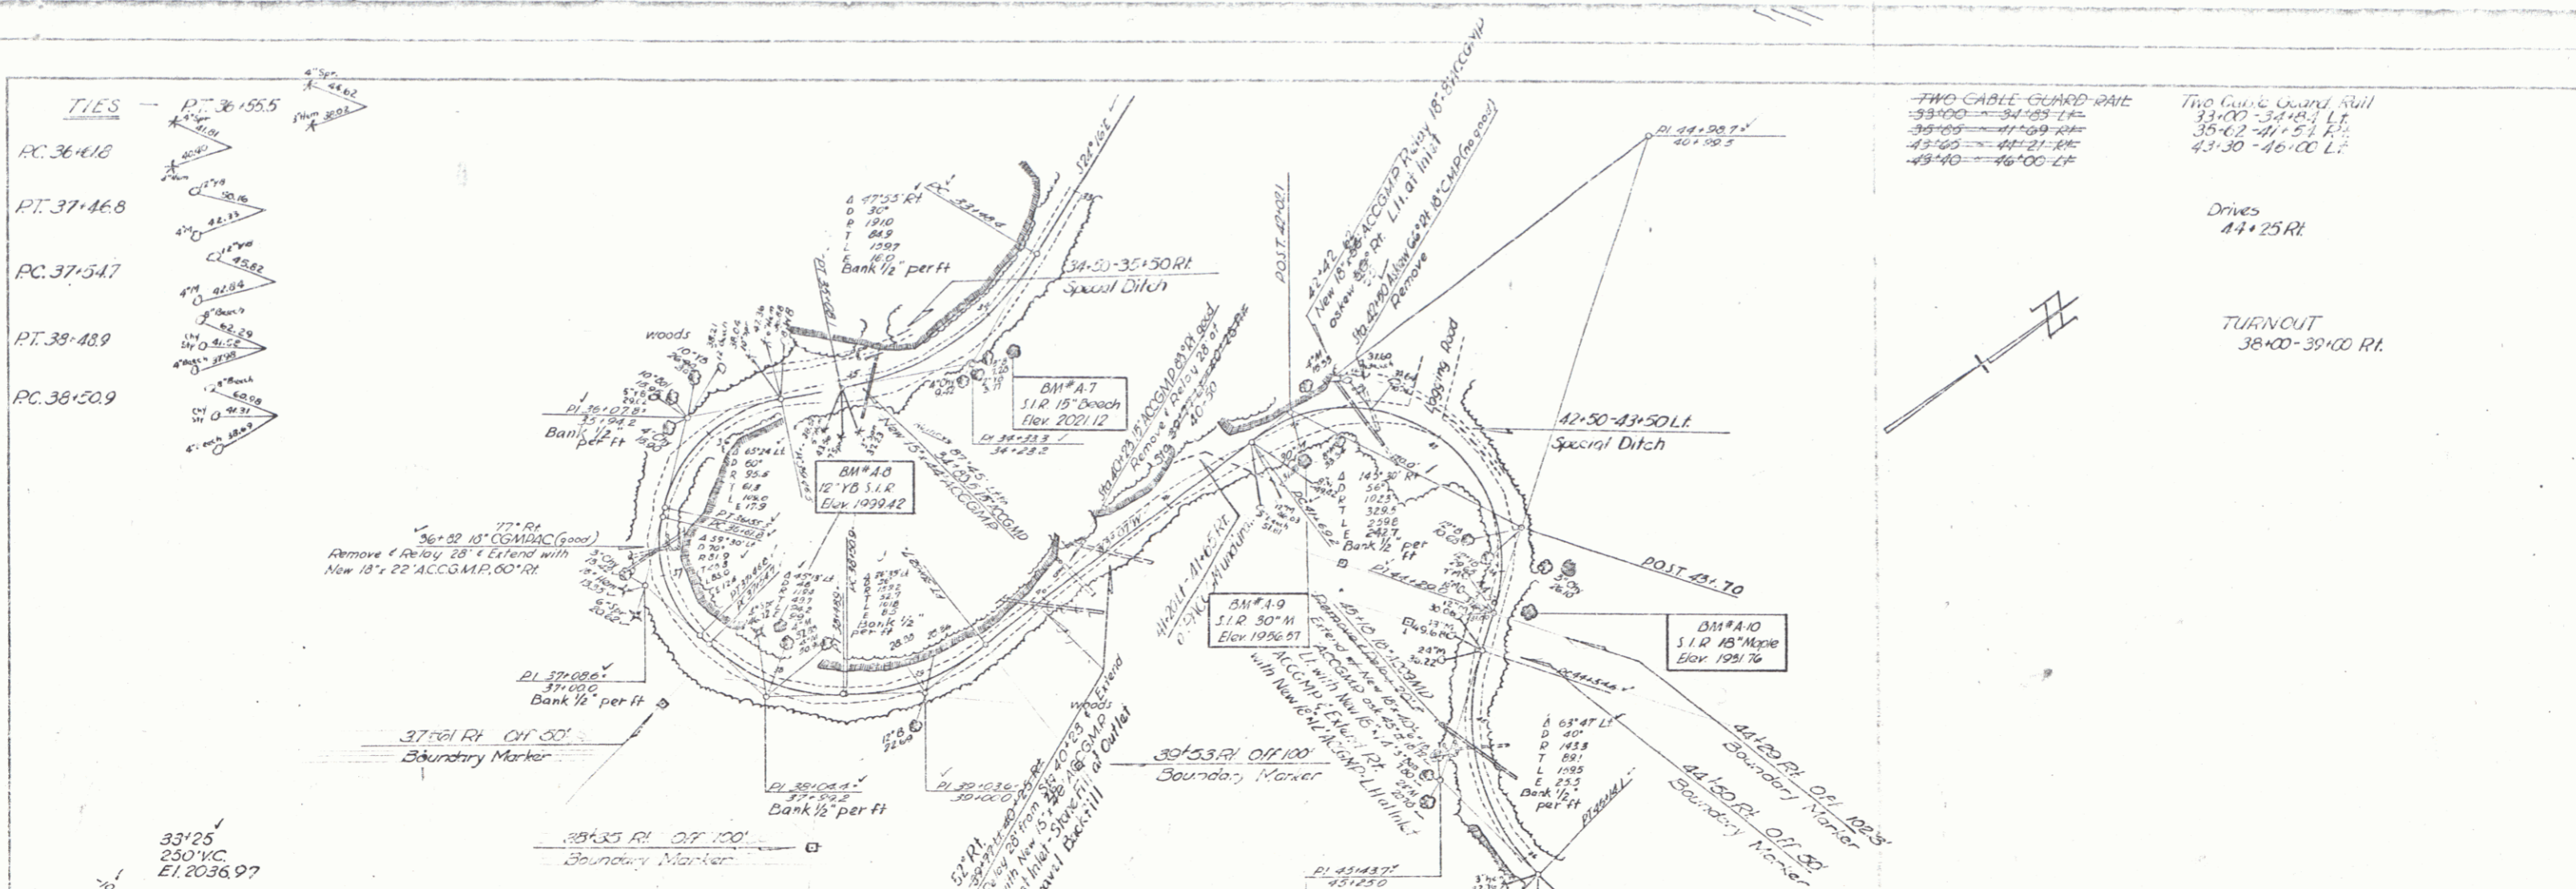


TWO-CABLE GUARD RAIL

Drives
 44+25 RT

TURNOUT
 38+00 - 39+00 RT

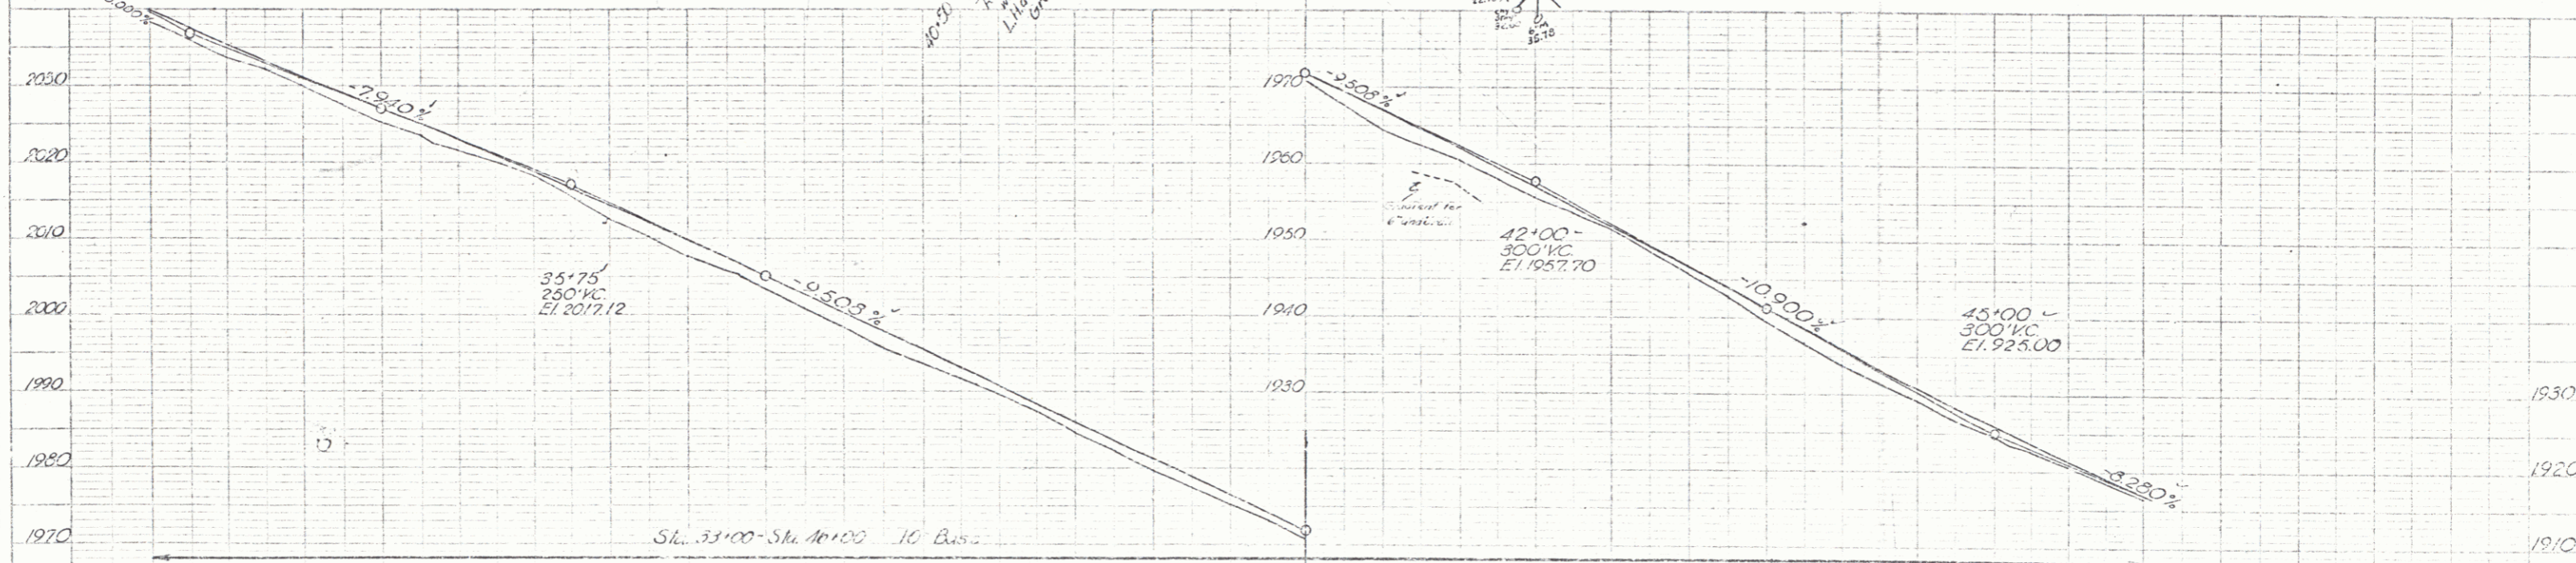

-------	-------	
BM *A 7 S.I.R. 15' Birch 7' L. Sta. 34+05 El. 2021.12
 BM *A 8 S.I.R. 12' Y. Birch 36' L. Sta. 37+87 El. 1999.42
 BM *A 9 S.I.R. 30' Maple 25.5' R. Sta. 41+90 El. 1950.57
 BM *A 10 S.I.R. 18' Maple 18' L. Sta. 44+21 El. 1931.76

AUG 18 1980