
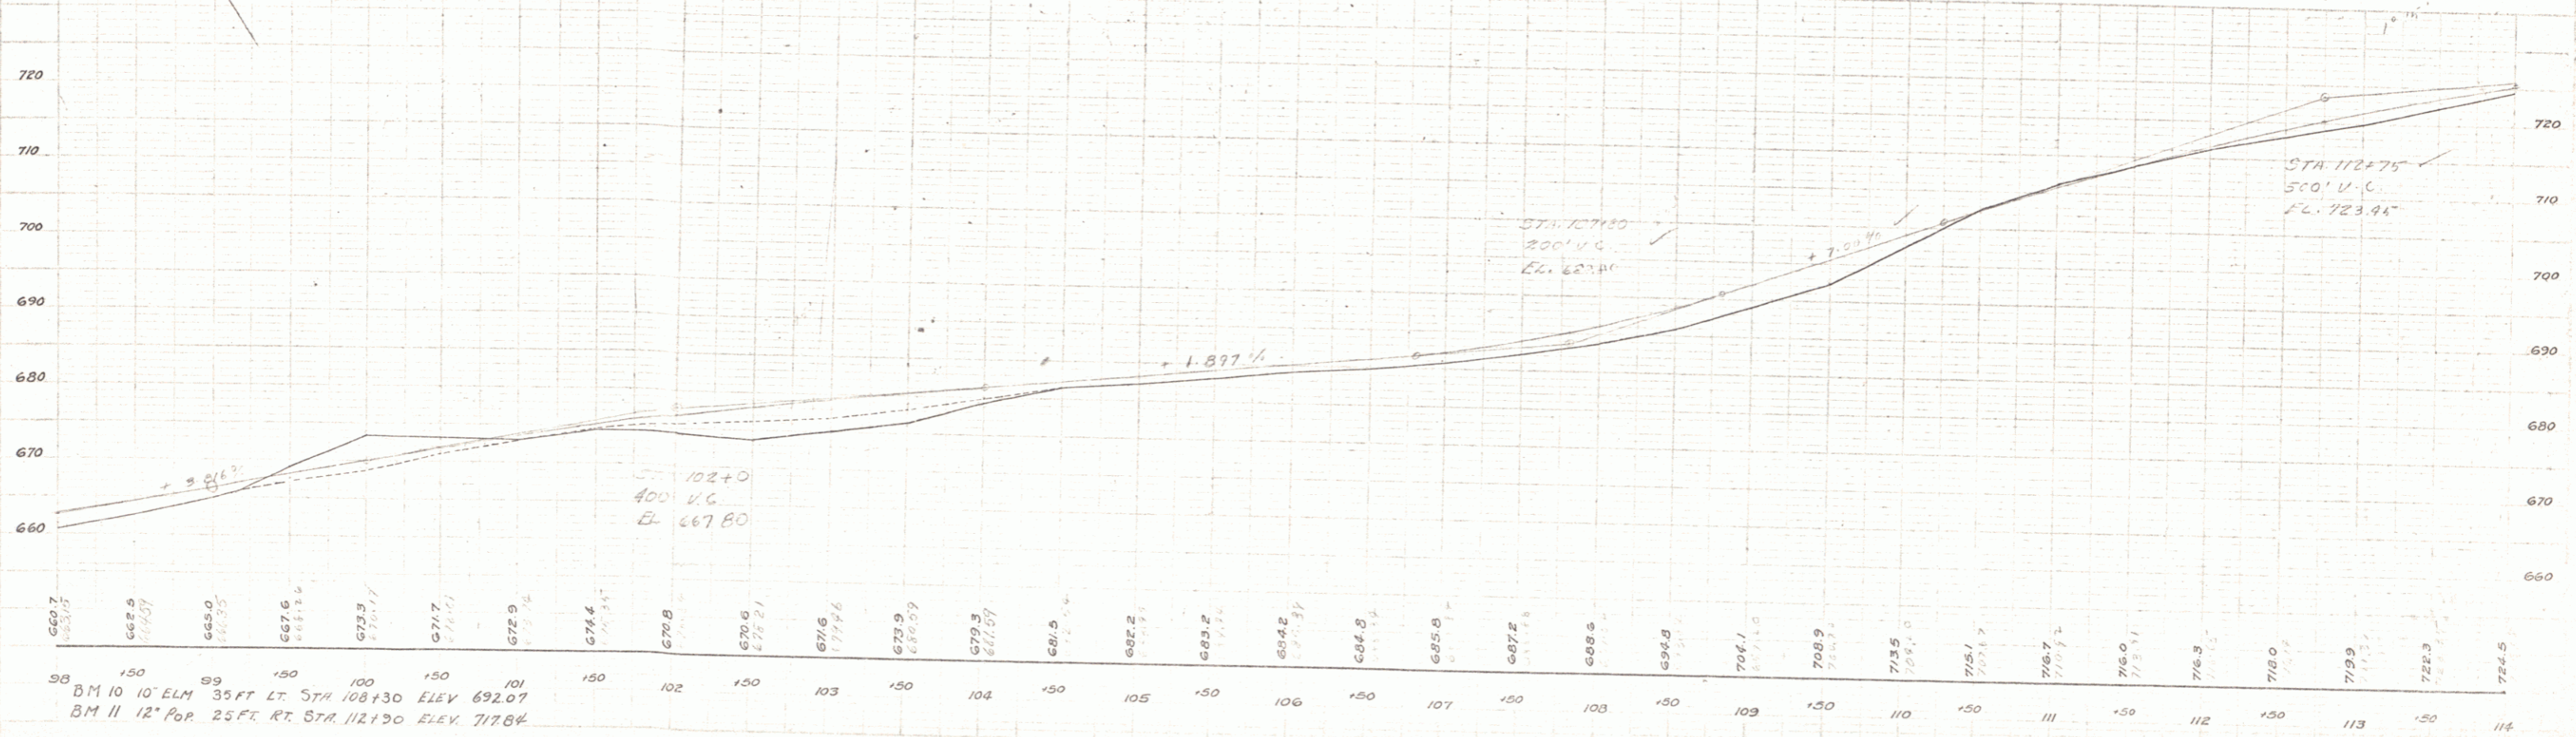


304
 305
 306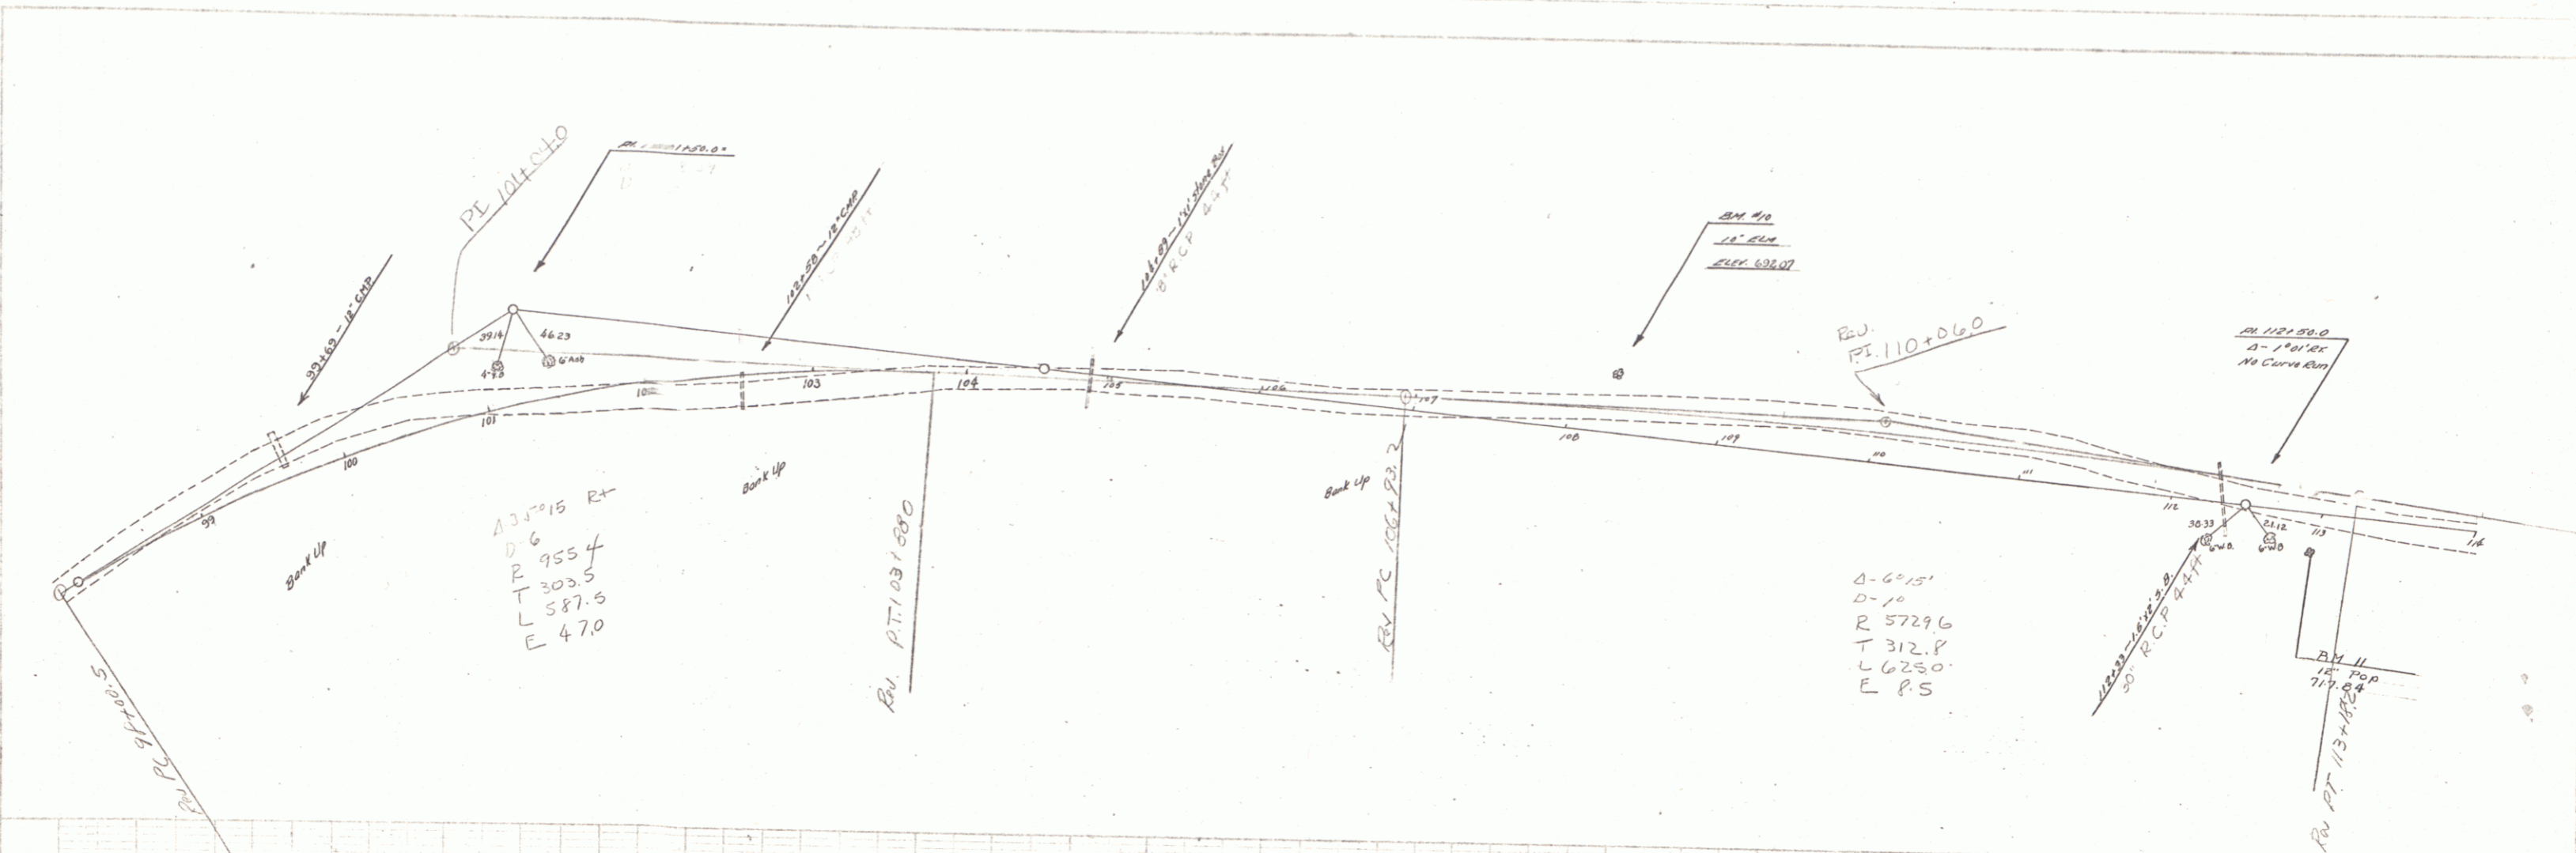
98 BM 10 10' ELM 35 FT LT STA 108+30 ELEV 692.07
 99
 100
 101 BM 11 12' Pop 25 FT RT STA 112+30 ELEV 717.84
 102
 103
 104
 105
 106
 107
 108
 109
 110
 111
 112
 113
 114