
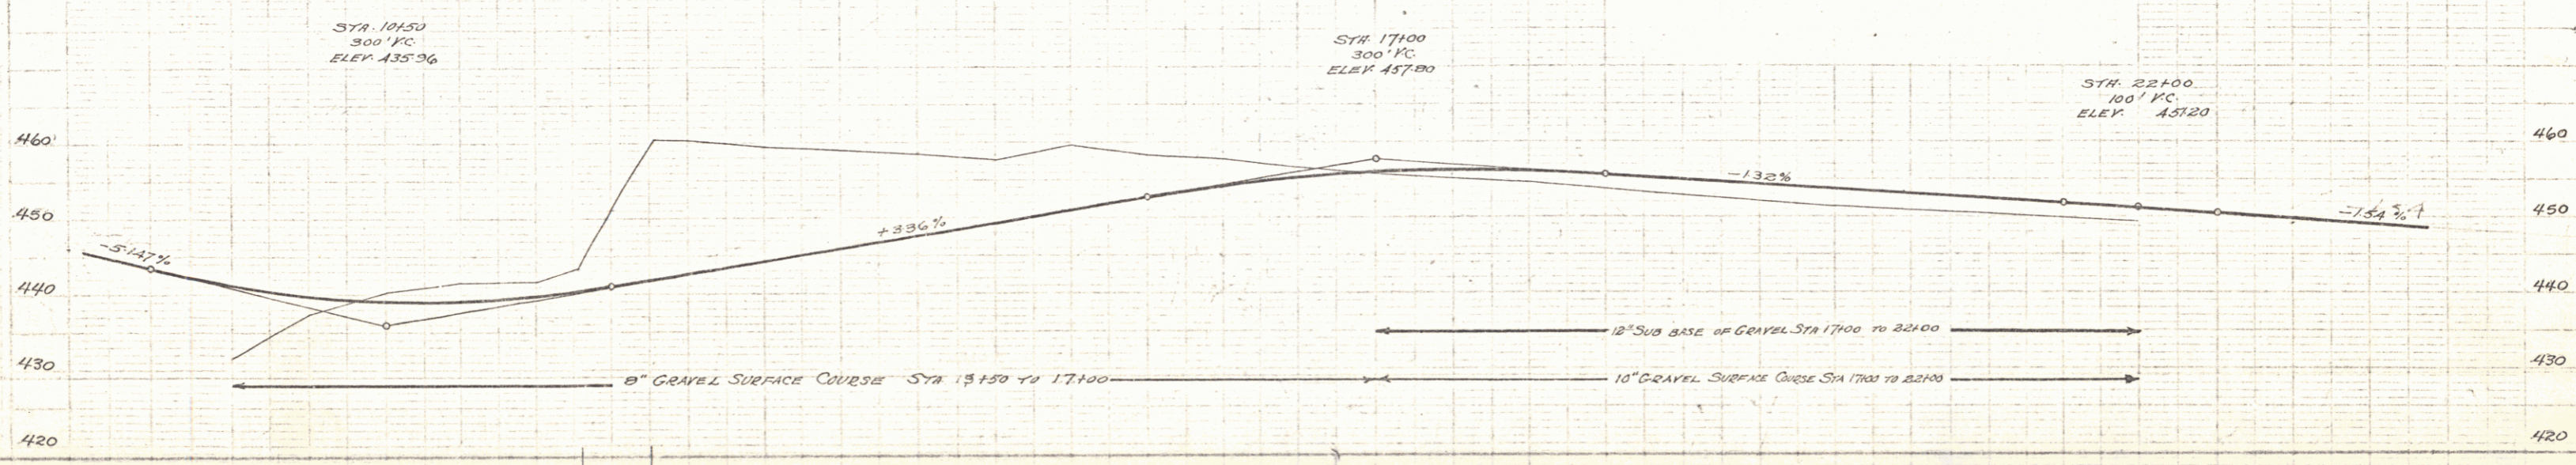


CAKE GUARD RAIL REQUIRED
ON LEFT
STA 9150 TO STA 9174 24 FT

WOOD GUARD RAIL REQUIRED
STA 13138 TO 13162 LENGTH 24 FT
ON RIGHT AND LEFT

NEW CURVES REQUIRED
CONCRETE CLASS (A-1) 240 LB
REINFORCING STEEL 12.5 LB

ED. ROAD	STATE	NO. 1	FEDERAL SPEC. 1000
1924	VT	FR 24	1928 4 34

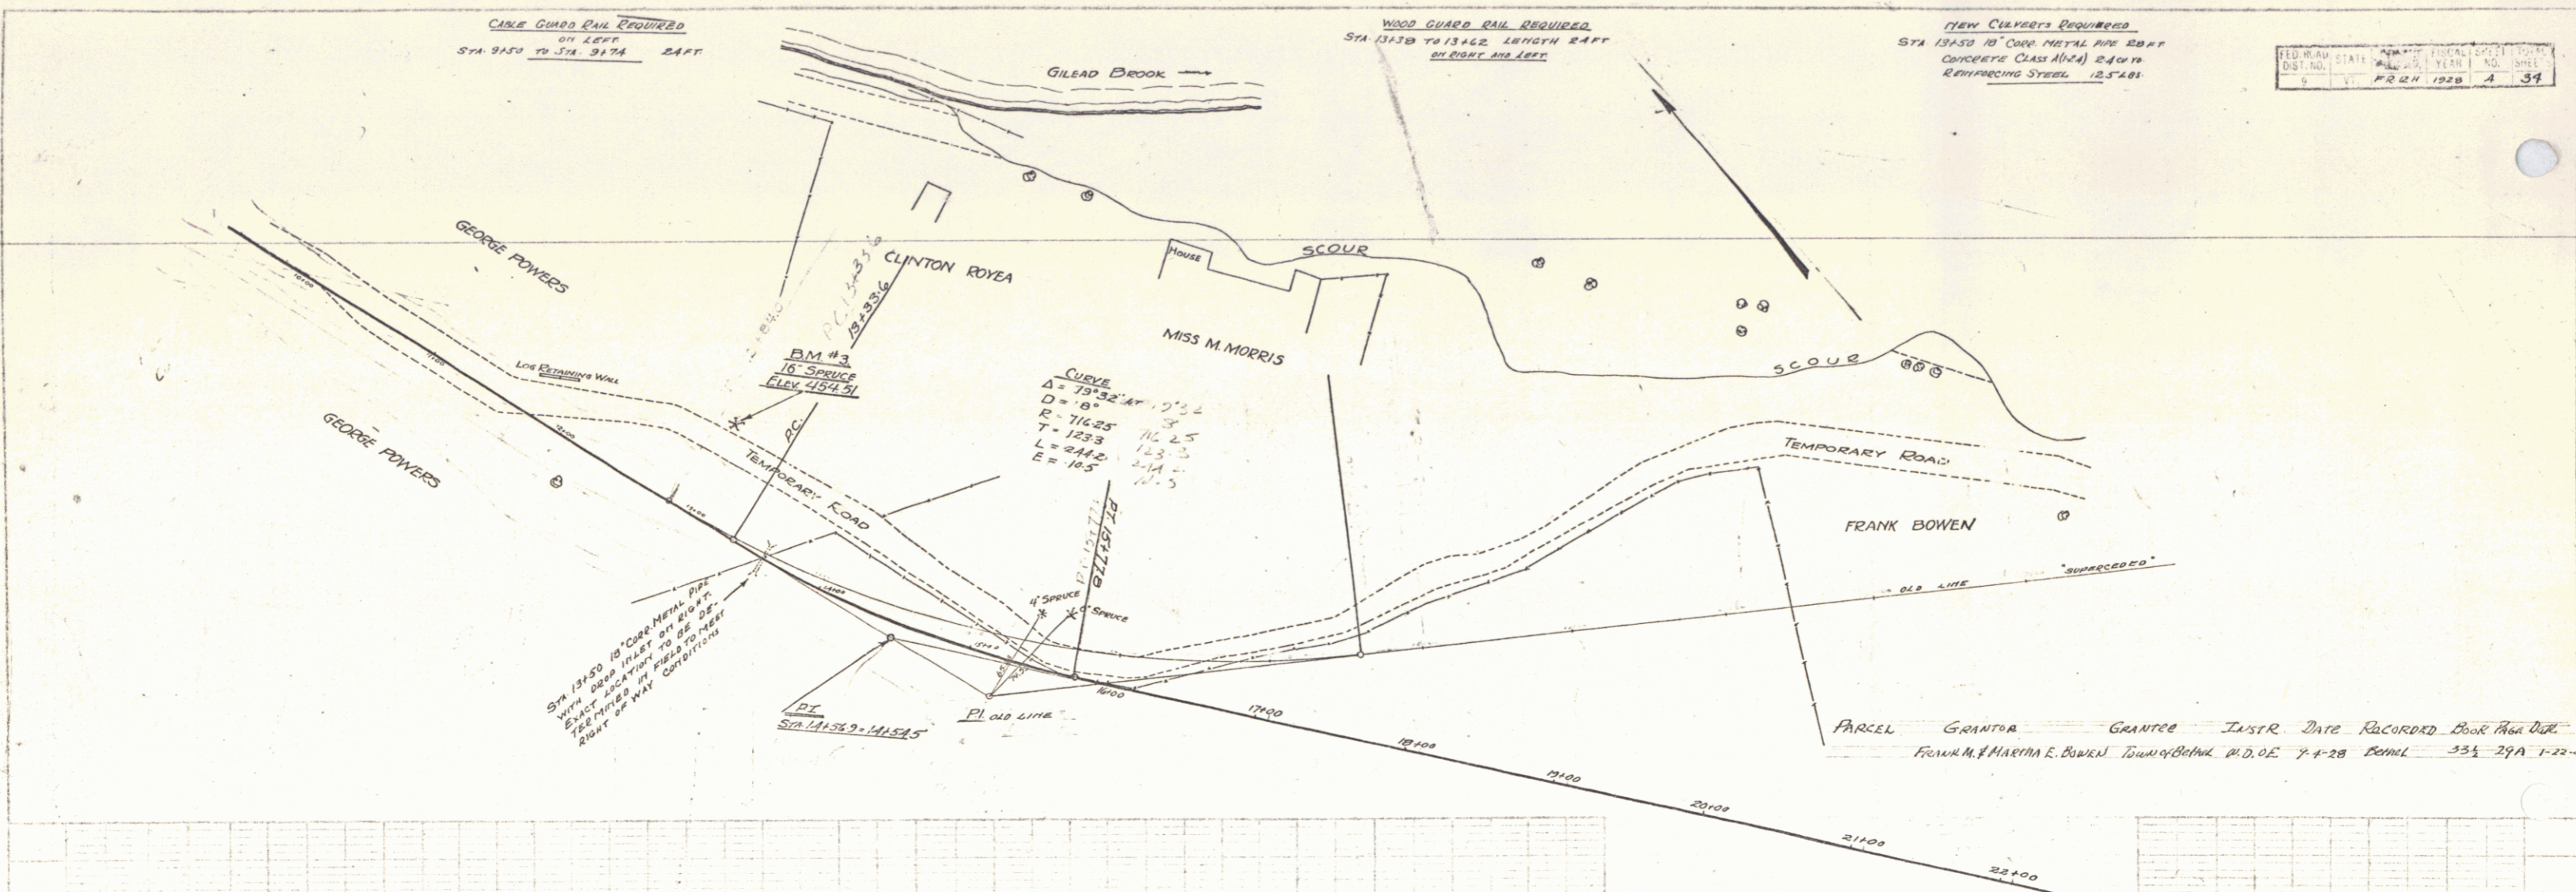

BM #3 SPIKE IN ROOT OF 16" SPRUCE IN STA 10156 ELEV 451.51

SERIES R.R. No. 12
SHEET 4 of 34