


 SHEET 49 OF 99
 ROW
 SURVEYED BY: [Signature]
 DRAWN BY: [Signature]
 TRACED BY: [Signature]
 DATE: [Signature]
 CONTRACT 3
 BENNINGTON-SUNDERLAND

CONTROL OF ACCESS COMPLETE
 ON THIS SHEET

TRENOR W.P. SCOTT ET AL

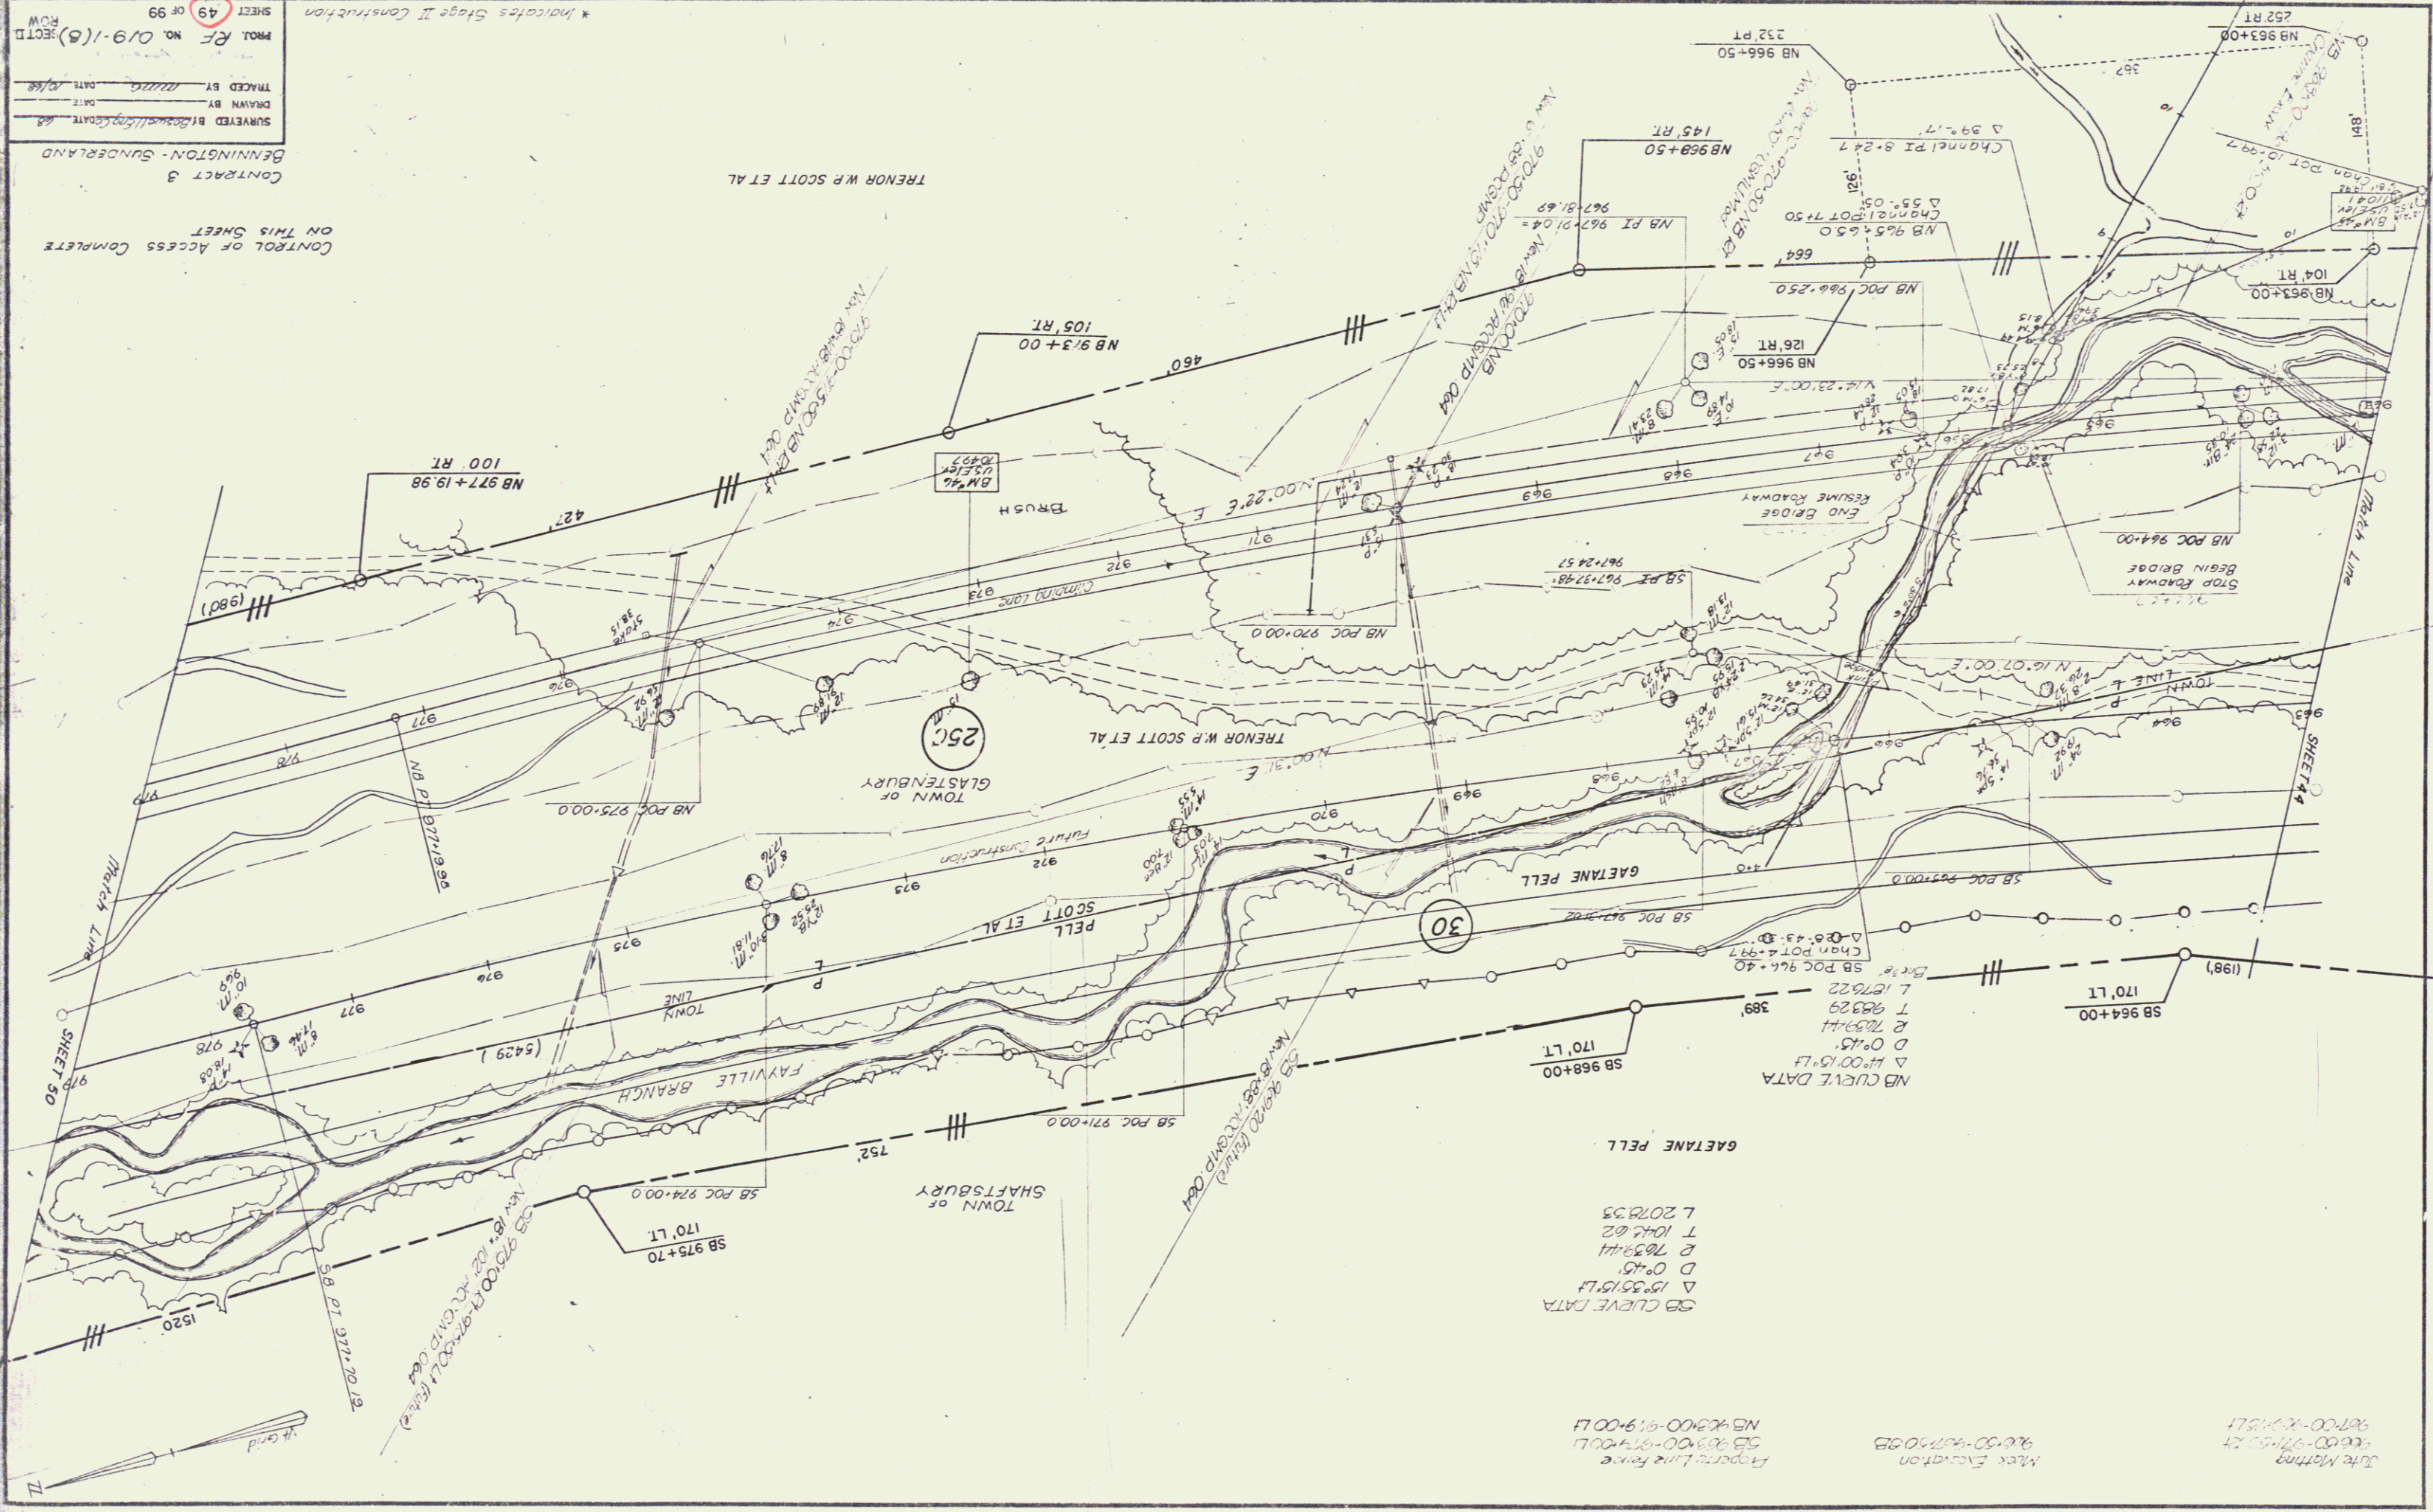

GAETANE PELL
 SB CUEVE DATA
 Δ 15°35'15" L
 D 0°45'
 E 763.411
 T 1044.62
 L 2078.35

