
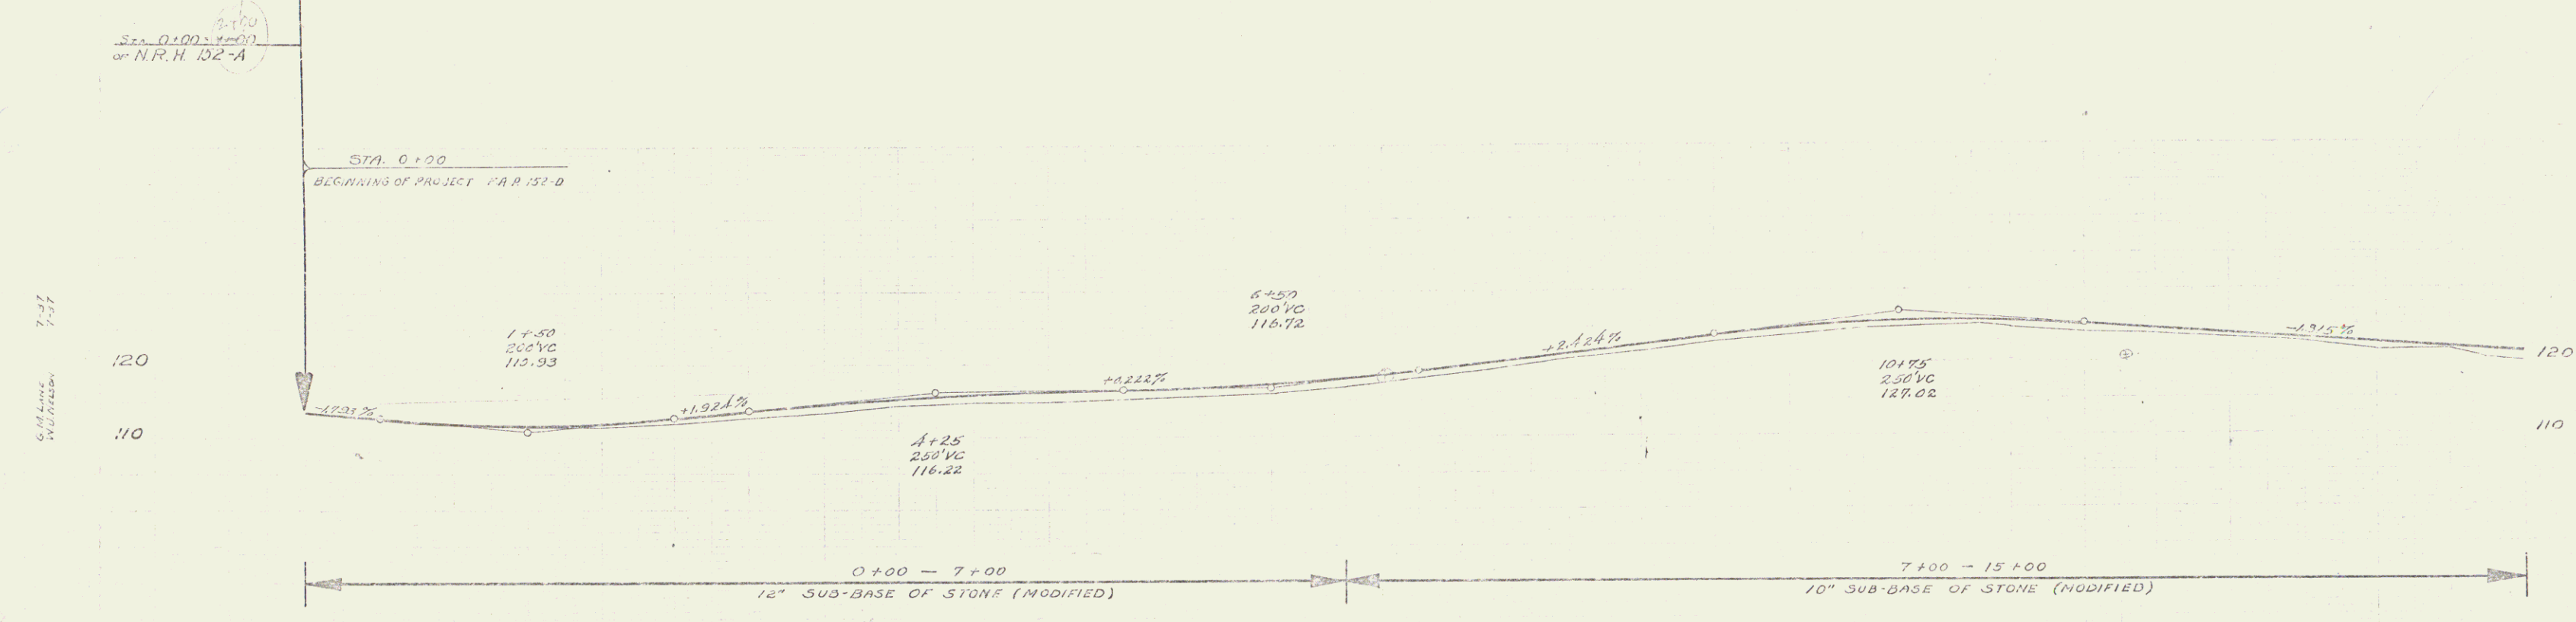


152-01938 4 117

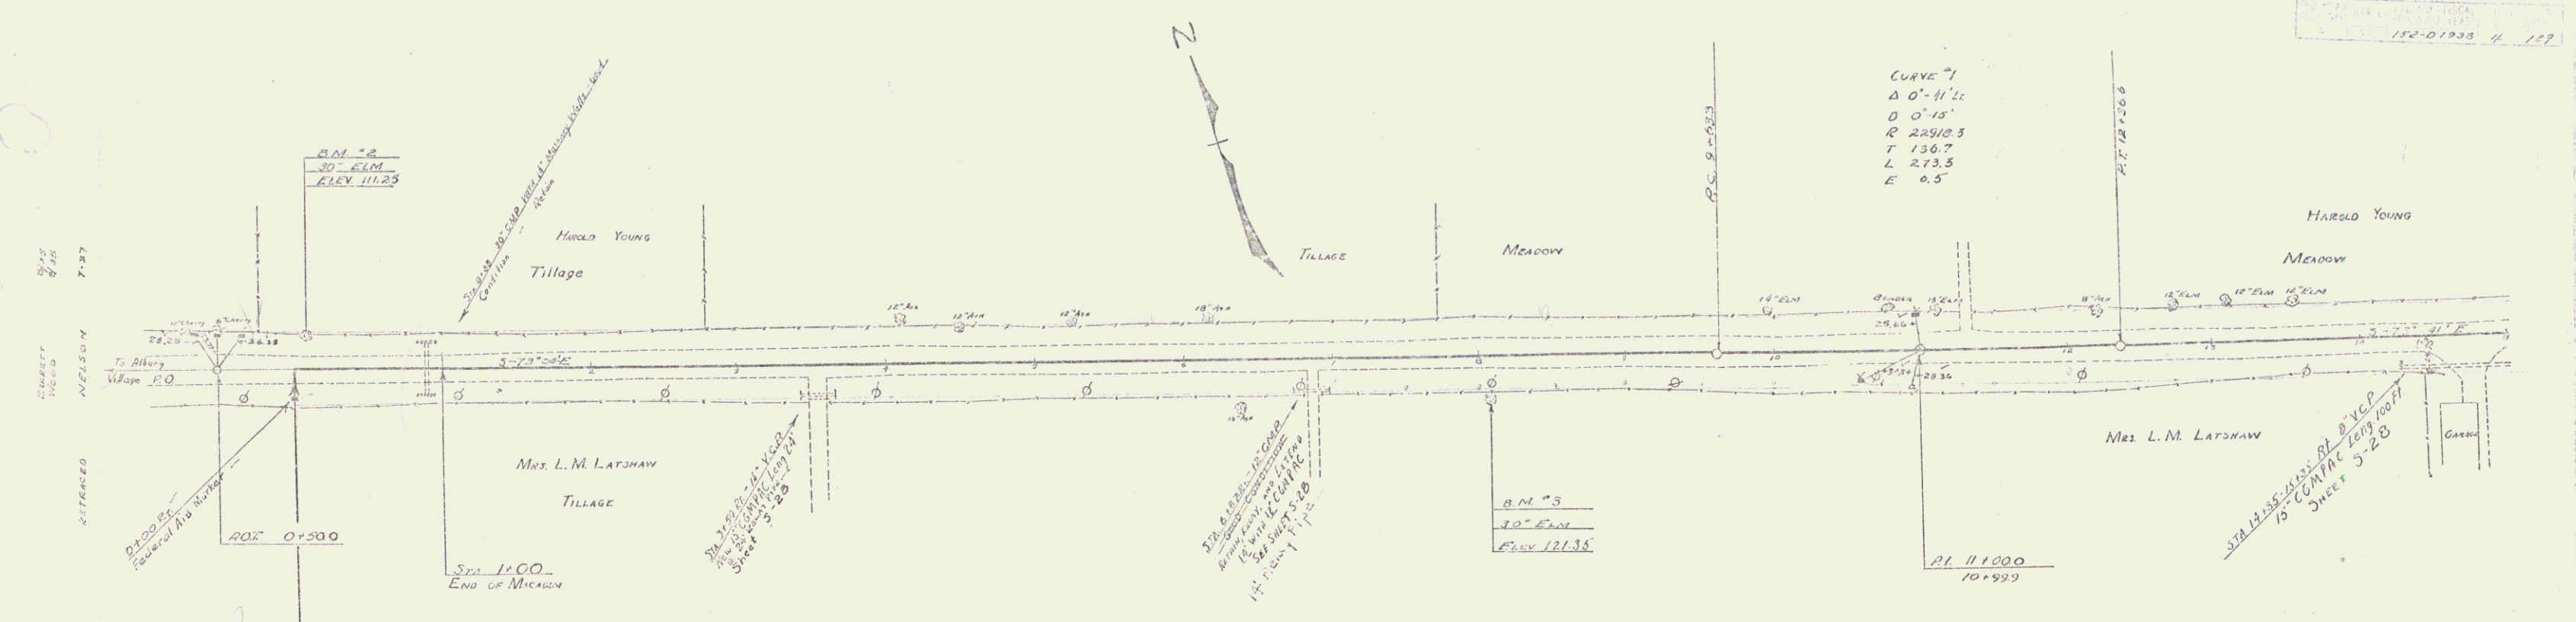

130	113.9	113.96	130	112.6	112.72	130	111.9	112.11	130	111.5	111.86	130	111.4	111.62	130	111.9	112.85	130	112.0	113.82	130	113.4	114.70	130	114.3	115.90	130	115.8	117.43	130	116.3	118.34	130	114.9	116.81	130	115.1	116.80	130	115.5	116.70	130	115.9	117.27	130	116.6	117.87	130	116.0	117.94	130	119.8	120.30	130	120.7	121.57	130	121.7	122.79	130	122.9	123.59	130	123.0	125.01	130	123.7	125.47	130	123.5	125.54	130	123.1	125.72	130	123.2	125.66	130	123.5	125.50	130	123.1	125.75	130	123.5	126.03	130	123.1	126.16	130	123.8	126.43
-----	-------	--------	-----	-------	--------	
B.M. #2 Spike in Rail of 30" Elm 19.3 ft. Lt. of Sta. 0+06 Elev 111.25
 B.M. #3 Spike in Rail of 30" Elm 24.5 ft. Rt. of Sta. 0+08 Elev 121.35

SERIES C.P. No. 152-B
 SHEET 7 OF 127 SHEETS