




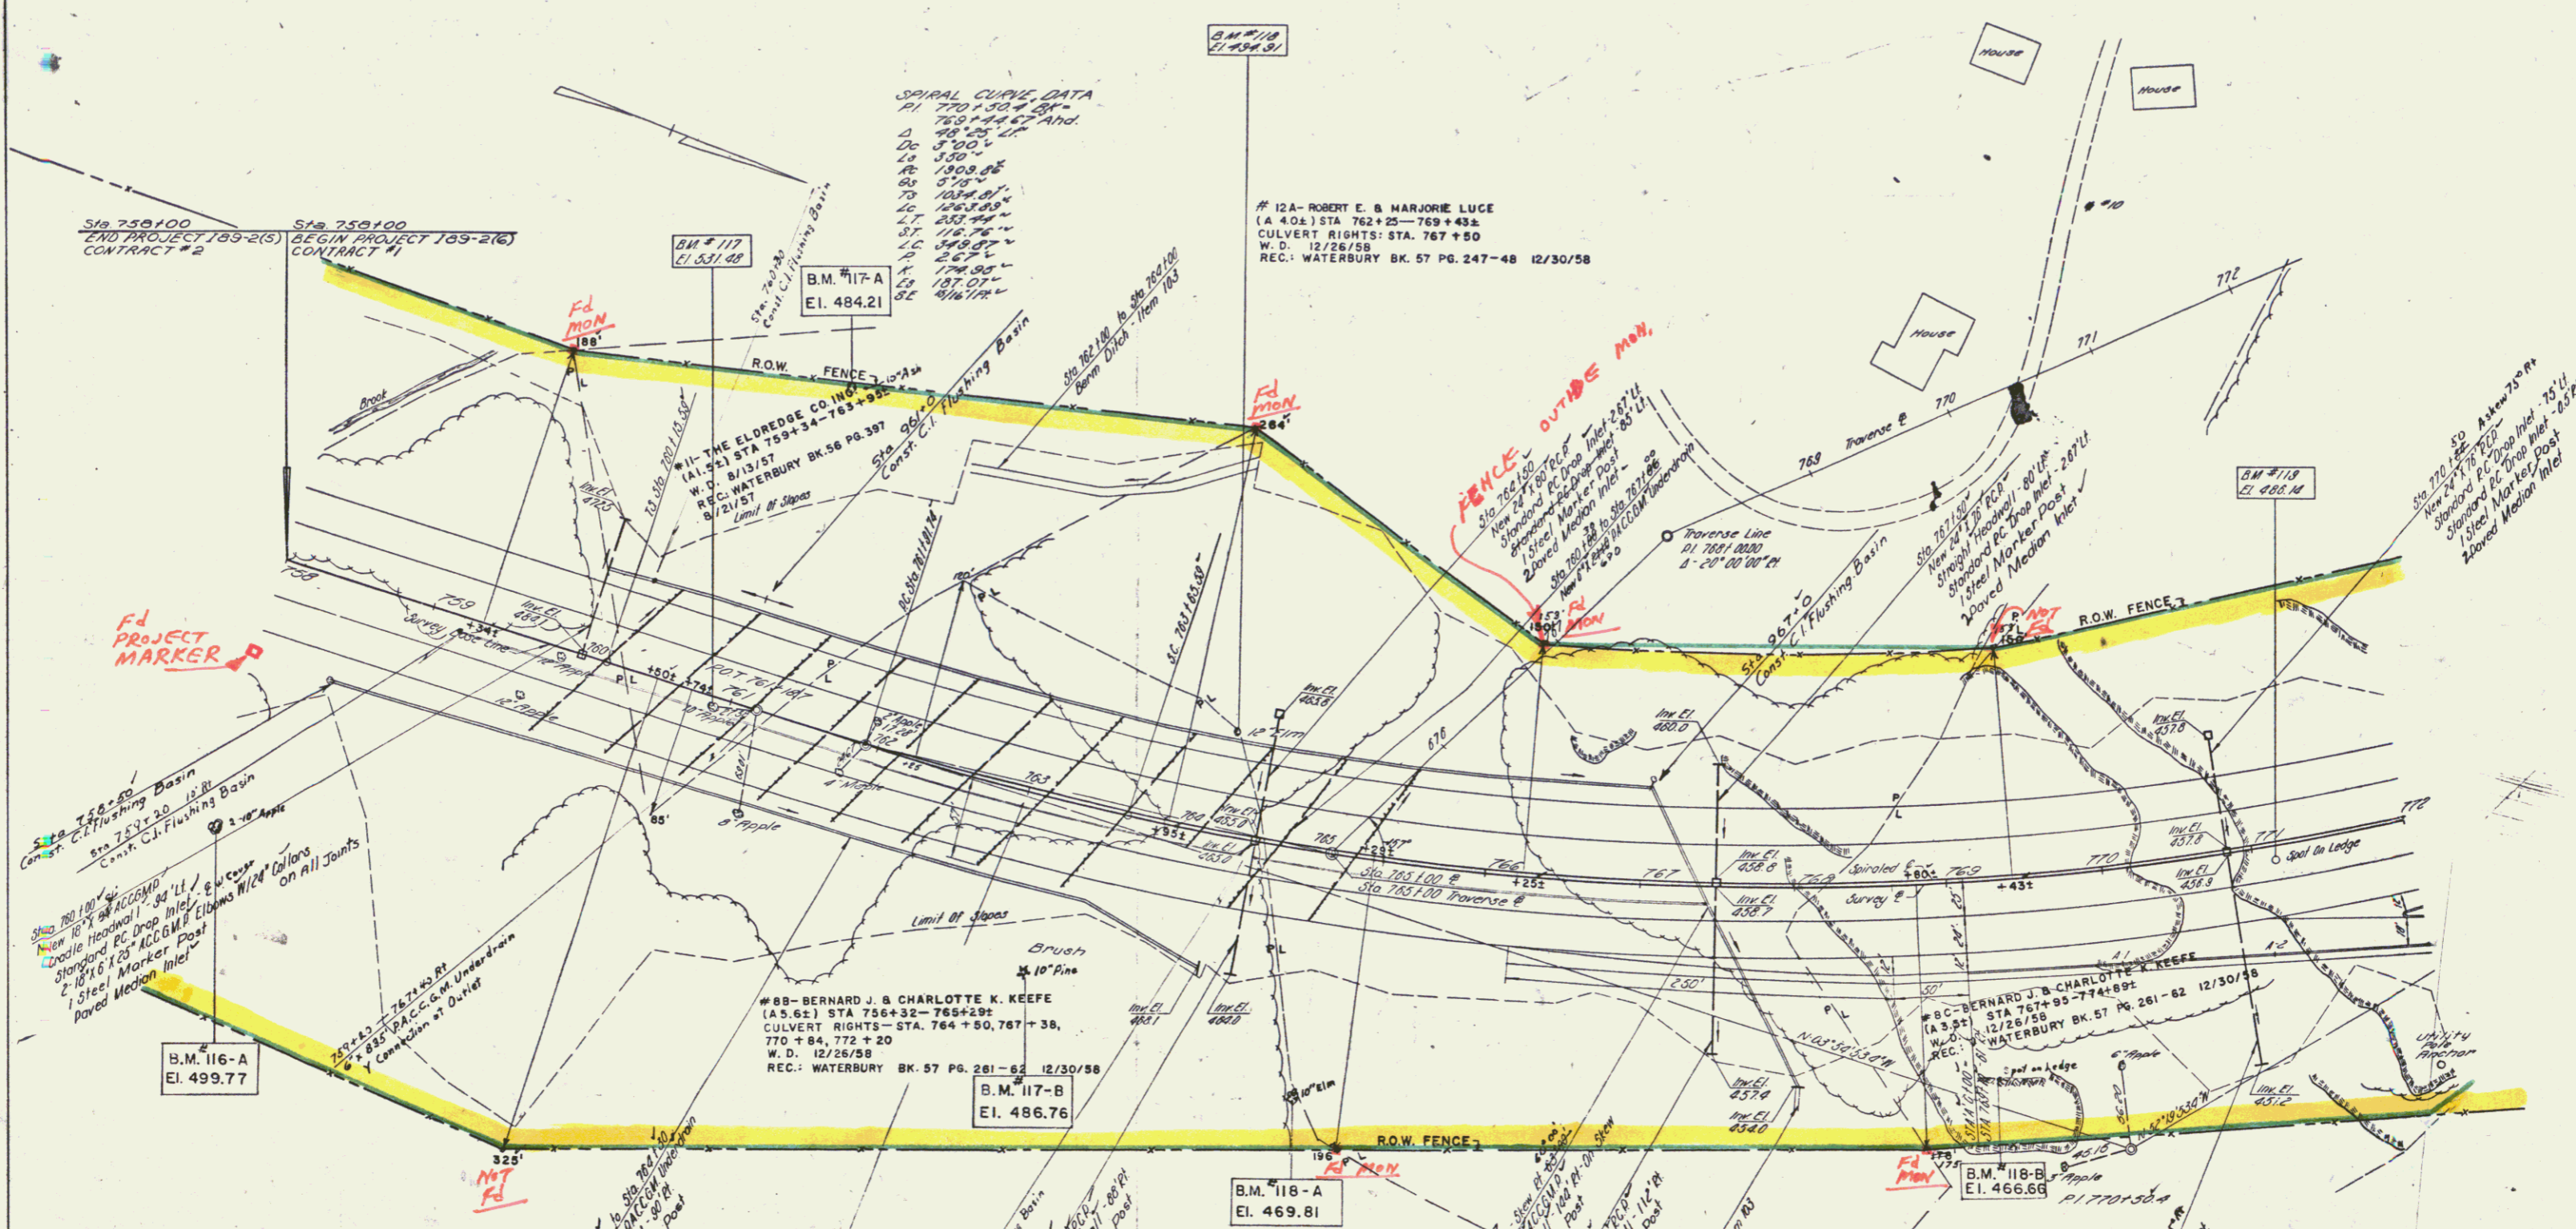


B.M. #116-A S.I.R. 2-10" Apples 180' Rt. Sta. 758+00 El. 499.77  
 B.M. #117-A S.I.R. 10" Ash 220' Lt. Sta. 761+00 El. 484.21  

B.M. #118-A S.I.R. 10" Elm 160' Rt. Sta. 765+00 El. 469.81  
 B.M. #118-B Spot on Ledge 130' Rt. Sta. 769+25 El. 466.66

STATE OF VERMONT  
 DEPARTMENT OF HIGHWAYS

INTERSTATE PROJECT IN THE TOWN OF  
 WATERBURY

PLAN

WILLIAM F. McFARLAND  
 ENGINEER  
 BINGHAMTON, N.Y.

DESIGNED BY: \_\_\_\_\_ CHECKED BY: \_\_\_\_\_ SCALE: 1"=50'  
 DRAWN BY: \_\_\_\_\_ IN CHARGE: \_\_\_\_\_ DATE: \_\_\_\_\_

PROJECT NO. 189-2(6) SHEET 184 OF 329  
 CONTRACT NO. 1