


STATE OF VERMONT TO PETER BAKER BY U.C. DEED  
DATED NOV 12, 1980, RECORDED DEC. 5, 1980 BK. 65  
PG 503-504 (FORMERLY PARCELS 13G & 23B)

PPM 80-1 Par 7a (2)

See sheets 30A & B

Rte 5 Reloc #2  
18+00, 220' LT

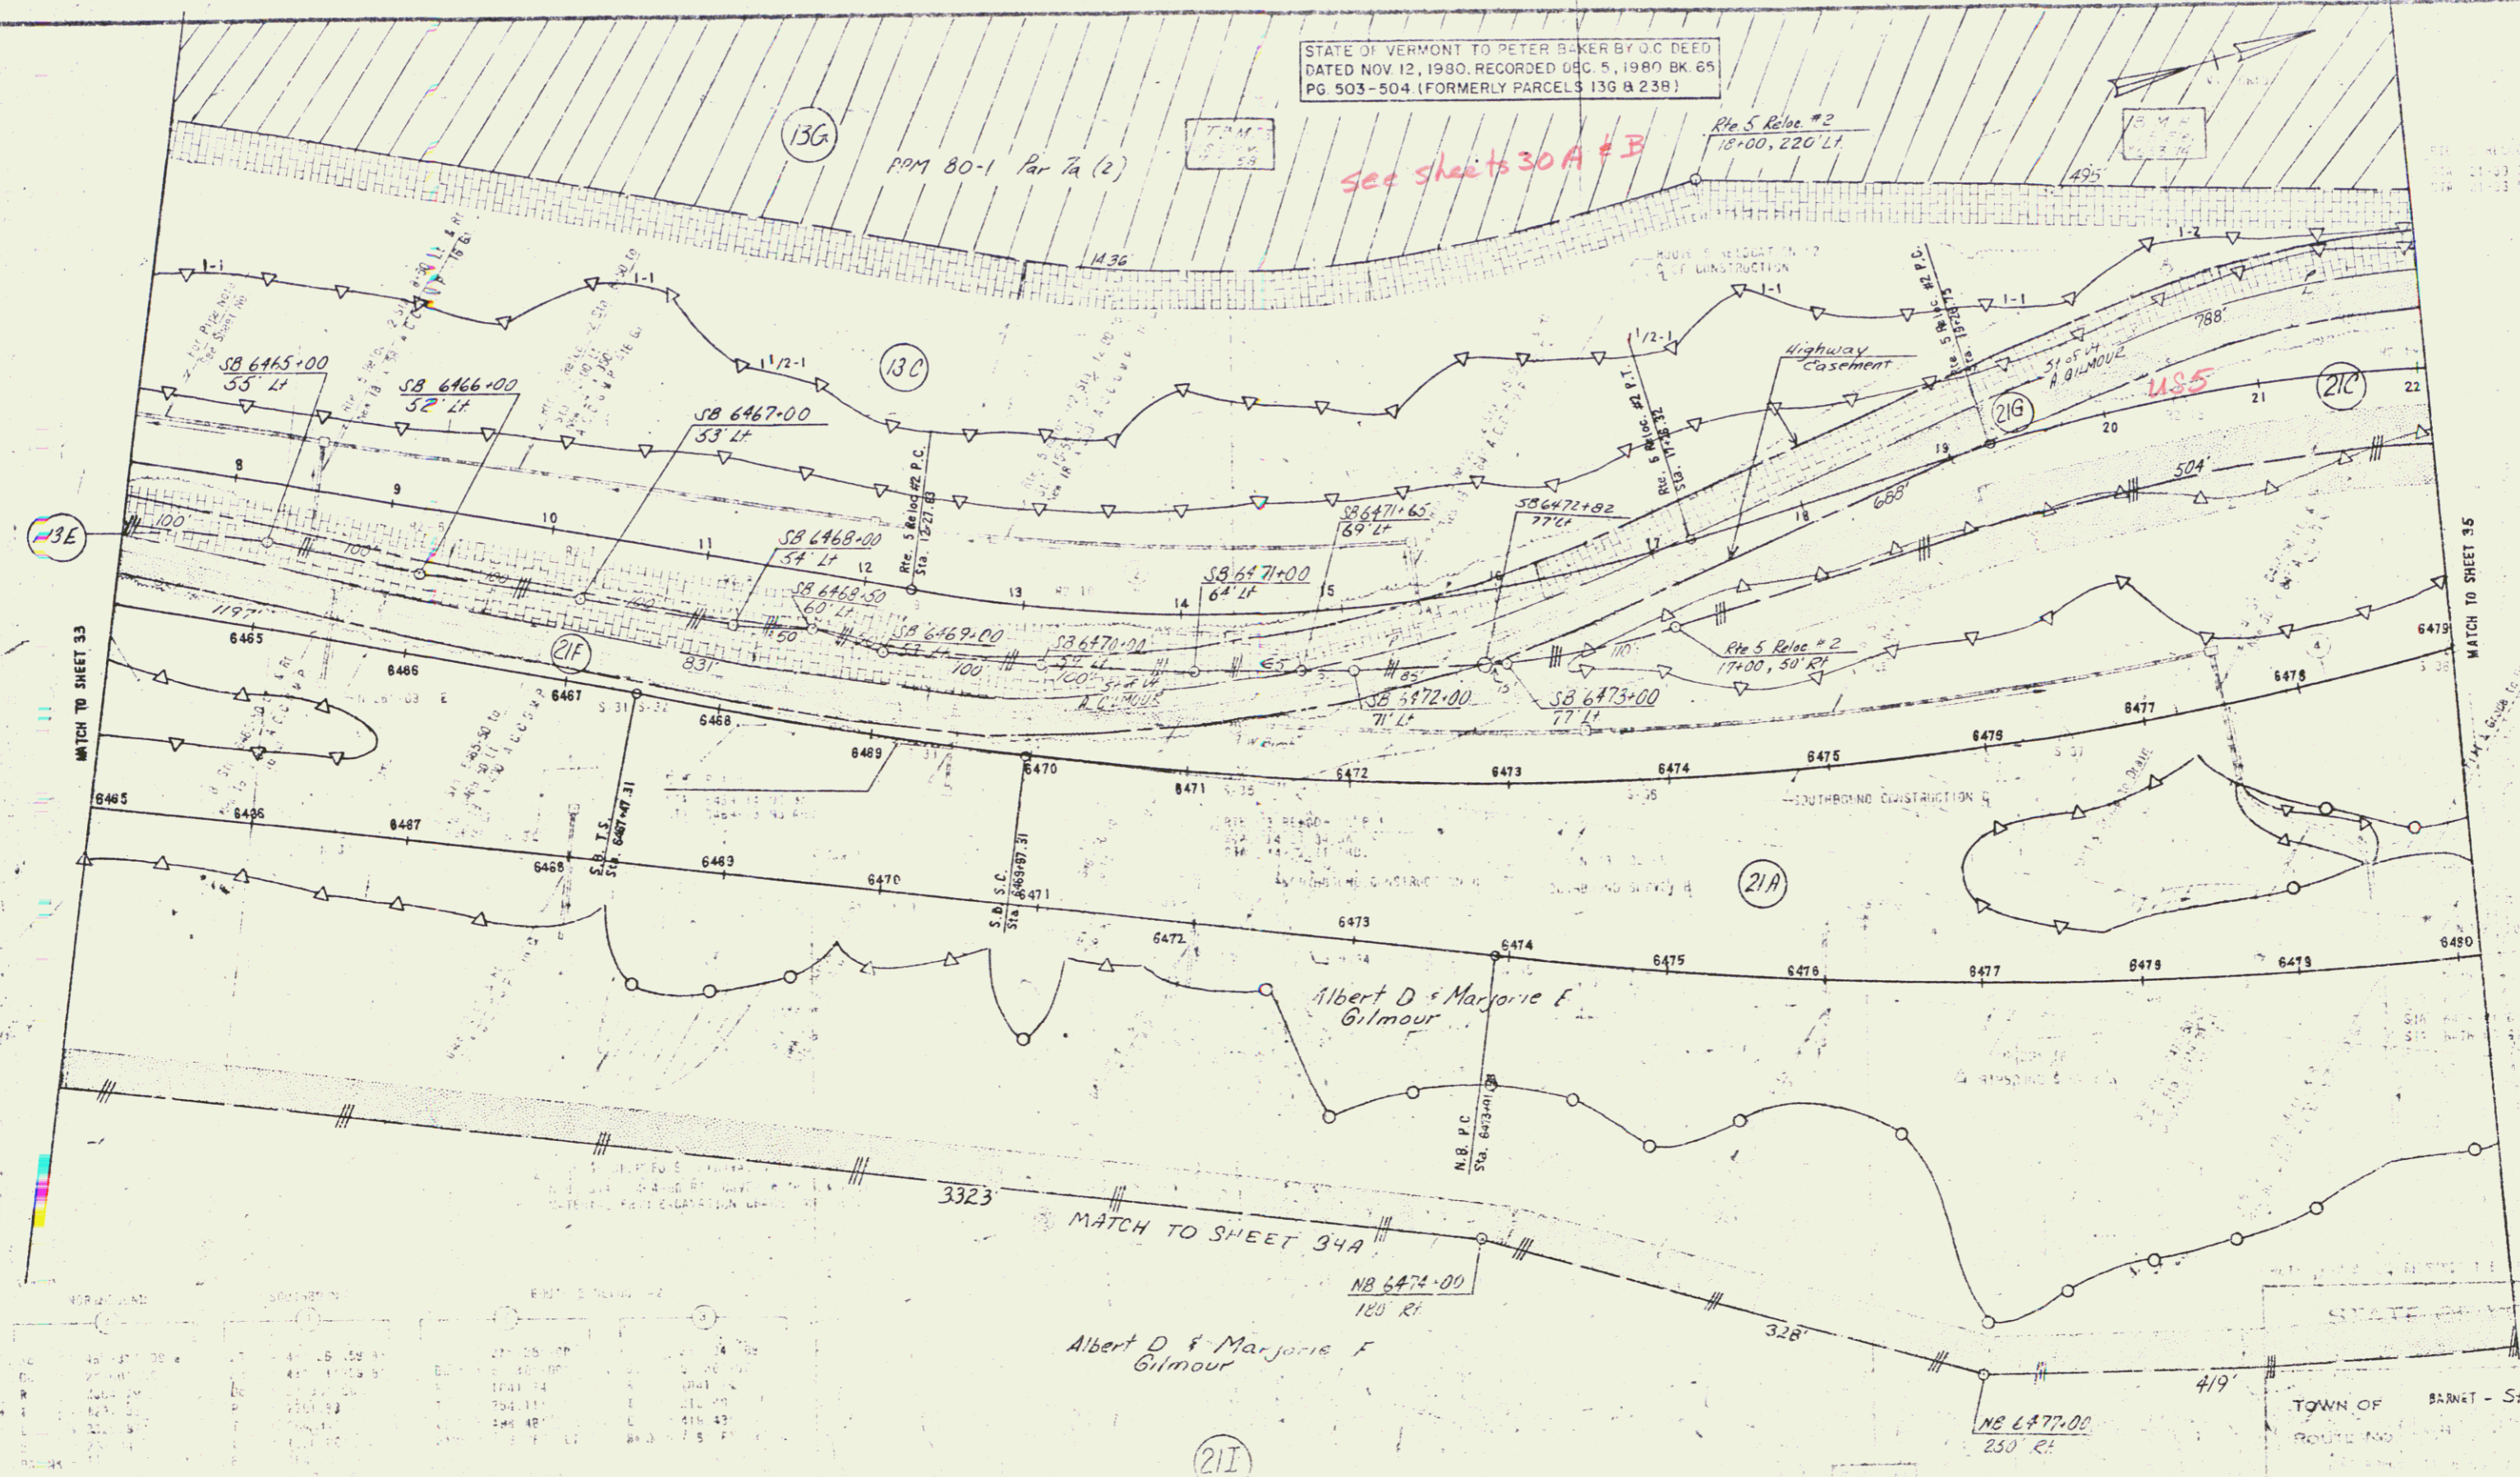

Albert D & Marjorie F Gilmour

POOR ORIGINAL COPY

STATE OF VERMONT  
TOWN OF BARNET - St Johnsbury

PROJECT NO. 1-1-301-504  
SHEET 54 OF 158

JAN 10 1984