


1	2	3	100
---	---	---	---	---	---	---	---	---	----	----	-----

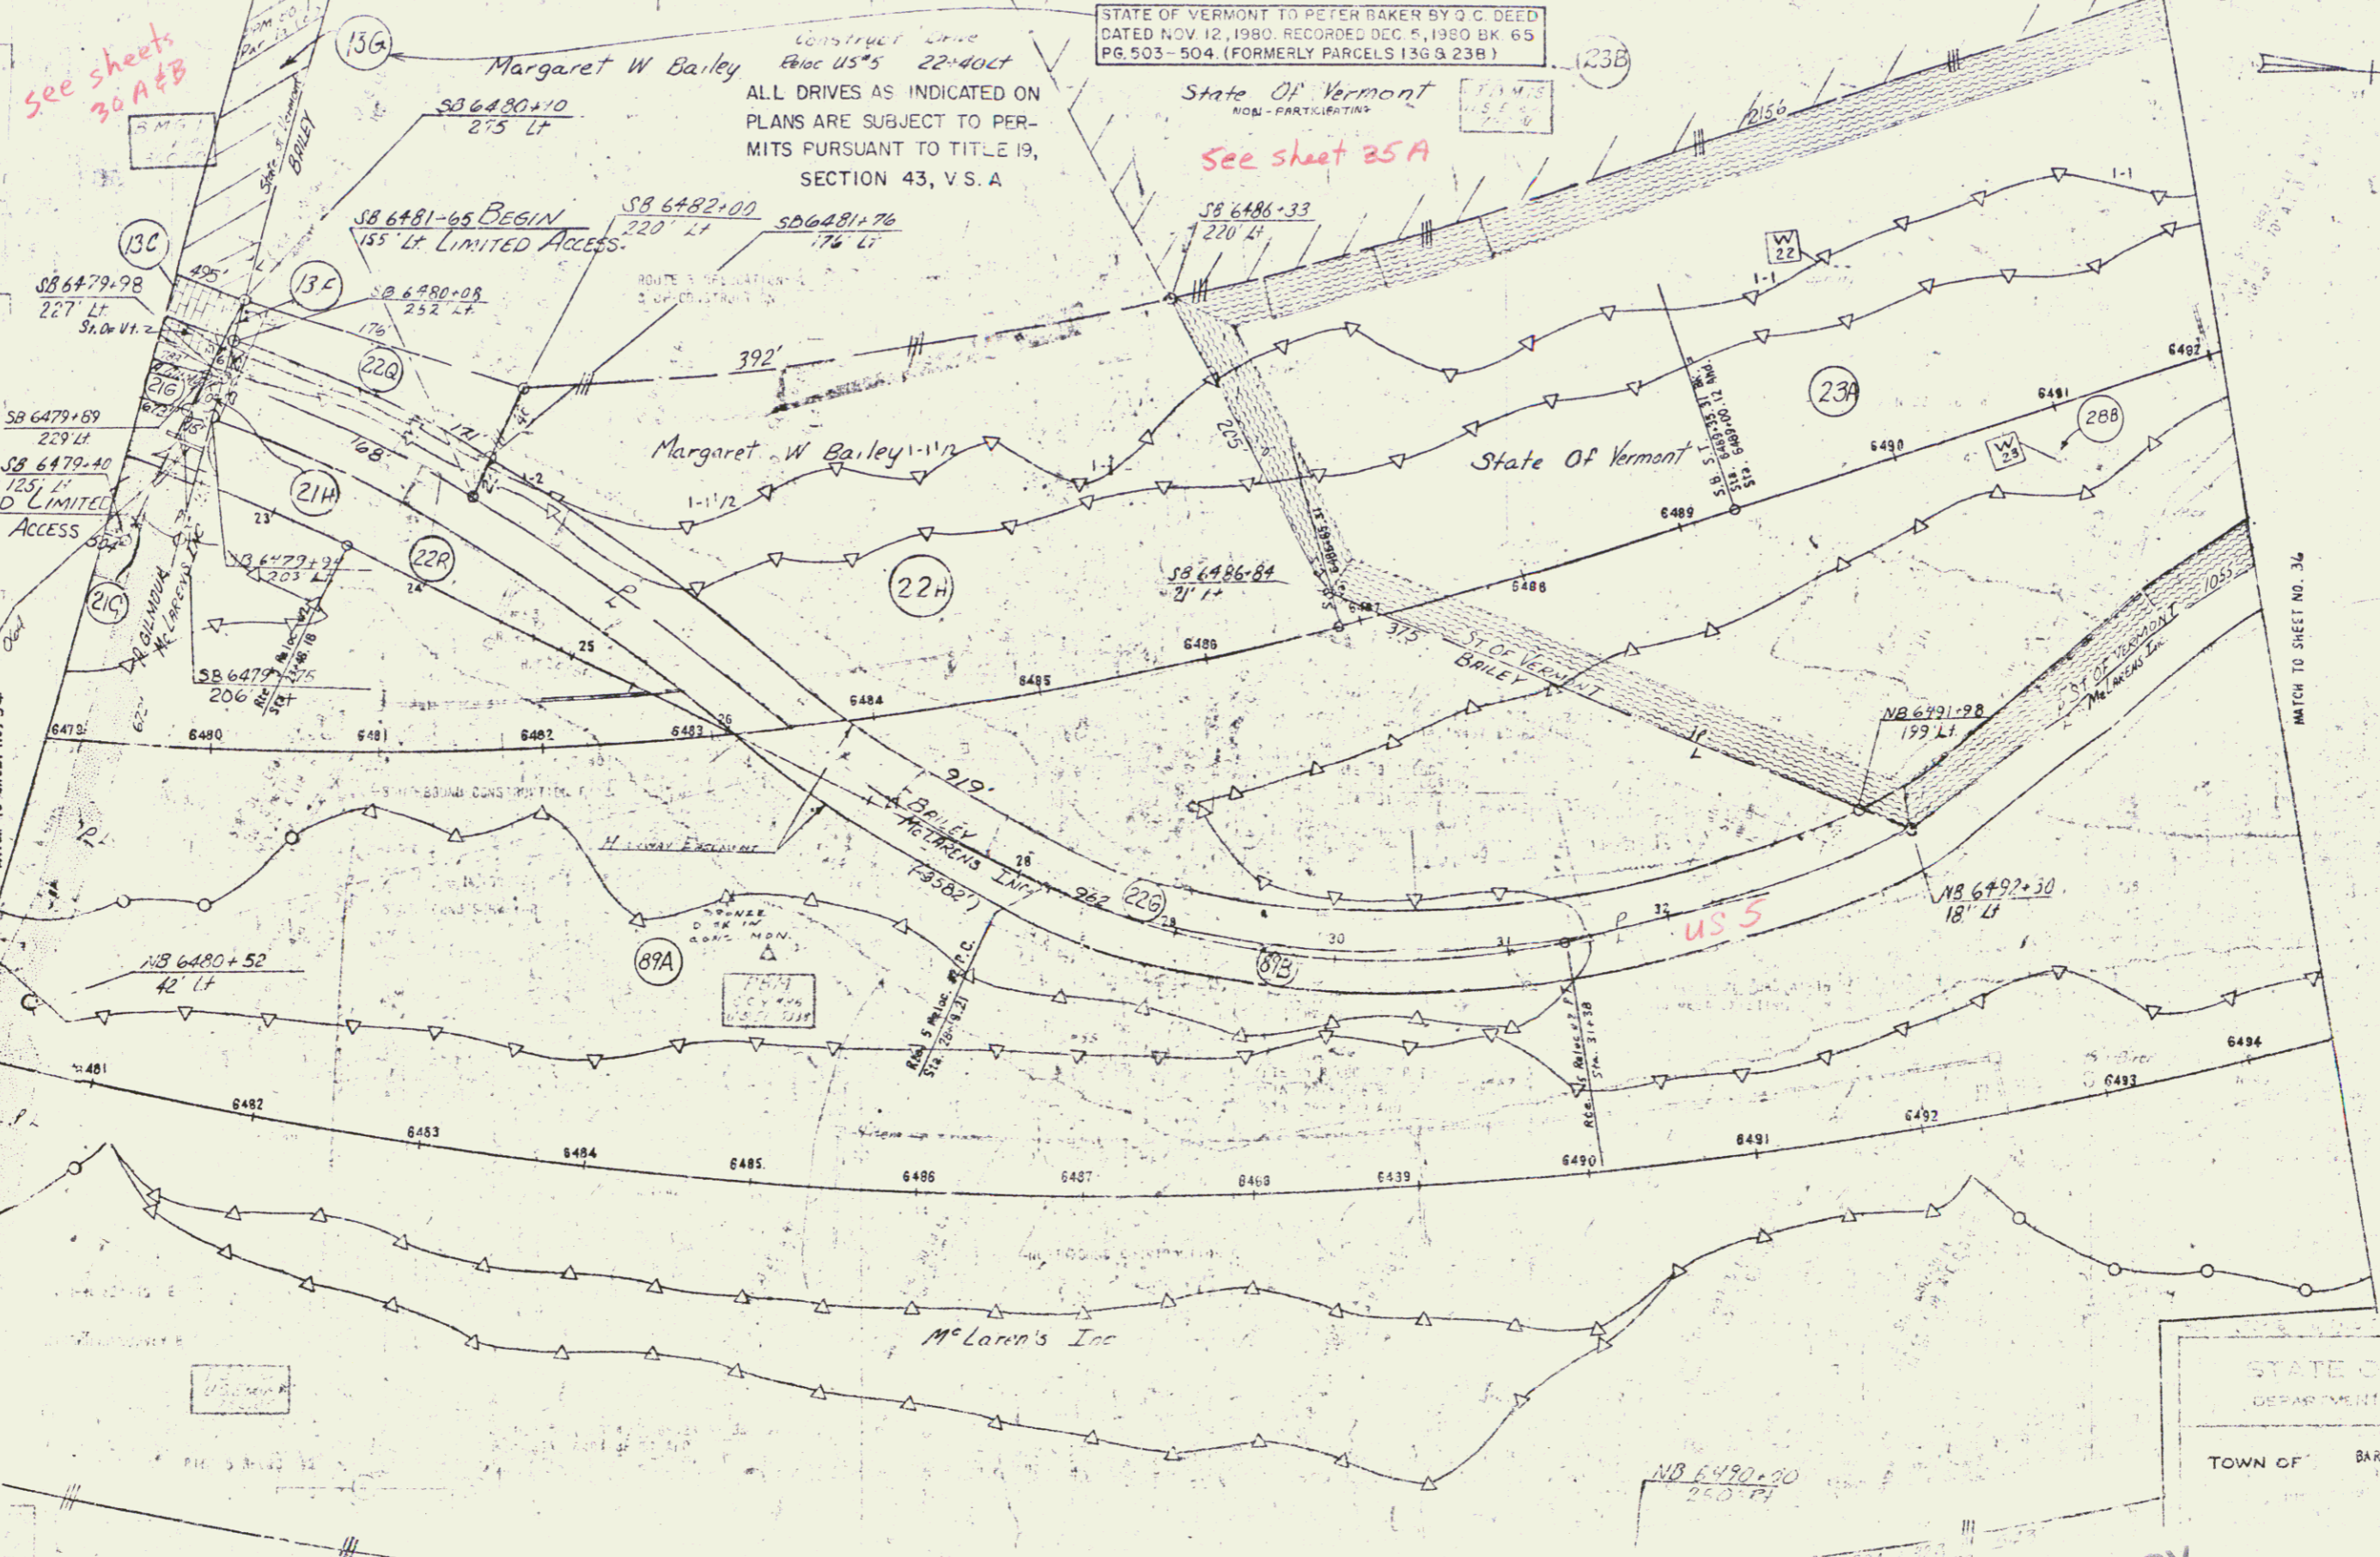

see sheets 30A & B

see sheet 35A

STATE OF VERMONT TO PETER BAKER BY O.C. DEED DATED NOV 12, 1980. RECORDED DEC 5, 1980 BK 65 PG. 503-504. (FORMERLY PARCELS 136 & 238)

STATE OF VERMONT
DEPARTMENT OF HIGHWAYS
TOWN OF BARRE - St. Johnsbury

POOR ORIGINAL COPY

Project No. 33