


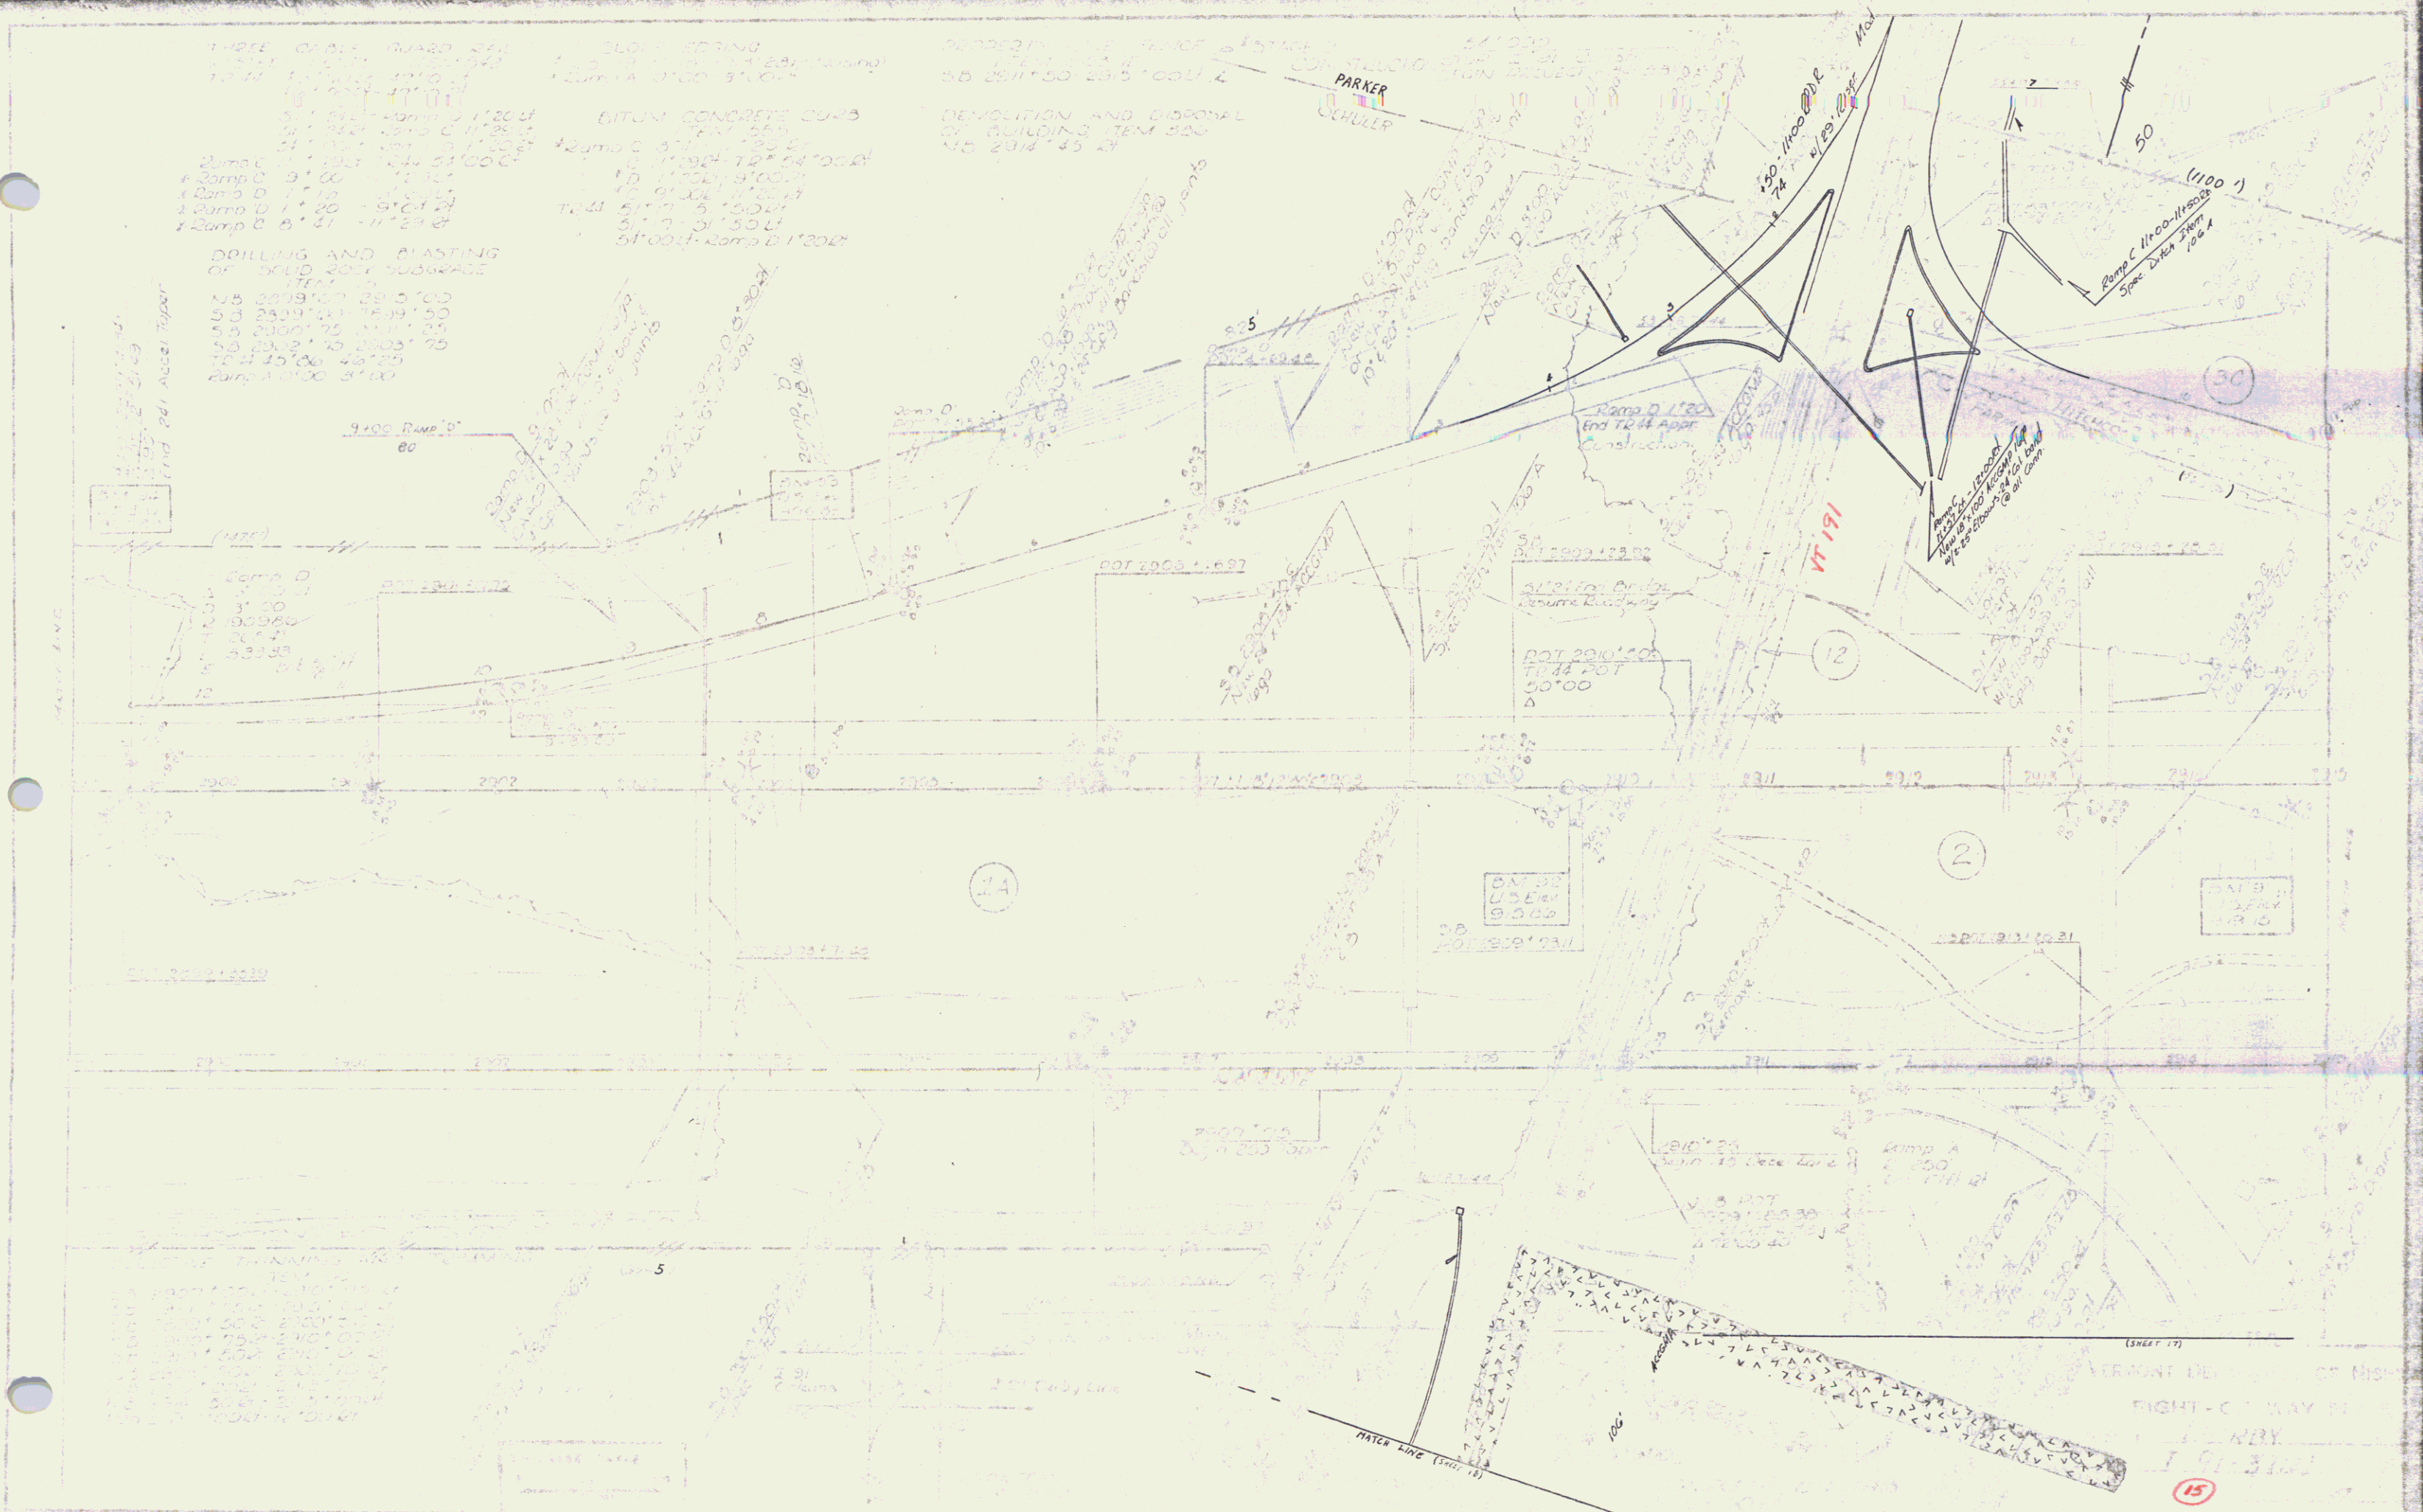POOR ORIGINAL COPY

Reinstated as of 6/24/68