
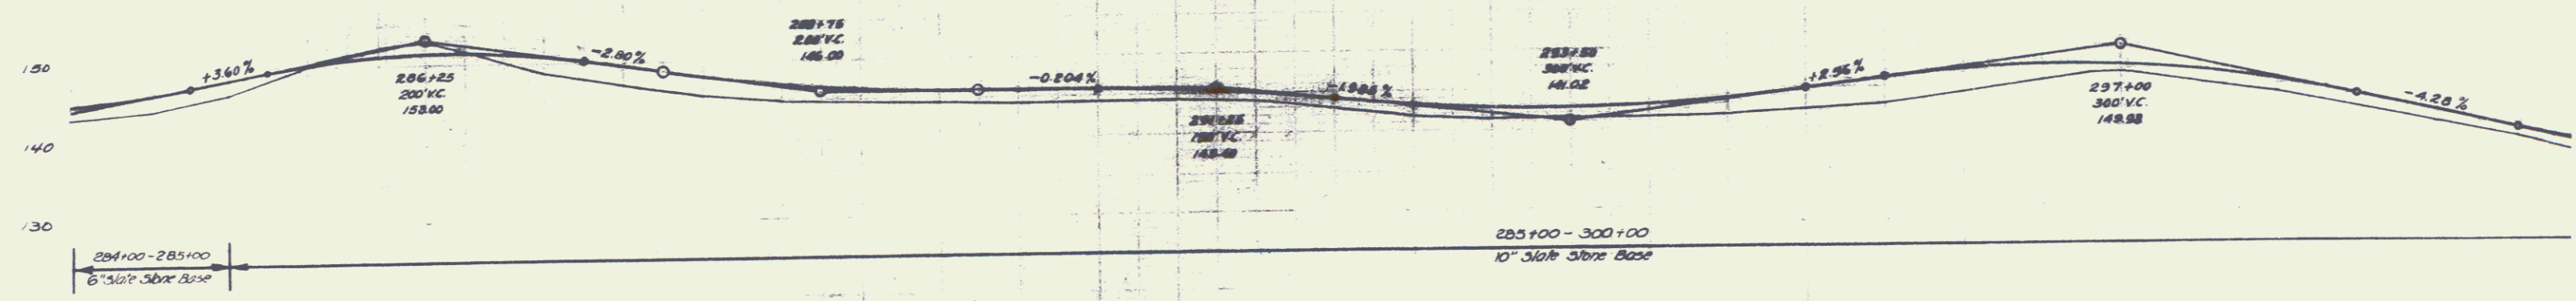


BARRETT
DATE

1024
1024
DATE

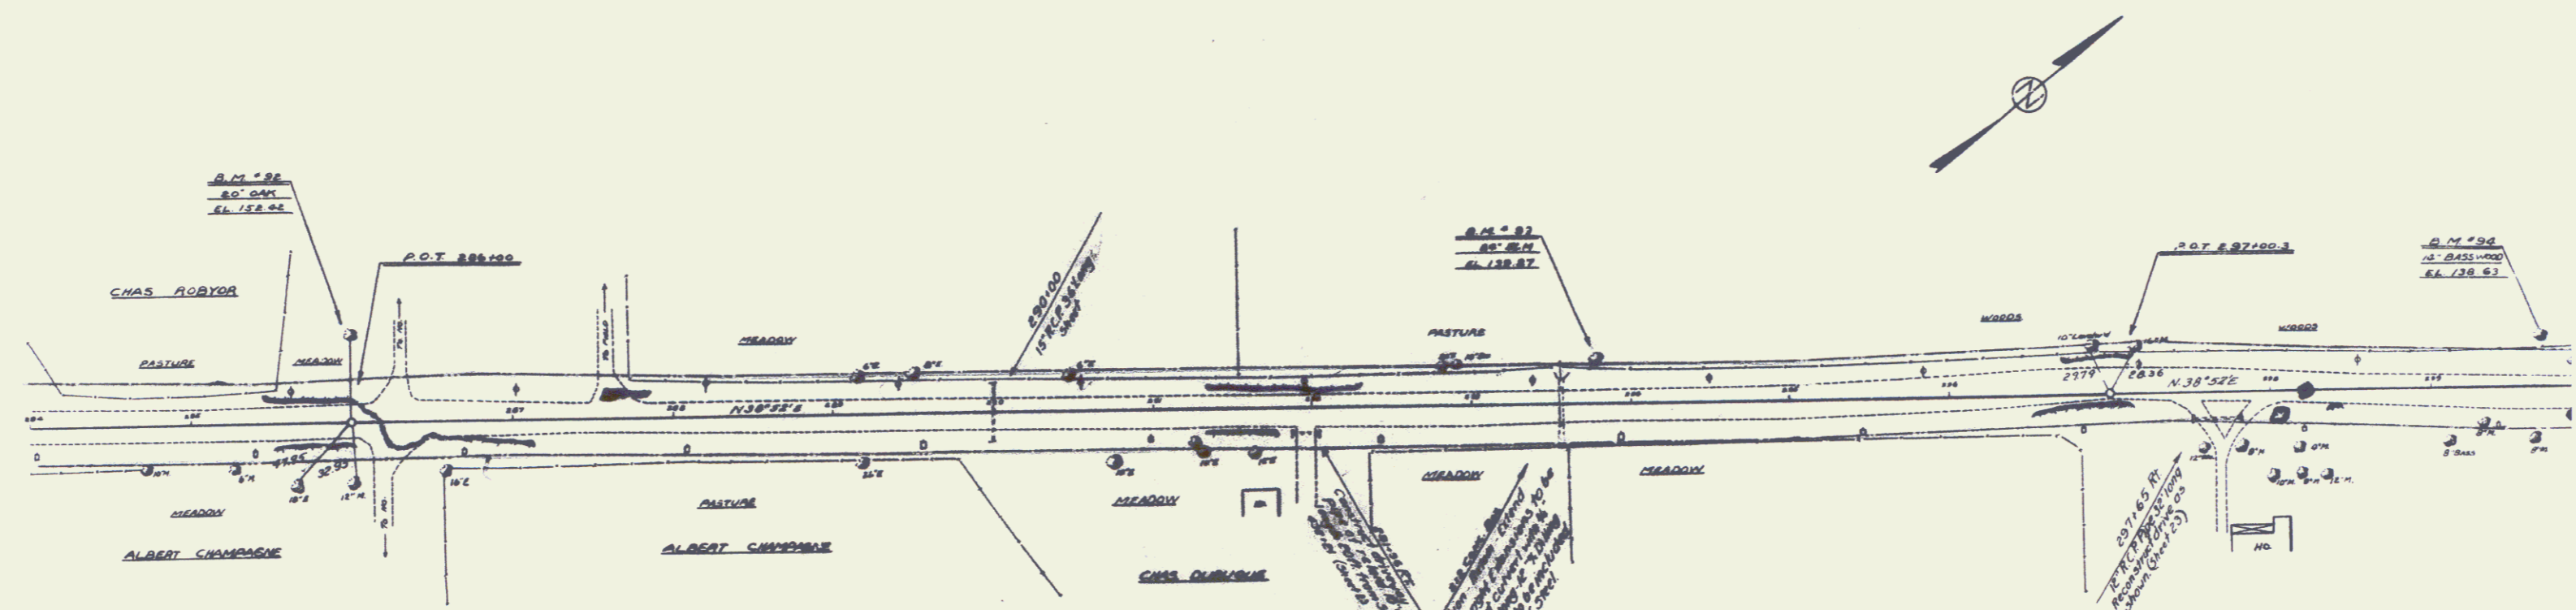

B.M. * 92 SPIKE IN ROOT 20' OAK 5 FT LT. STA. 286+00 ELEV. 152.02
 B.M. * 93 SPIKE IN ROOT 20' OAK 23 FT LT. STA. 293+77 ELEV. 139.27
 B.M. * 94 SPIKE IN ROOT 14' BASSWOOD 30 FT LT. STA. 299+63 ELEV. 138.63