
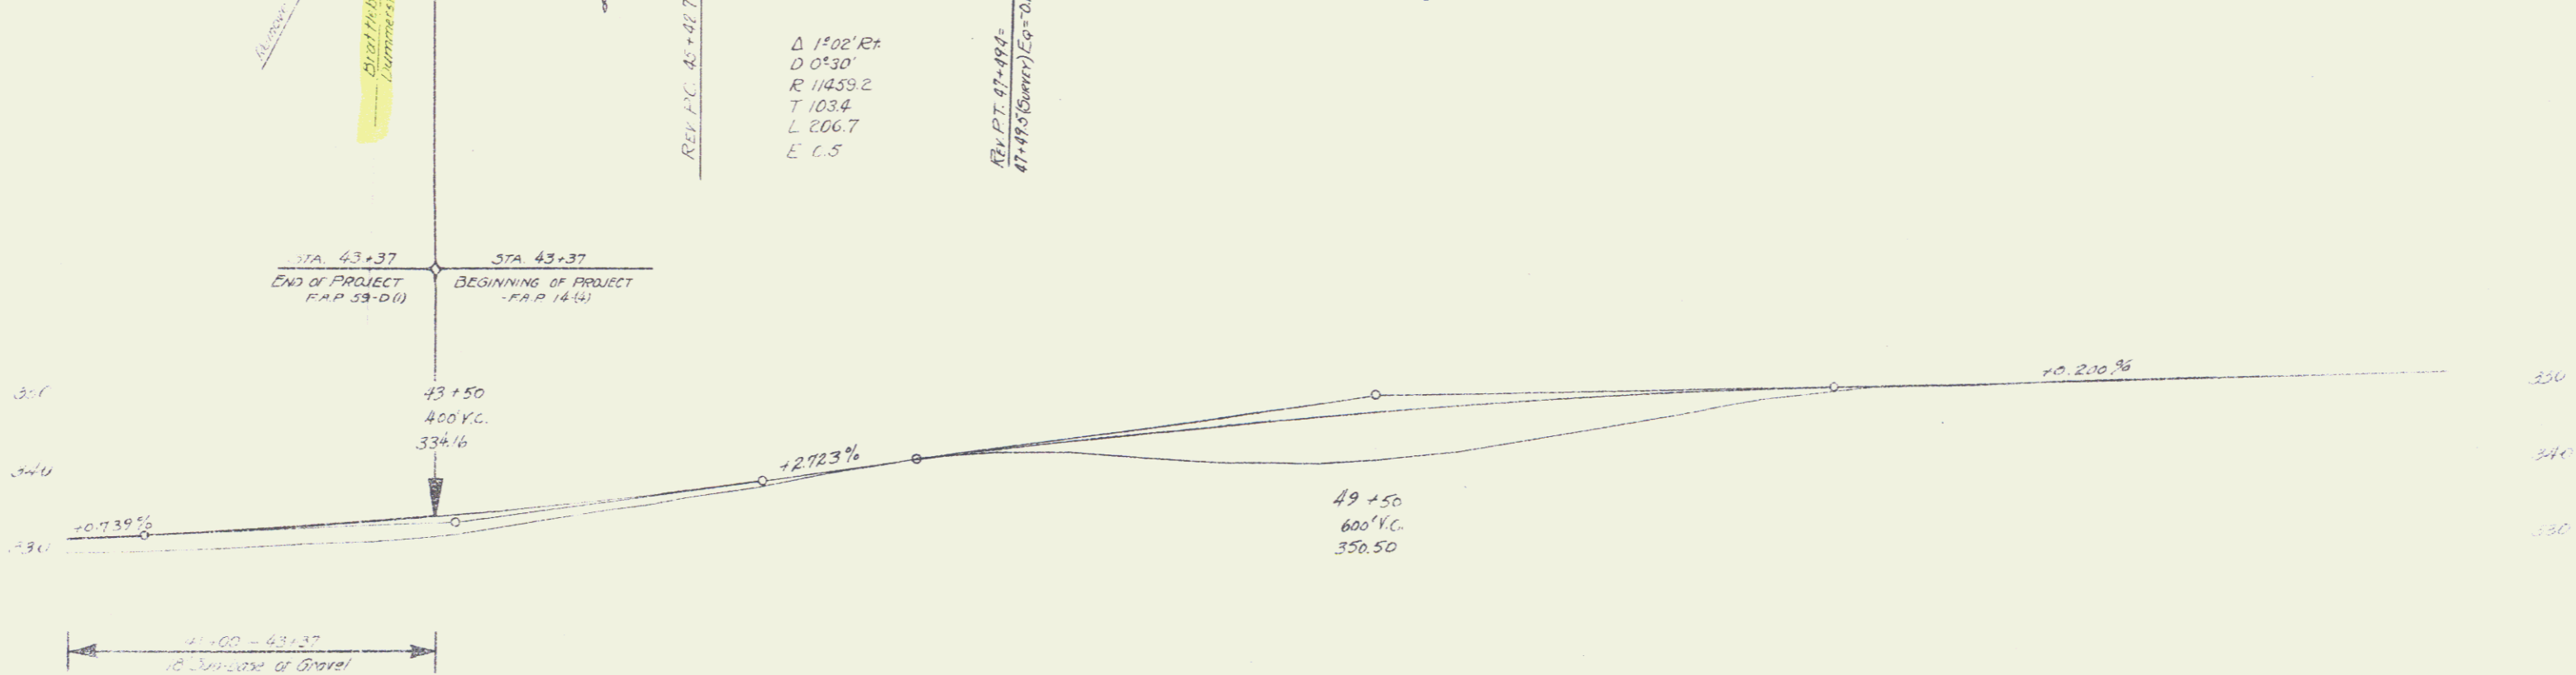


MAPLE HILL ROAD DATE 1-25-45 ENGINEER MAUDE CROSBY SURVEYOR ST OF VT  
 RECORDED KEITHMAN BRATTLEBORO BOOK PAGE DATE 82 39 2 23 45

MAP 59-D11 2 25

Note  
 The contractor's attention is called to the specification requirements for trimming of branches of trees extending into and over the highway, Item 101.

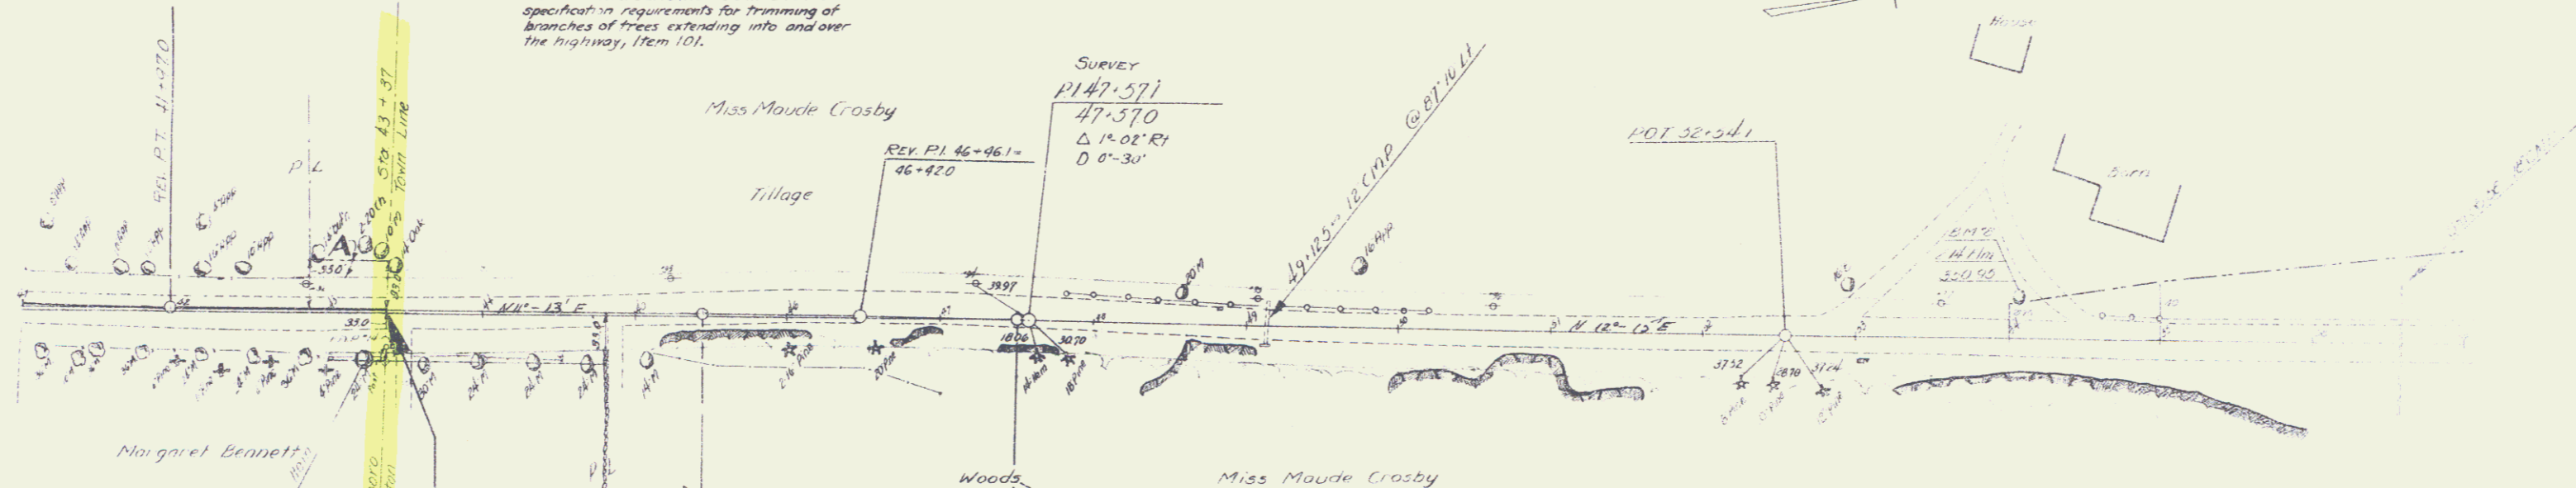

1	2	3	100
---	---	---	---	---	---	---	---	---	----	----	-----

FAP 59-D(1)

9  
5