


Stations 9140-10140 Left 3.0 ft. 140 ft. 47 sq yds


**CONCRETE RETAINING WALL REQUIRED**  
Station 18125-18145 Height Conc. A  
14'25" Hgt. At 1000 ft. Variable Boulders  
Reinforcing Steel 285'

71-E 1989 S 73

Doc  
STEVENS N.  
A-3-80

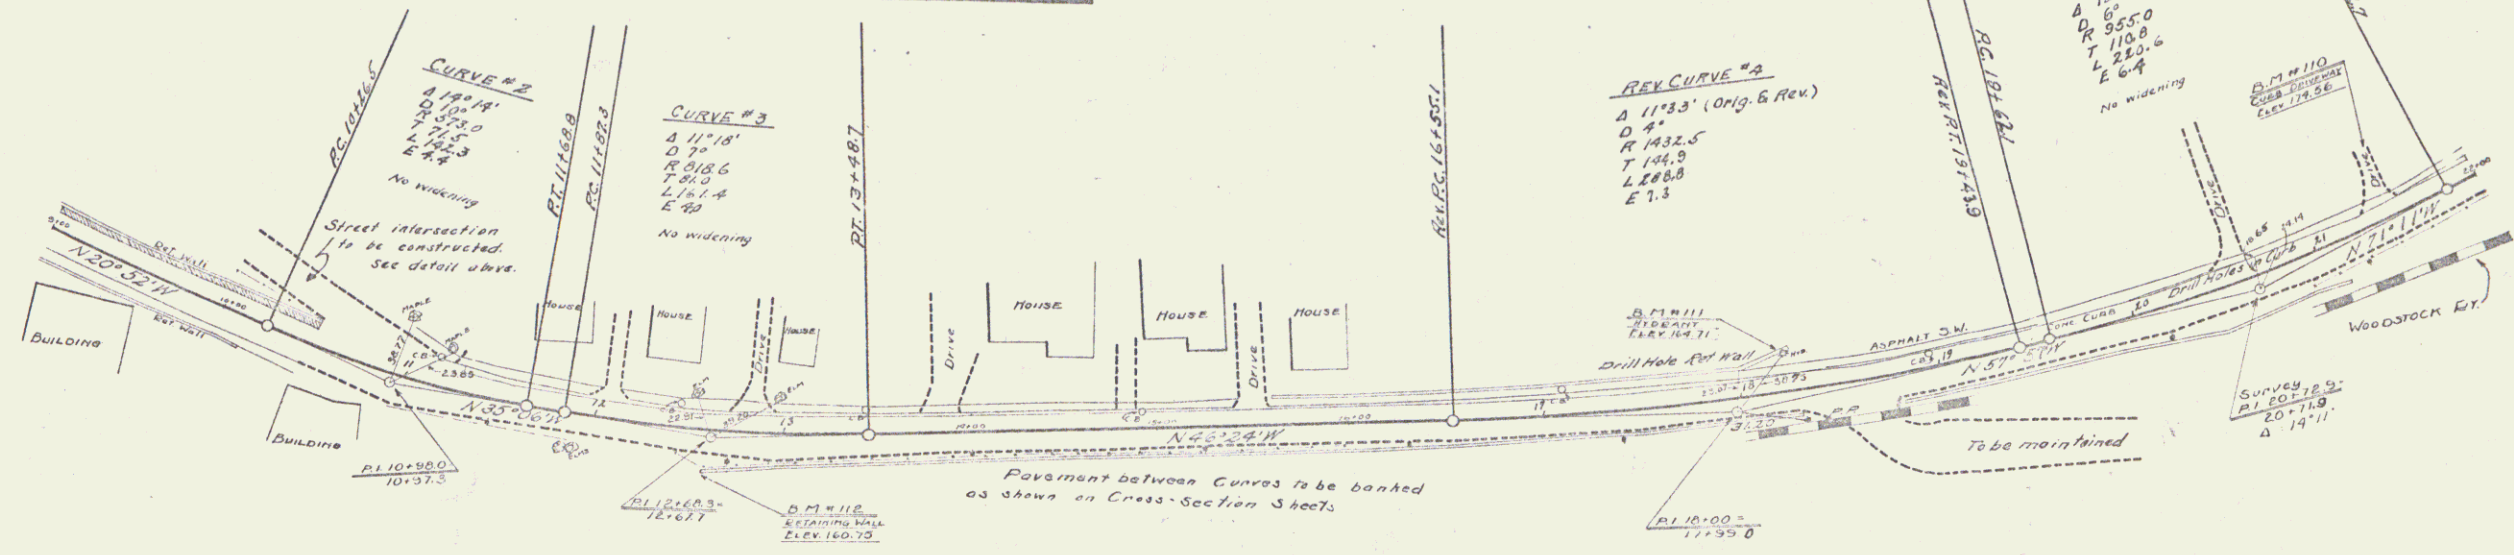

Doc  
ALS  
M.L.S.  
A-3-80

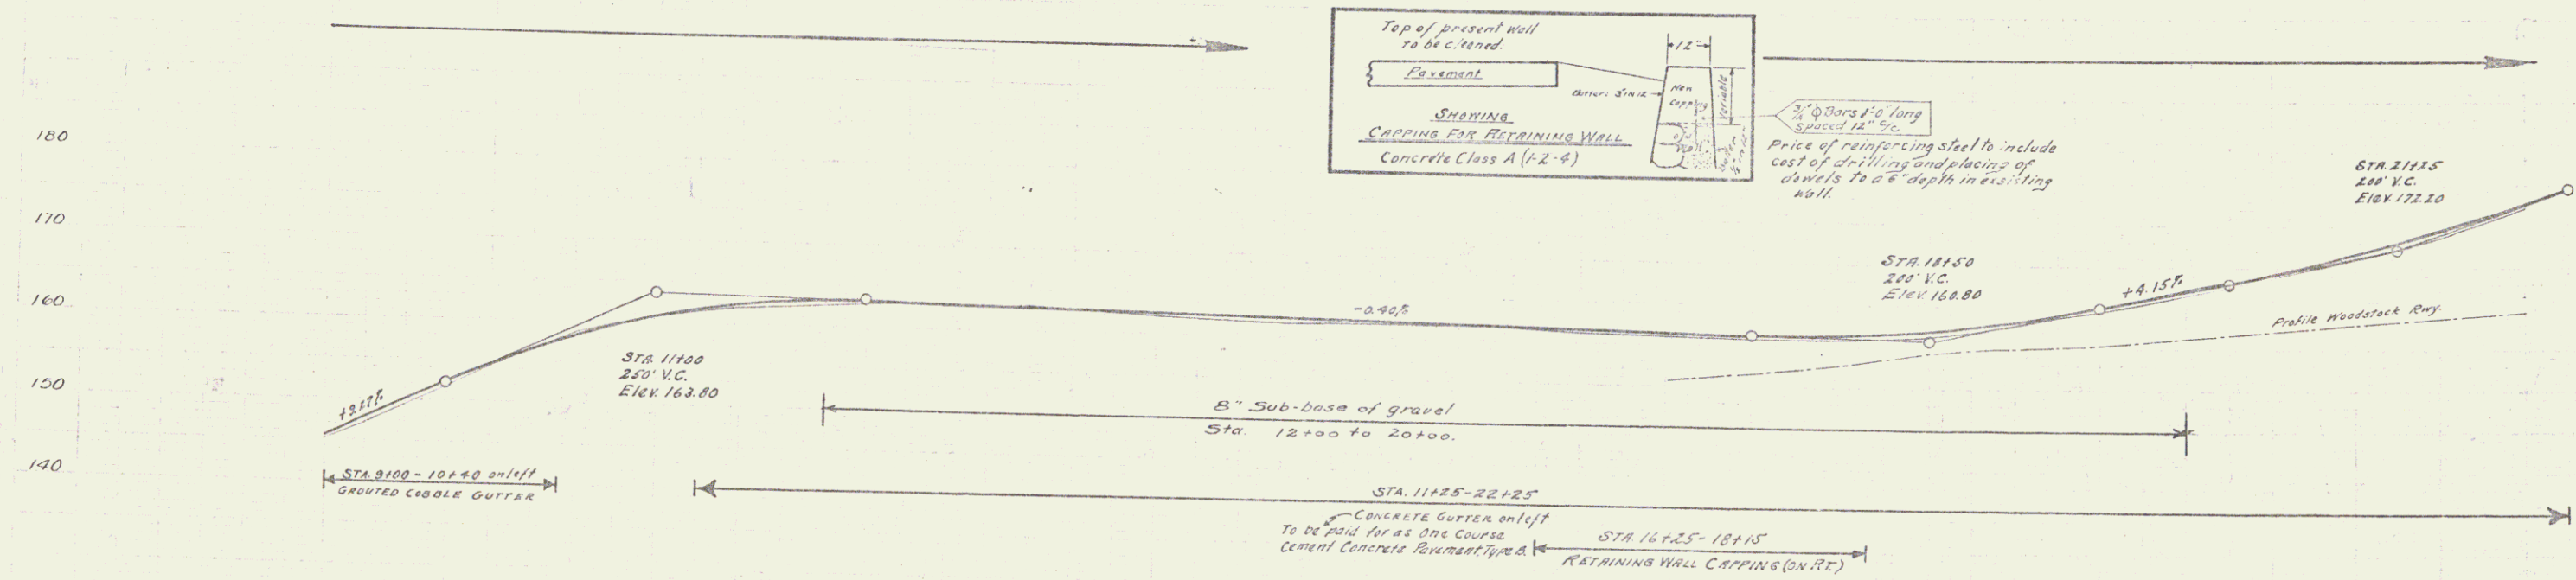

125.1	125.2	125.3	234.9
-------	-------	