

Cable Guard Row Proposed

| Station     | Left | Right |
|-------------|------|-------|
| 41350-41510 | 1.32 | 2.32  |
| 41750-41910 | -    | 2.08  |
| 41750-42030 | 2.50 | -     |


| NEW REINH. CONC PIPE CULVERTS REQUIRED |      |        |     | NEW REINH. CONC BOX CULVERTS REQUIRED |       |        |      |
|--|------|--------|-----|---------------------------------------|-------|--------|------|
| Station                                | Diam | Length | Vol | Station                               | Size  | Length | Vol  |
| 413100                                 | 18"  | 90     | 1.0 | 418190                                | 5'x5' | 86.1   | 8802 |
| 415130                                 | 18"  | 44     | -   |                                       |       |        |      |

| Sheet No. | Scale     | Total |
|-----------|-----------|-------|
| 83-C-1289 | 1/4" = 1' | 10    |

CURVE 19 Revised  
 Δ 27°-45' (approx)  
 D 57'  
 P 1.463  
 T 27.51  
 L 500.0  
 E 32.6

CURVE 20 Revised  
 Δ 27°-20' (approx)  
 L 341.7  
 E 20.9

ROW G rods  
 added per ROW Div  
 June 1973

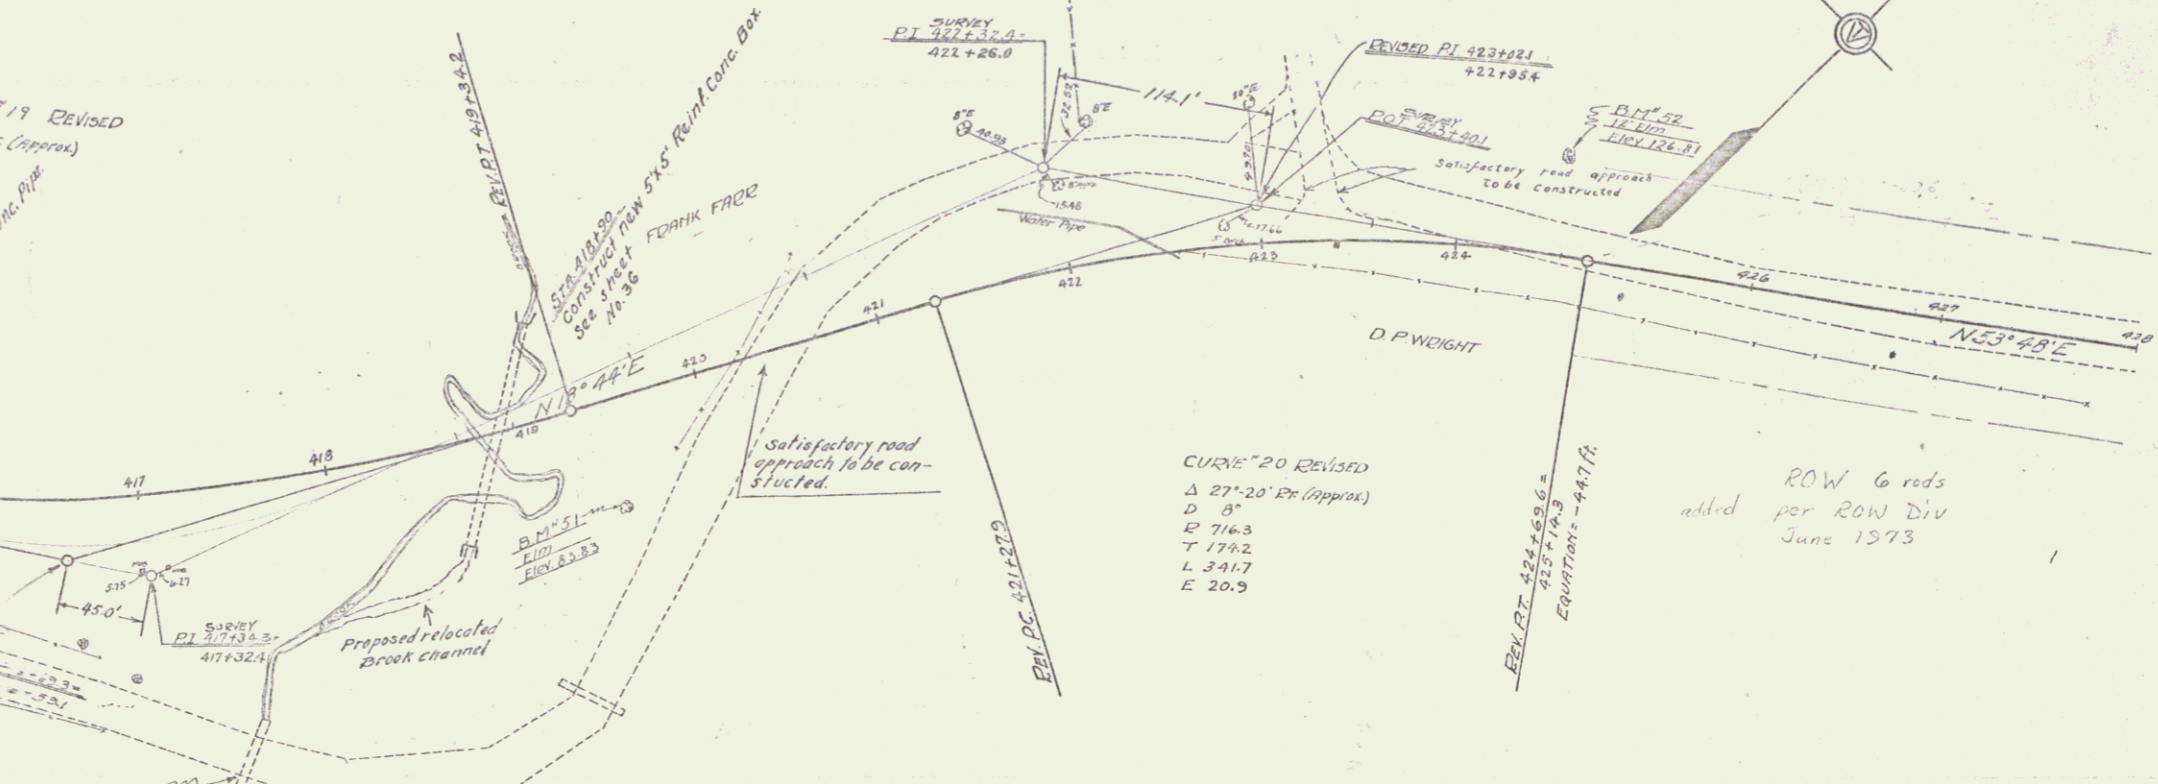

DIRECTION OF HAUL

STA 419450  
 500' VC  
 ELEV 8835

STA 418100 - 420425  
 10" SUB-BASE P.F. GRAVEL

| |
|---|
| 410 | 82.20 | 84.45 | 85.8 | 87.1 | 88.57 | 89.20 | 90.65 | 92.1 | 93.56 | 95.01 | 96.46 | 999.81 |
|---|

Series F 18 83-C  
 Sheet 12 of 25