



WOOD GUARD RAIL REQUIRED
 Stations L.H. R.H.
 657+00-657+12 12 12
 656+30-656+62 24 24

NEW DRAIN CONC. PIPE CULVERTS REQUIRED
 Station L.H. R.H. Length Class 12 Class 15
 656+30 10' 40' 64 yds. 100'
 656+30 10' 40' 30' 33'

EDWARDS & KELCEY
 CIVIL ENGINEERS
 83-C 1928 28 88

DATE: N. STEVENS 1/28/68

DATE: CLOUGH 11-28-68

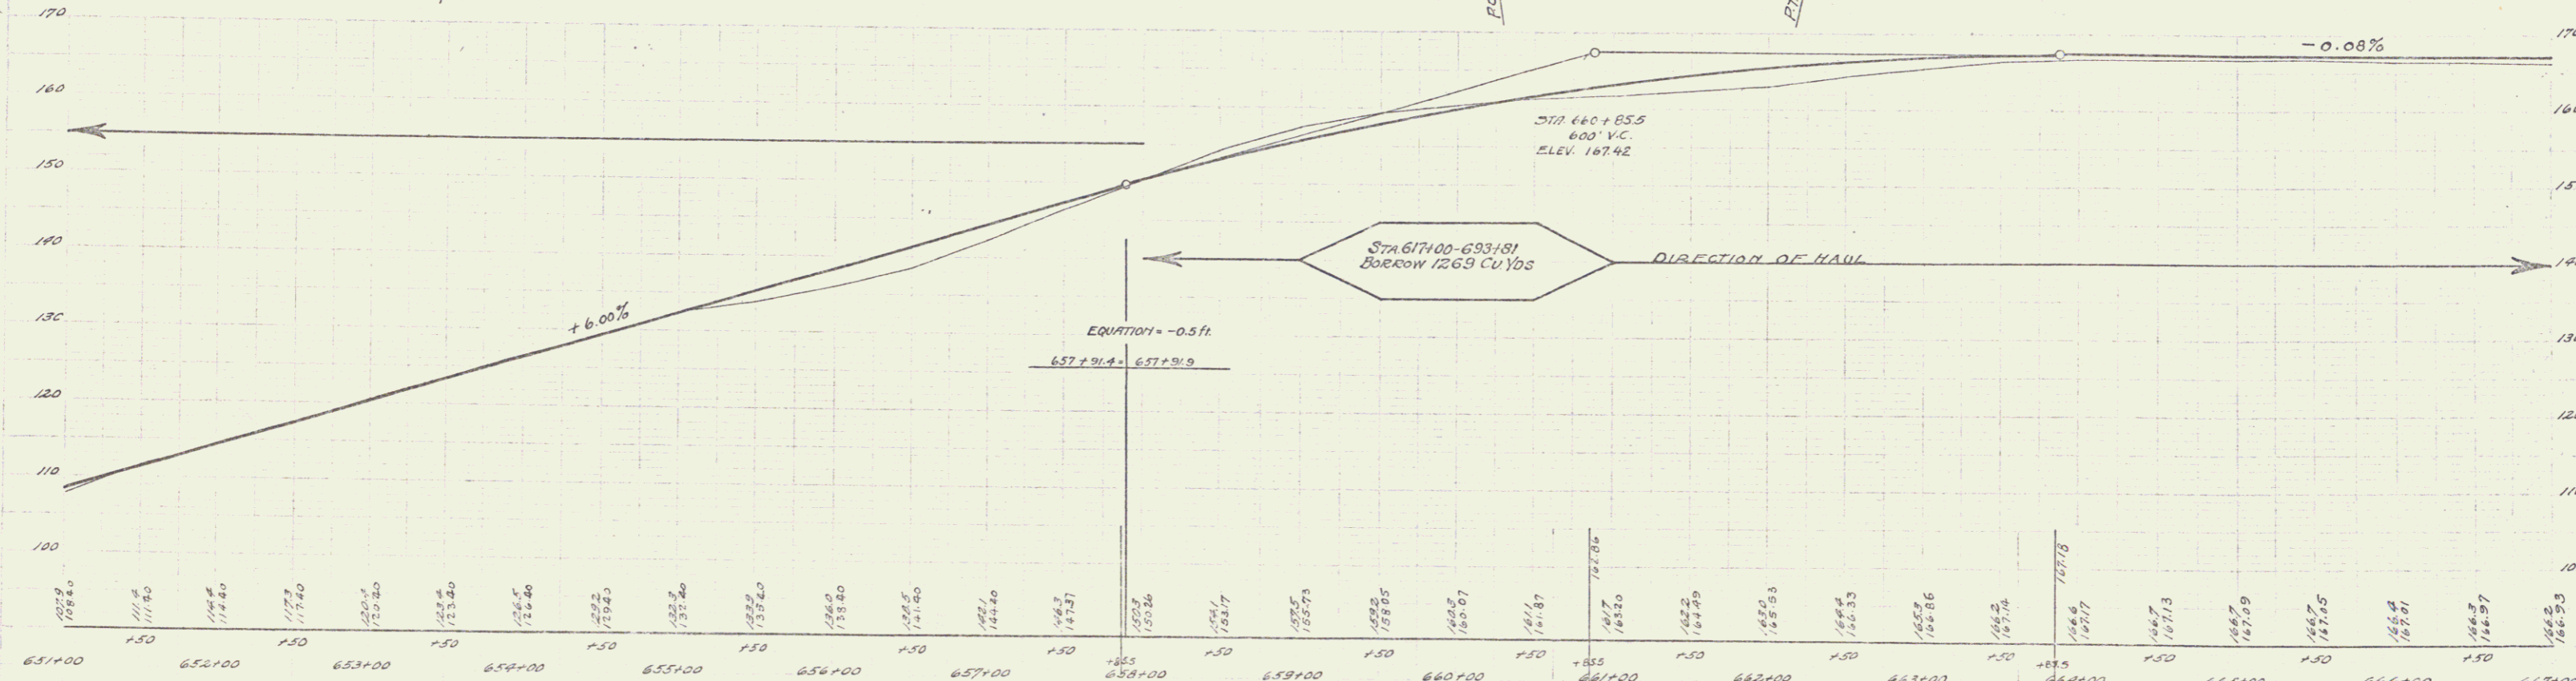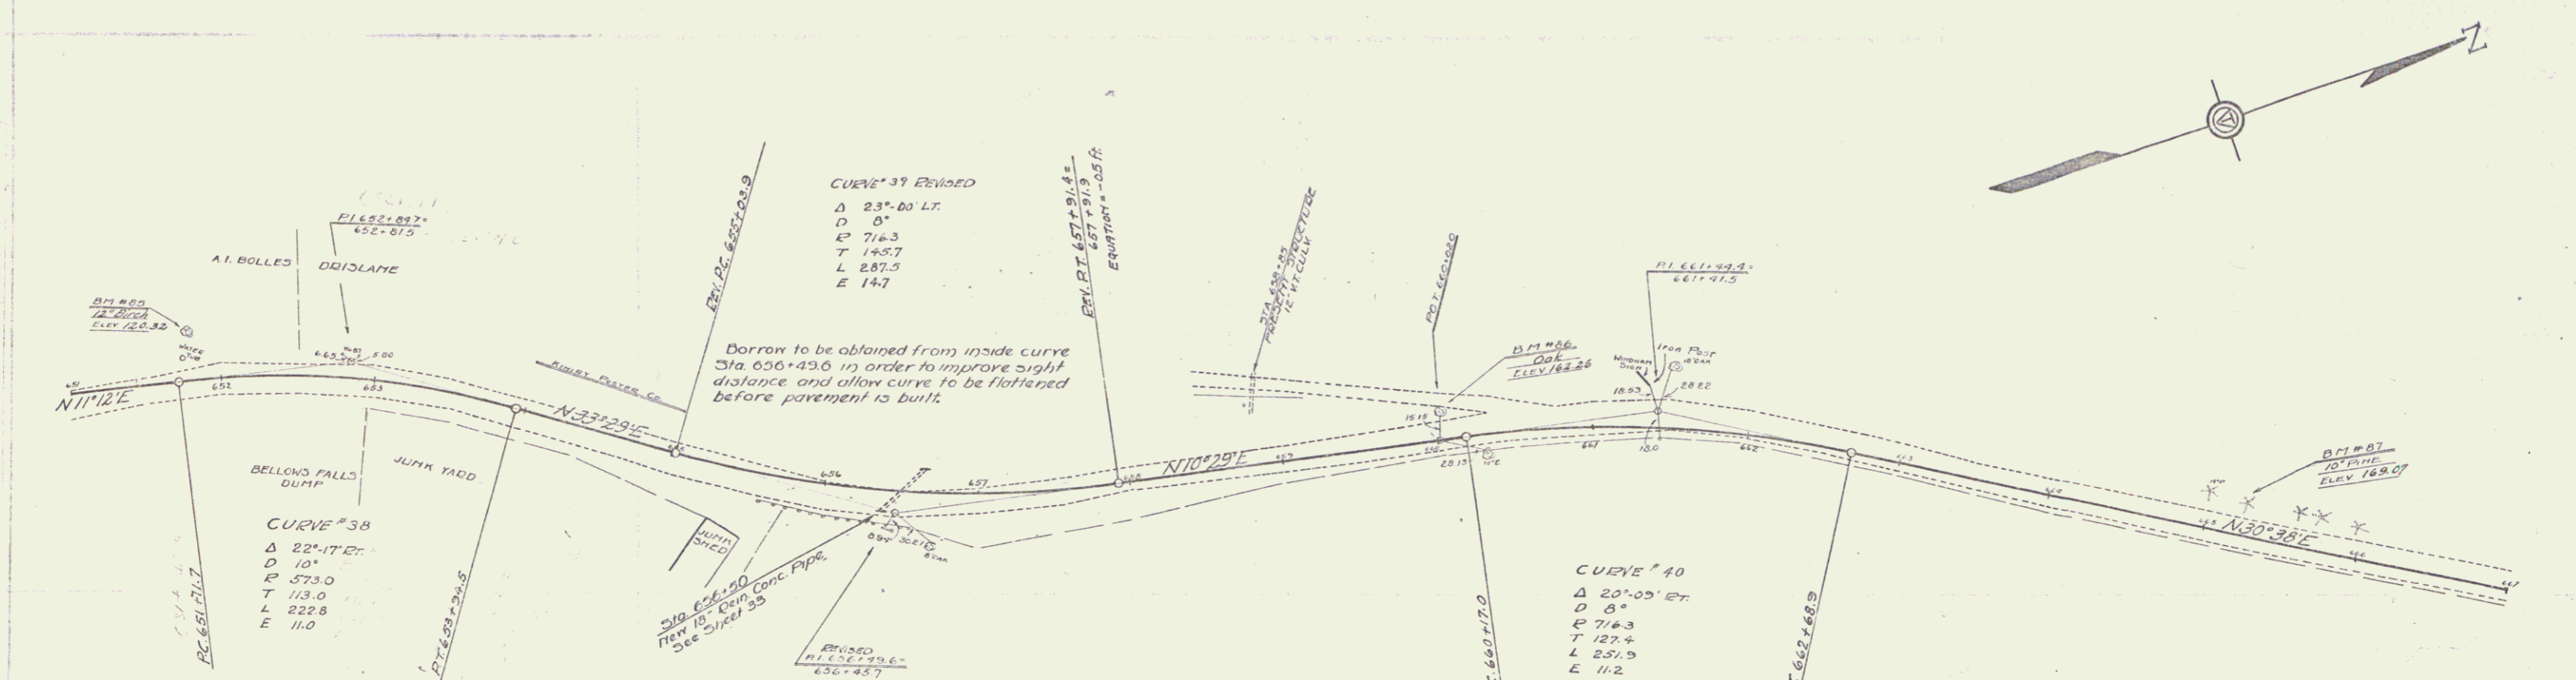


B.M. # 85 Sp. in Root of 12" W. Box 28' LT. 651+80 Elev. 120.32
 B.M. # 86 Sp. in Trunk of Oak 16' LT. 660+02 Elev. 162.36
 B.M. # 87 Sp. in Trunk of 10" Pine 15' LT. 665+23 Elev. 163.07

APR 17 1979
 Series # 83C
 Sheet 28 of 88

26