


Station 40+00 to 44+00  

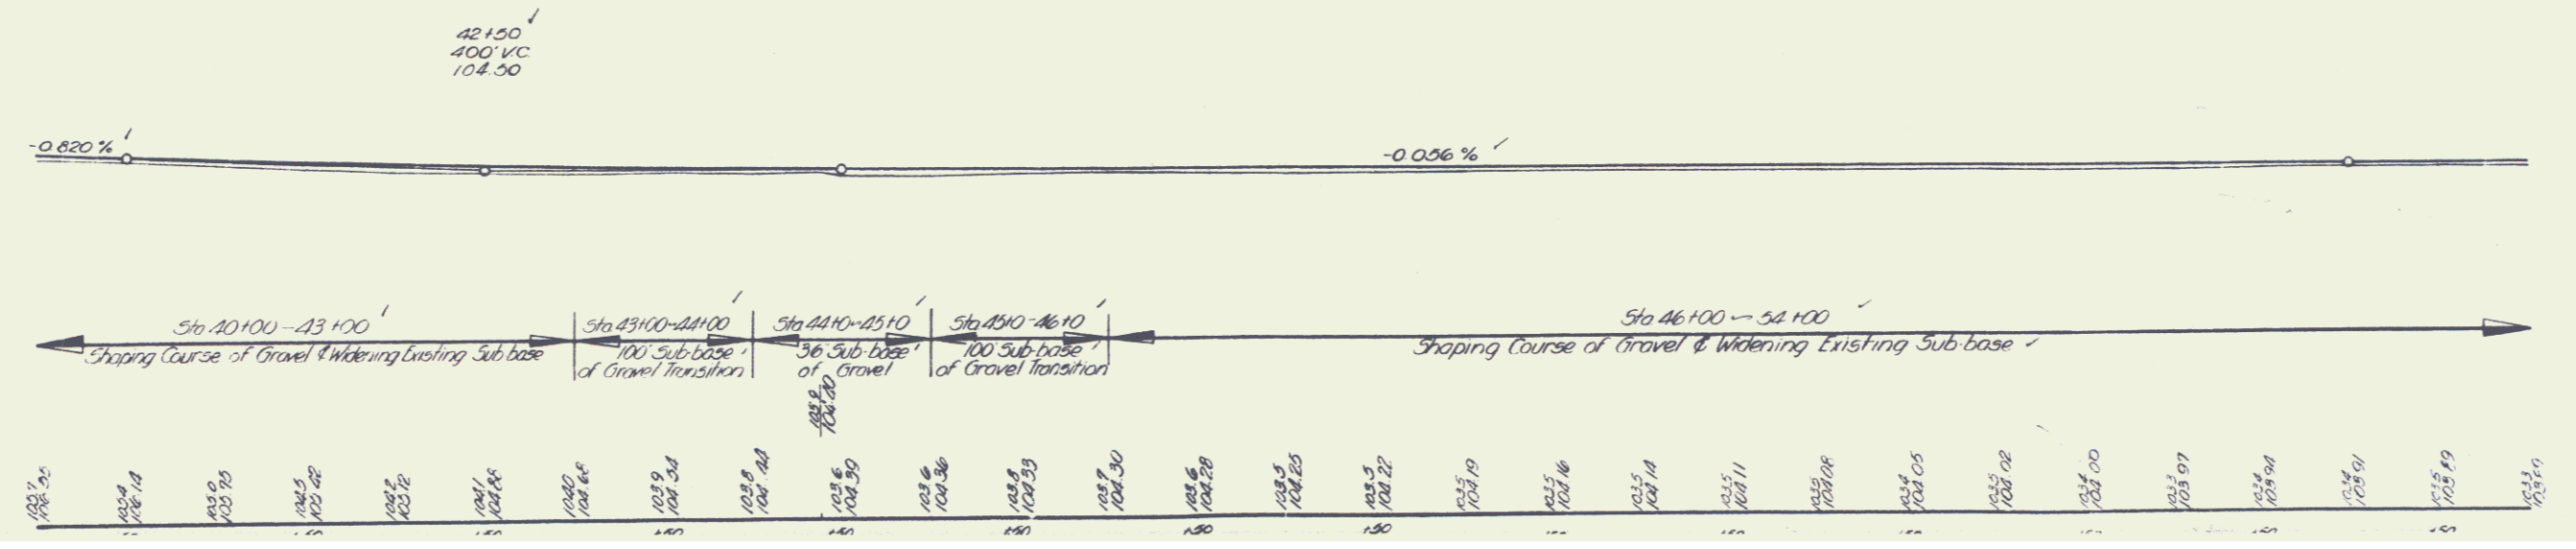

-------	-------	
5