


8 rods BK 4 P 150
 Reduced to 4 rods BK 1 P 215
 4/25/1835
 4/27/1790
 BK 4 P 180
 4/23/1805

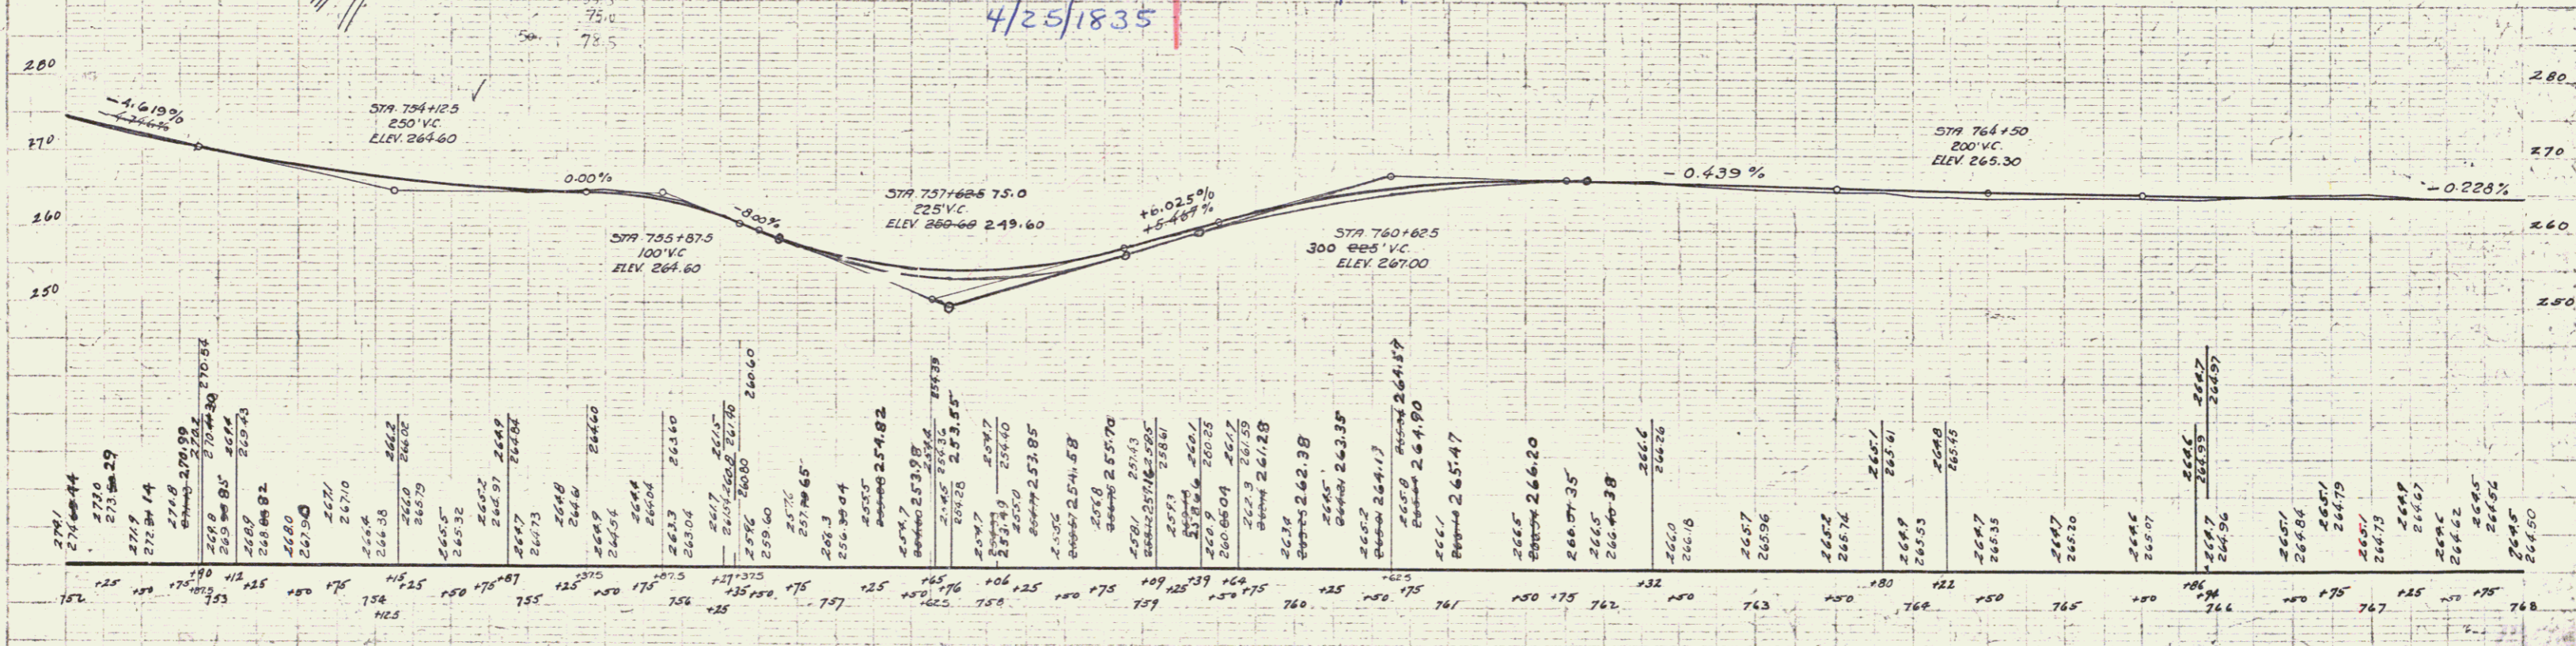


B/M 85 SW CORNER CONCRETE BRIDGE RAIL 30' L 759-85 ELEV 265.42
 B.M. 86 TOP WALL - 36' ELN 90' L 760+86 ELEV 269.33

56