

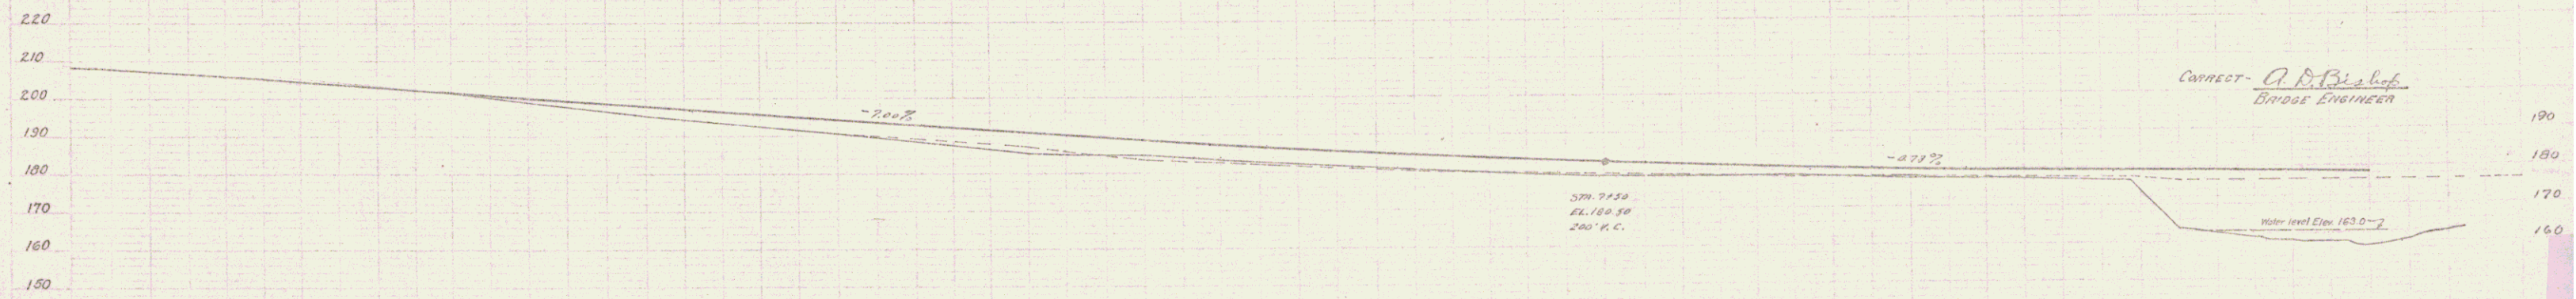
REVISED P.I.  
6+258.5189.0

ORIGINAL CURVE  
 $\Delta = 41^{\circ} 10' \text{ Rt.}$   
 $D = 15^{\circ}$   
 $R = 382.0$   
 $T = 143.4$   
 $L = 274.4$   
 $E = 26.0$   
 $2T-L = 12.4$

REVISED CURVE  
 $\Delta = 50^{\circ} 20'$   
 $D = 15^{\circ}$   
 $R = 382.0$   
 $T = 179.5$   
 $L = 335.6$   
 $E = 40.1$   
 $2T-L = 23.4$

B.M. #1 SPIKE IN TRUNK OF 10" TAMARACK ELEV. 200.00

CORRECT - *A. P. Bishop*  
BRIDGE ENGINEER



**BROWN RIVER BRIDGE  
FAIRFAX-VT.**

APPROVED JUNE 12, 1929  
*H. C. August*  
CHIEF ENGINEER

| |
|---|
| 2053 | 2052 | 2051 | 897 |
|---|