


REVISED P.I.
6+258.5189.0

ORIGINAL CURVE
 $\Delta = 41^{\circ} 10' \text{ Rt.}$
 $D = 15^{\circ}$
 $R = 382.0$
 $T = 143.4$
 $L = 274.4$
 $E = 26.0$
 $2T-L = 12.4$

REVISED CURVE
 $\Delta = 50^{\circ} 20'$
 $D = 15^{\circ}$
 $R = 382.0$
 $T = 179.5$
 $L = 335.6$
 $E = 40.1$
 $2T-L = 23.4$

B.M. #1 SPIKE IN TRUNK OF 10" TAMARACK ELEV. 200.00

CORRECT - *A. P. Bishop*
BRIDGE ENGINEER


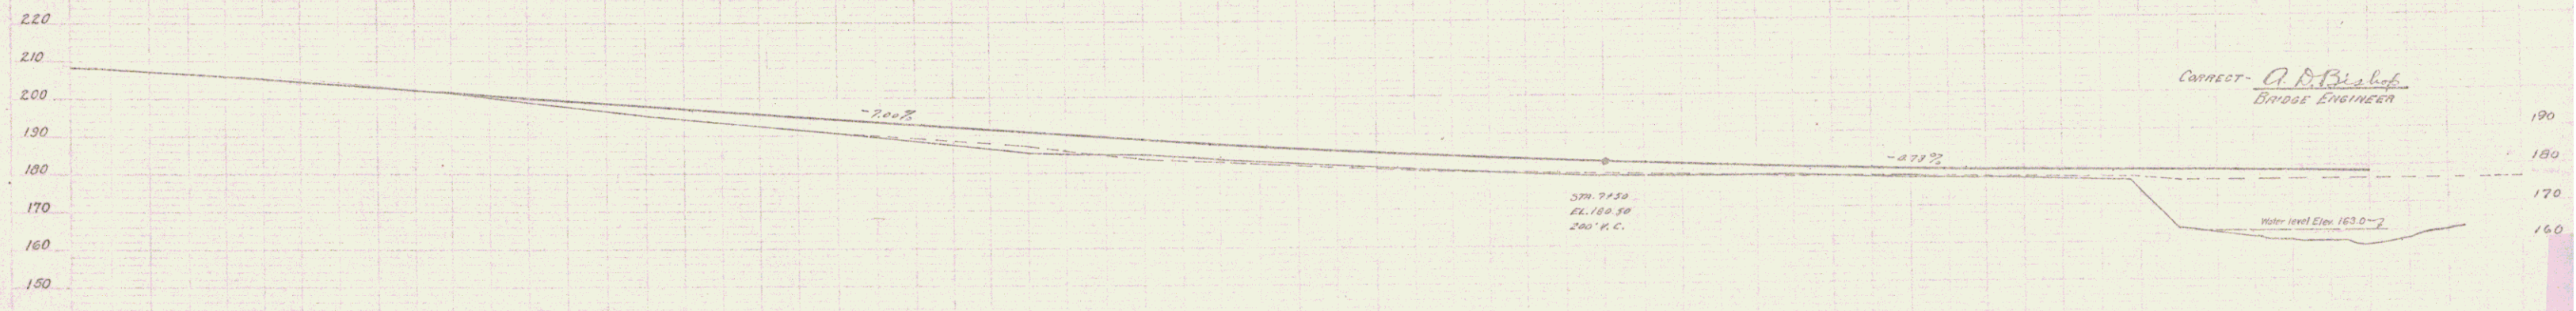


**BROWN RIVER BRIDGE
FAIRFAX-VT.**

APPROVED JUNE 12, 1929
H. C. August
 CHIEF ENGINEER

2053	2052	2051	898	
------	------	-----	-----	--

PLAN
 DATE
 DRAWN BY
 CHECKED BY
 TITLE
 PROJECT NO.

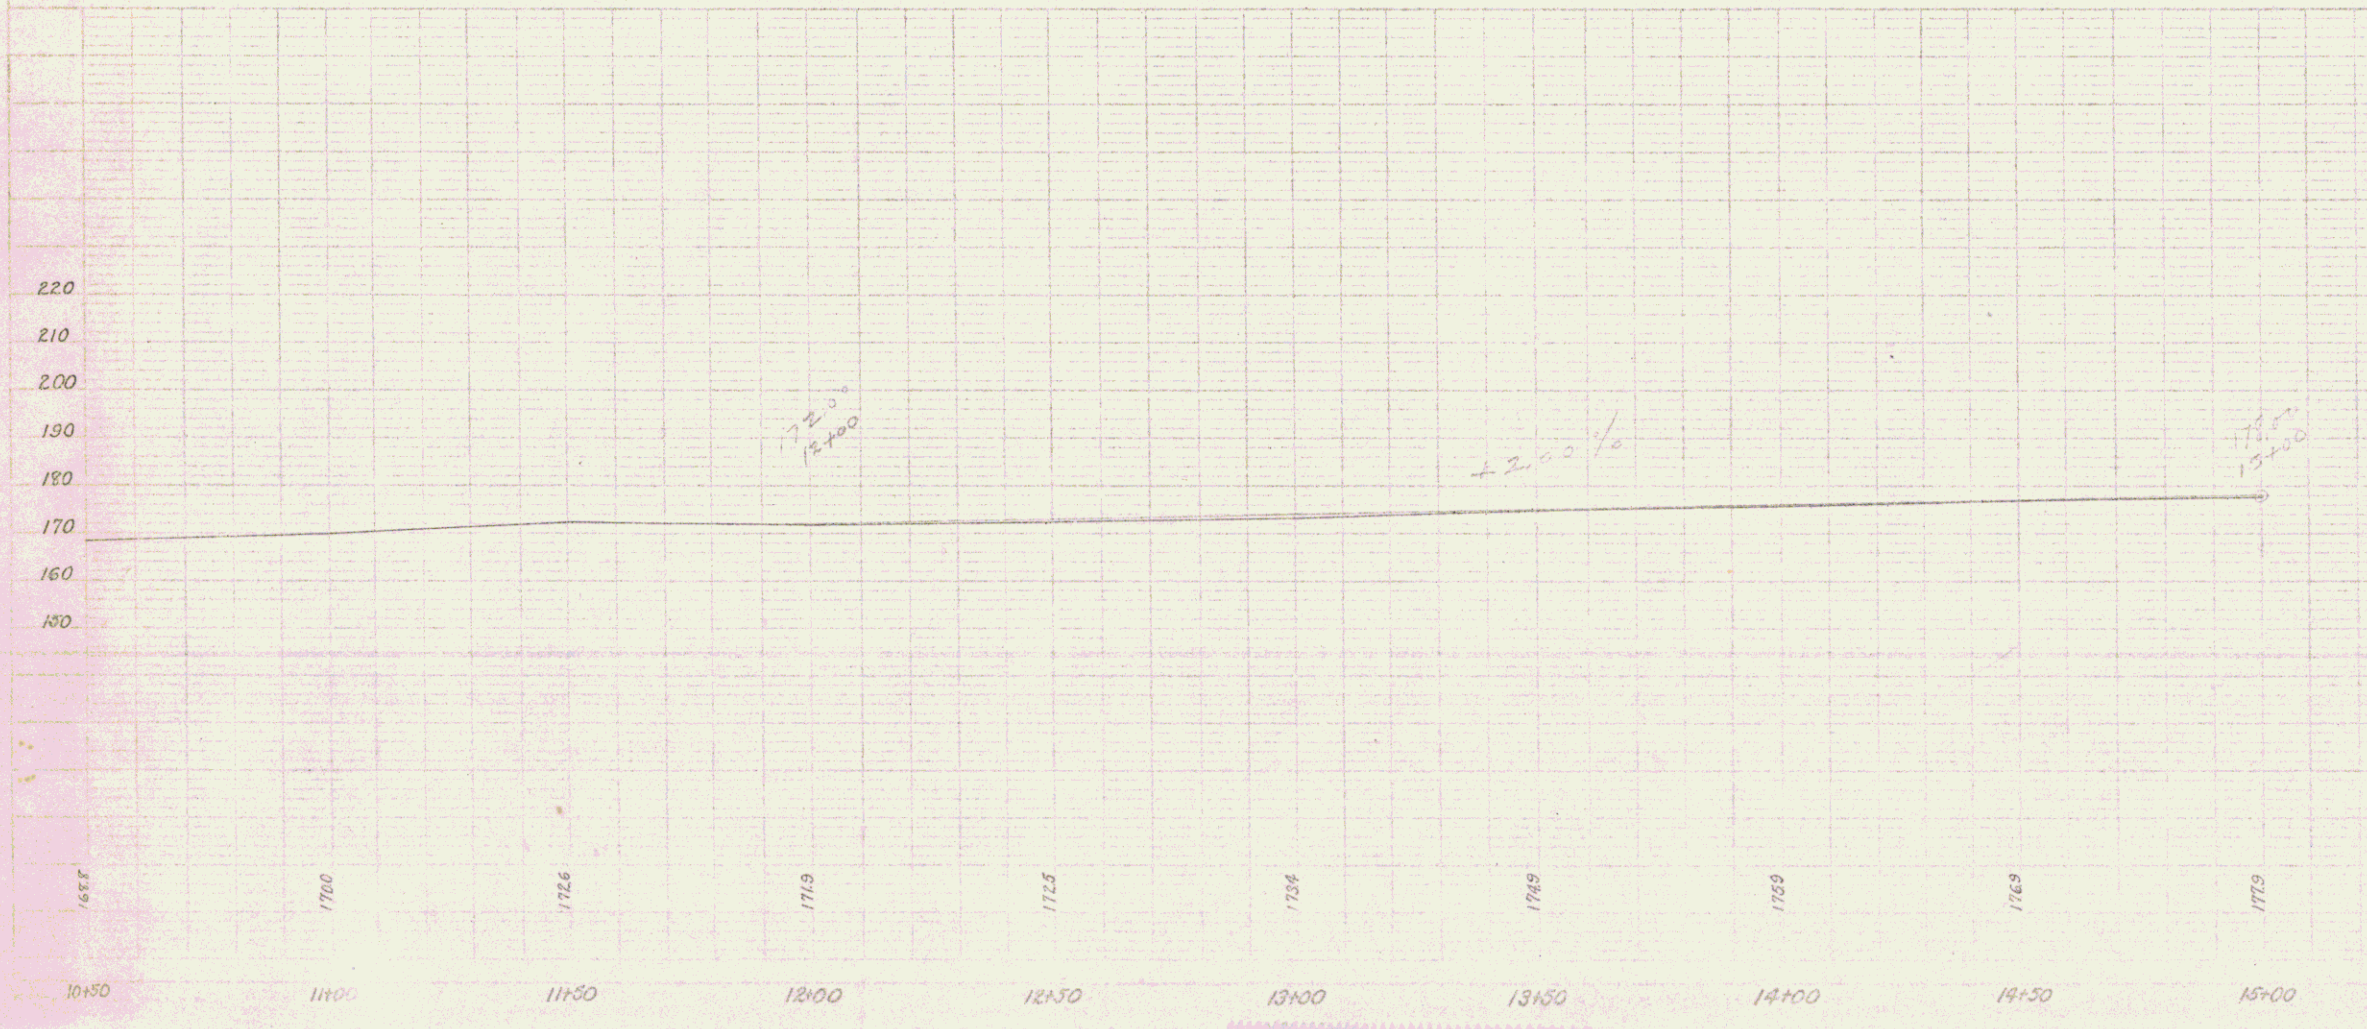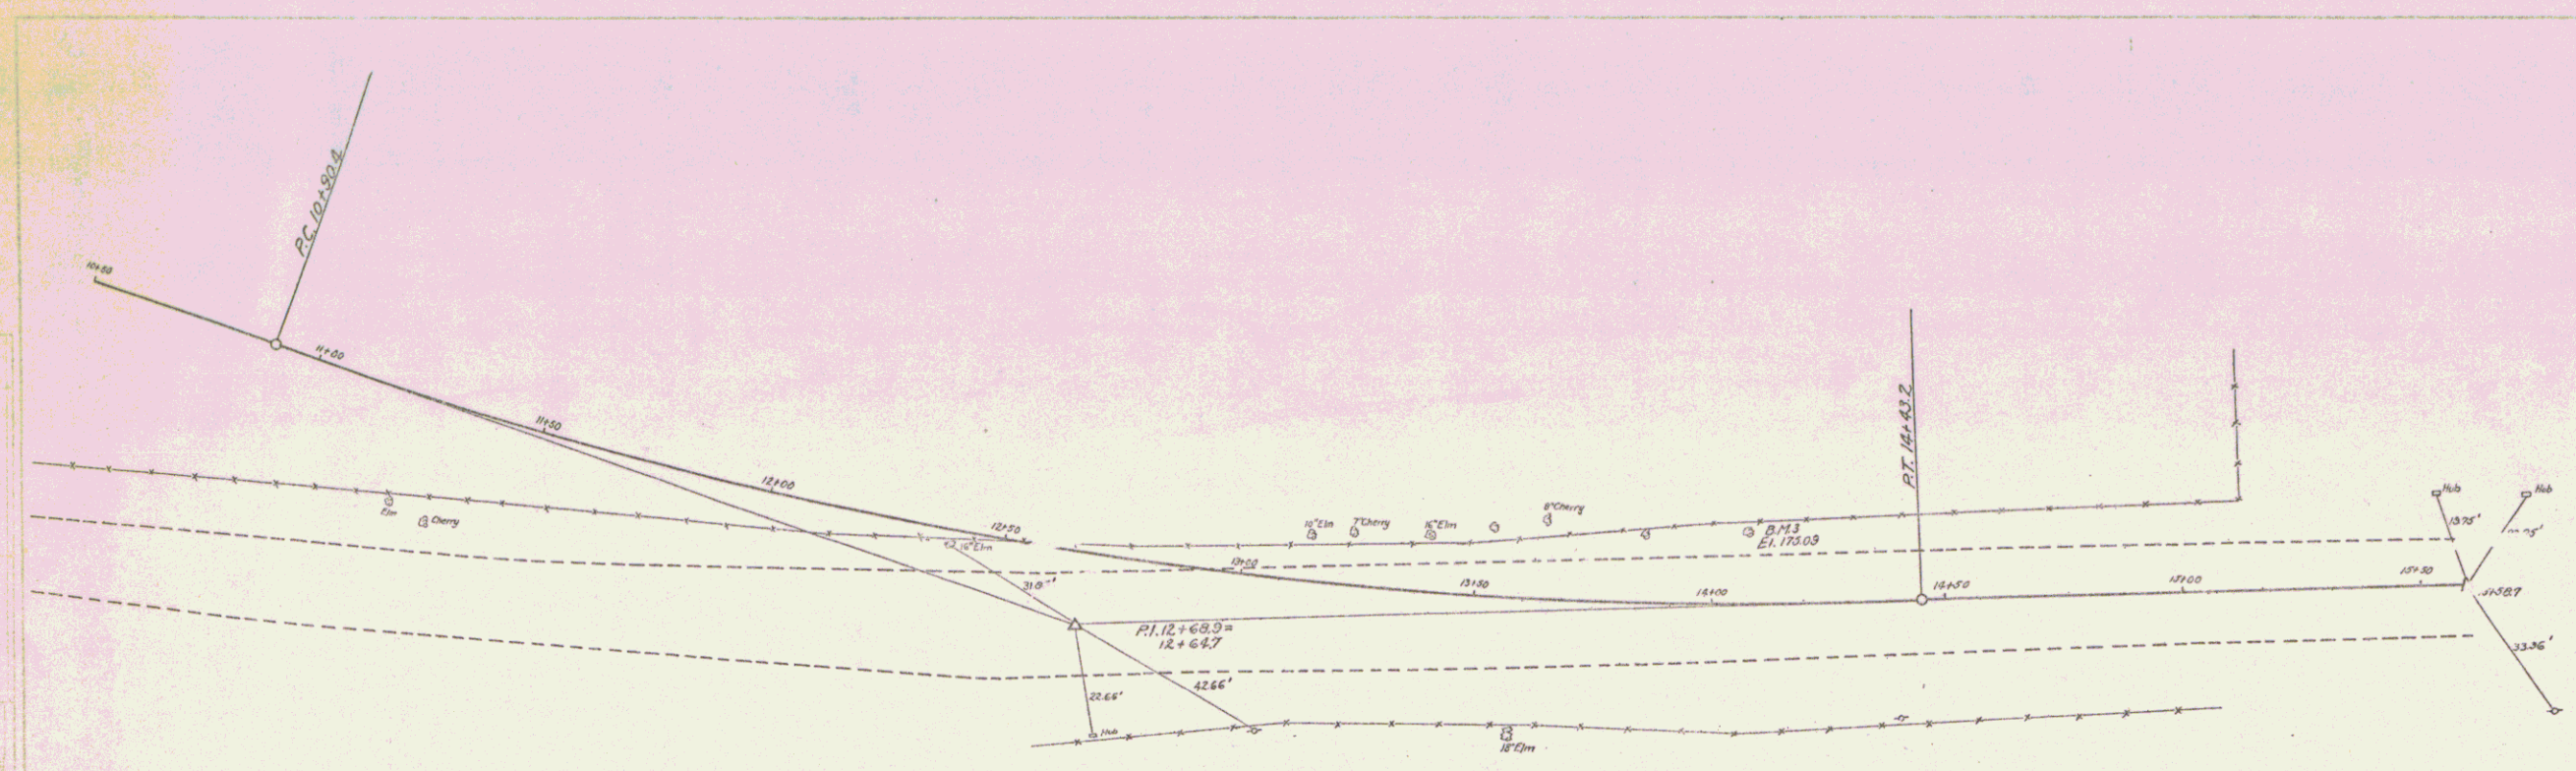

Not used

Brown River Co.
 BROWN RIVER BRIDGE
 FAIRFAX-VT.