



PIPE CONG. PIPE CULVERTS REQUIRED
 STATION DAM LENGTH CONG. STEEL
 247+16 15' 36" 2.3 cf 33"



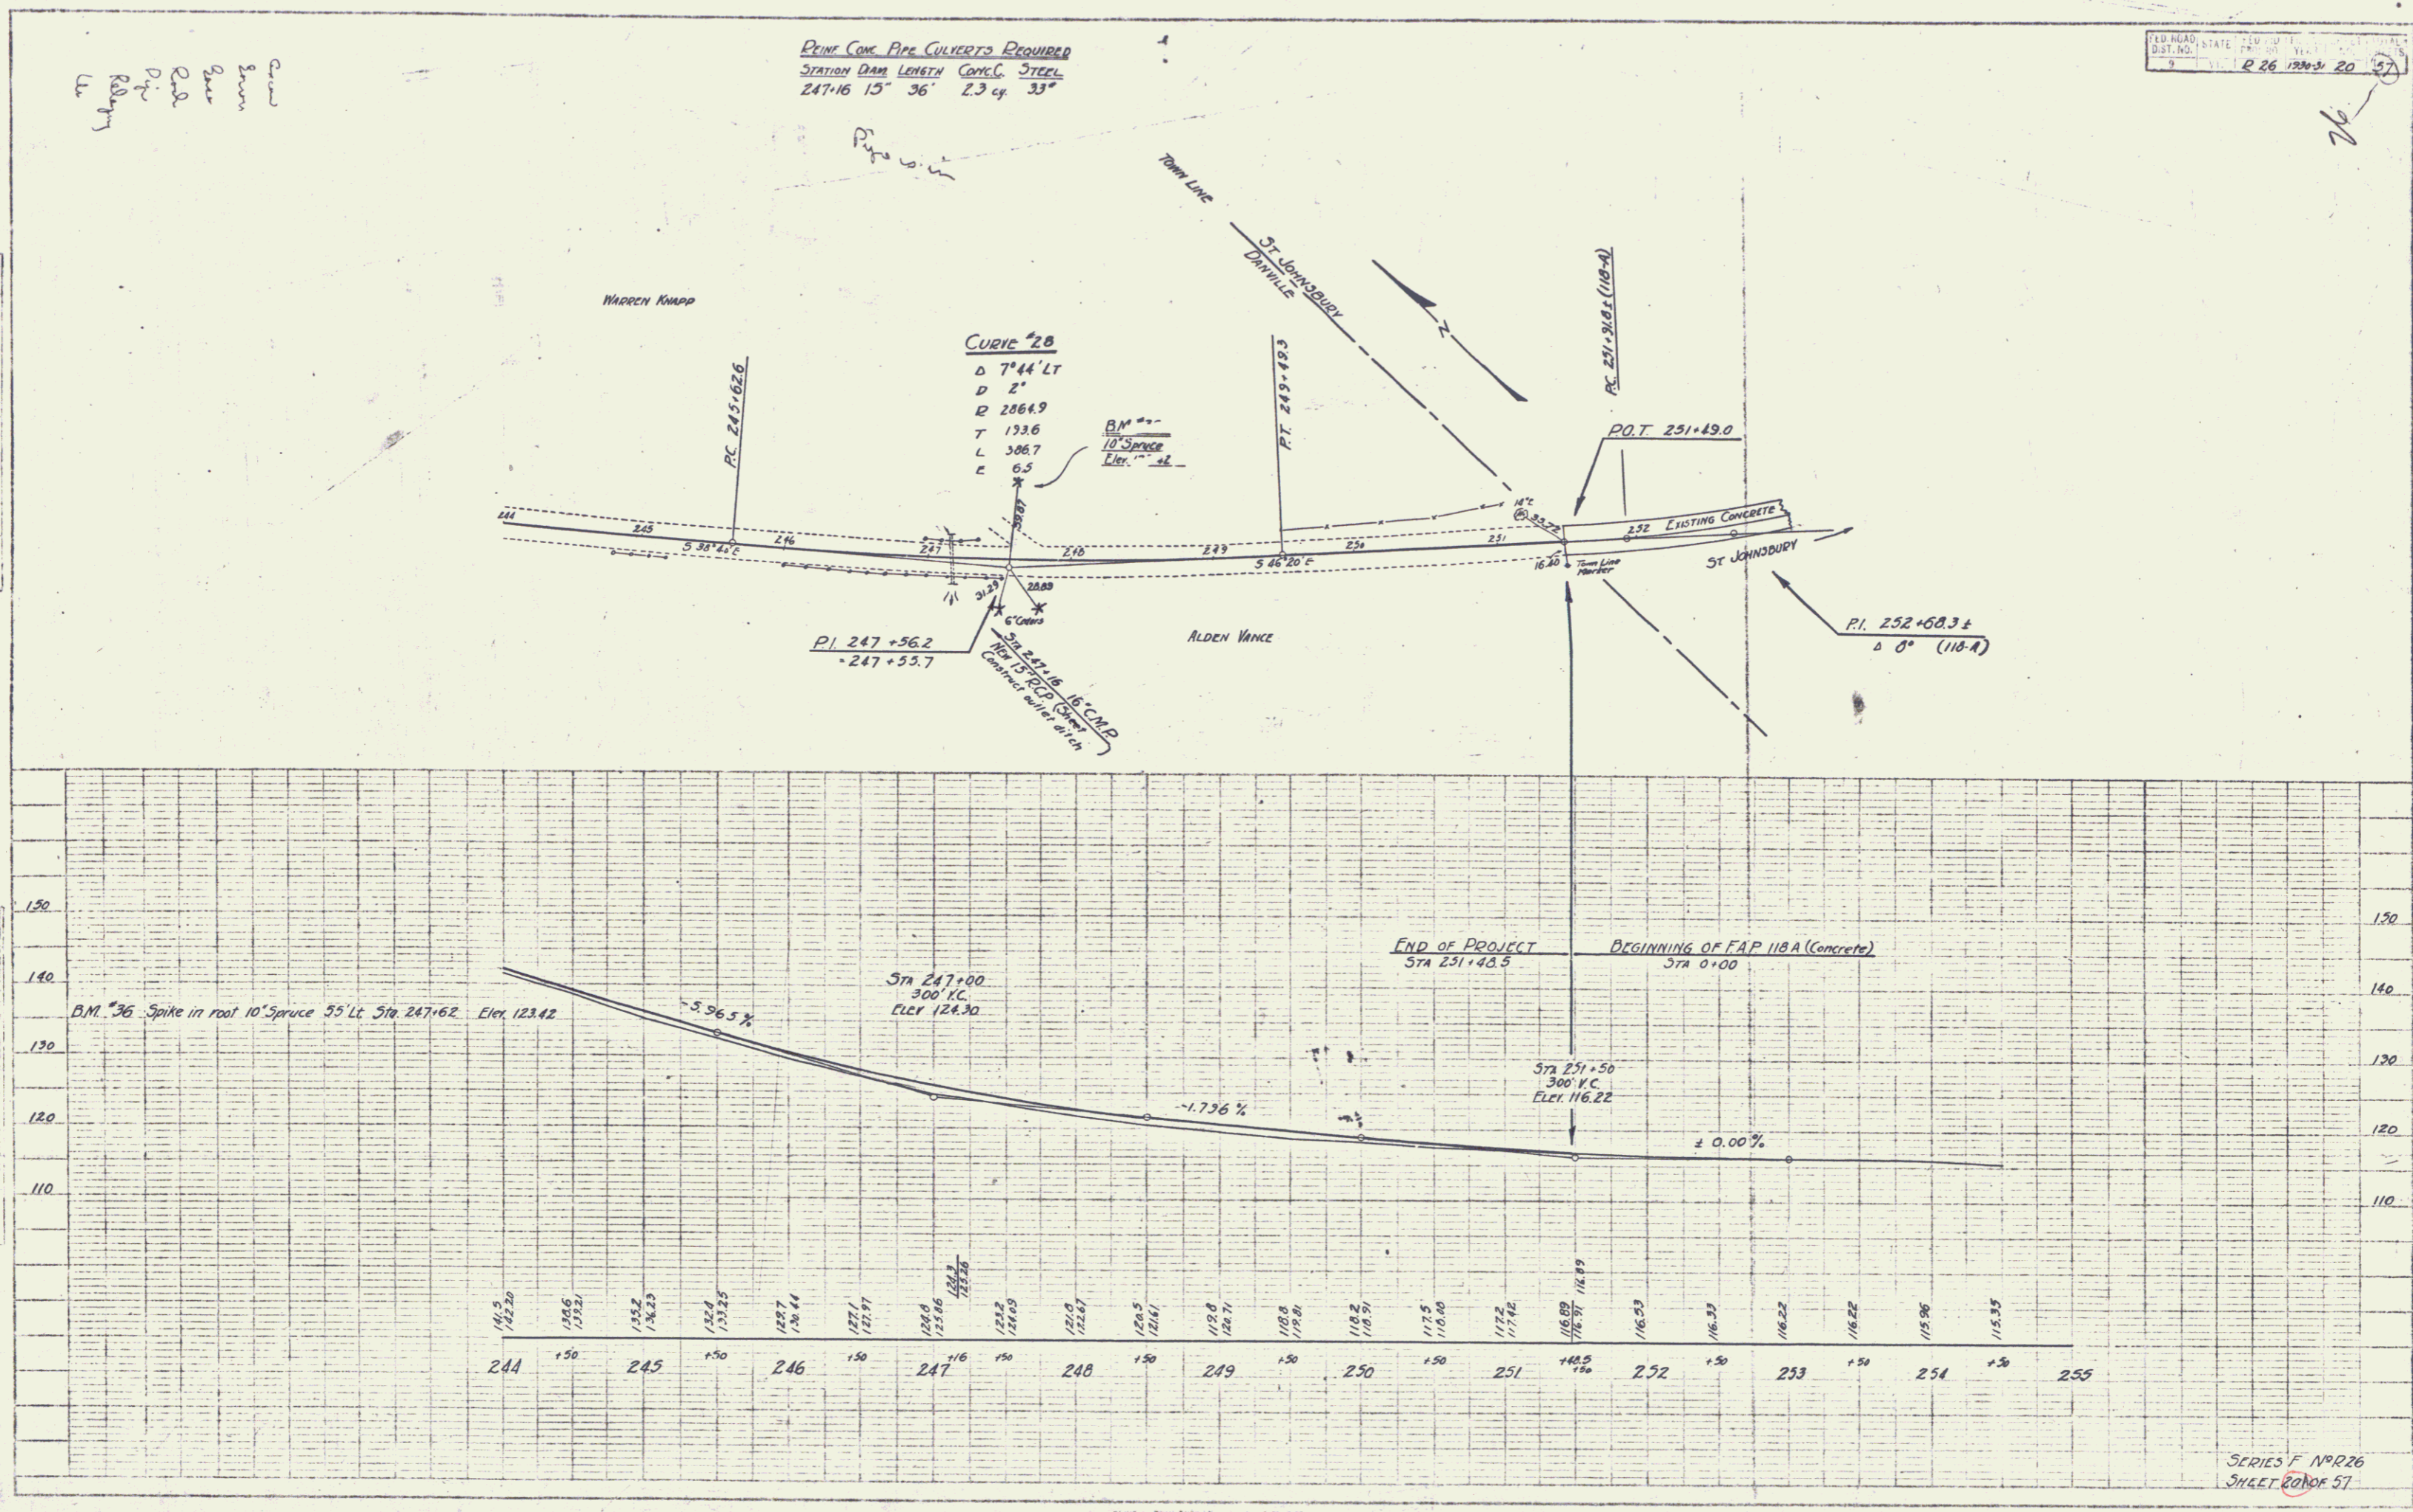

SERIES F NO. 226
