
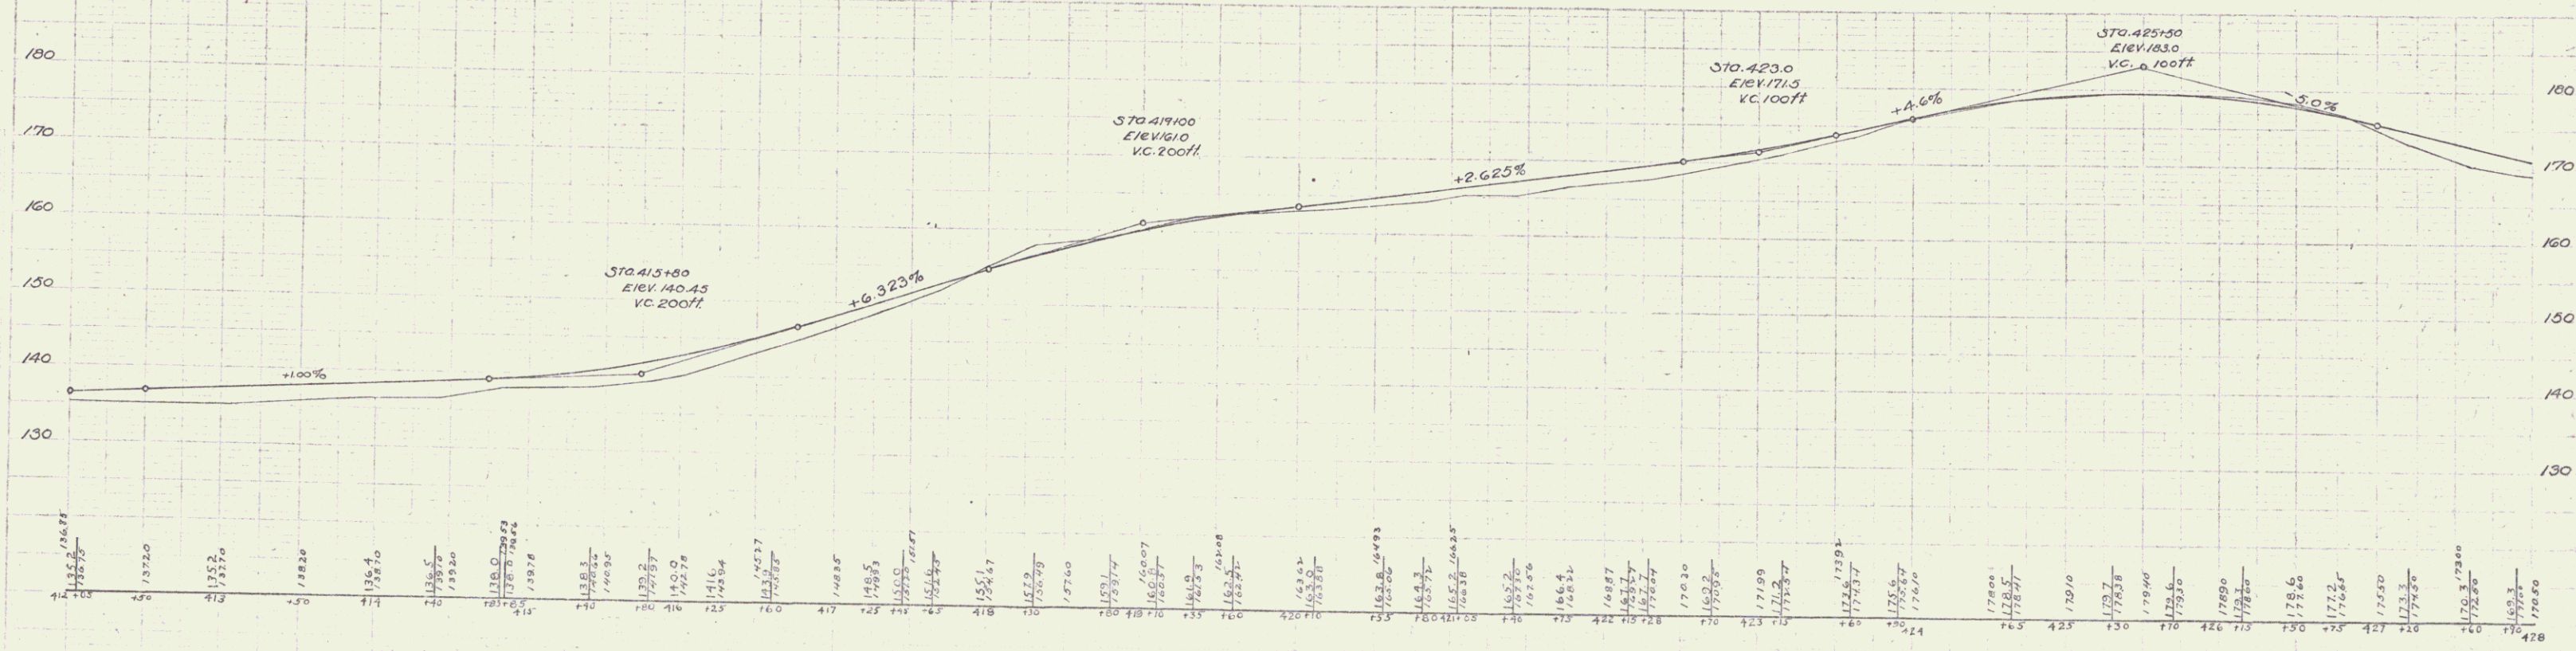


GUARD RAIL REQUIRED
 ON LEFT
 STA 412+00 TO STA 414+77 Length 277 ft
 " 421+80 " " 423+00 " 120 "
 ON RIGHT
 STA 412+00 TO STA 412+17 Length 17 ft

NEW CULVERTS REQUIRED
 412+03 15" Conc. Pipe Culv. 30 ft
 Conc. Class B (1-2 1/2-5) 25 cu yd
 Conc. Class B (1-2 1/2-5) 25 cu yd
 422+28 15" Conc. Pipe Culv. 38 ft
 Conc. Class B (1-2 1/2-5) 1.8 cu yd

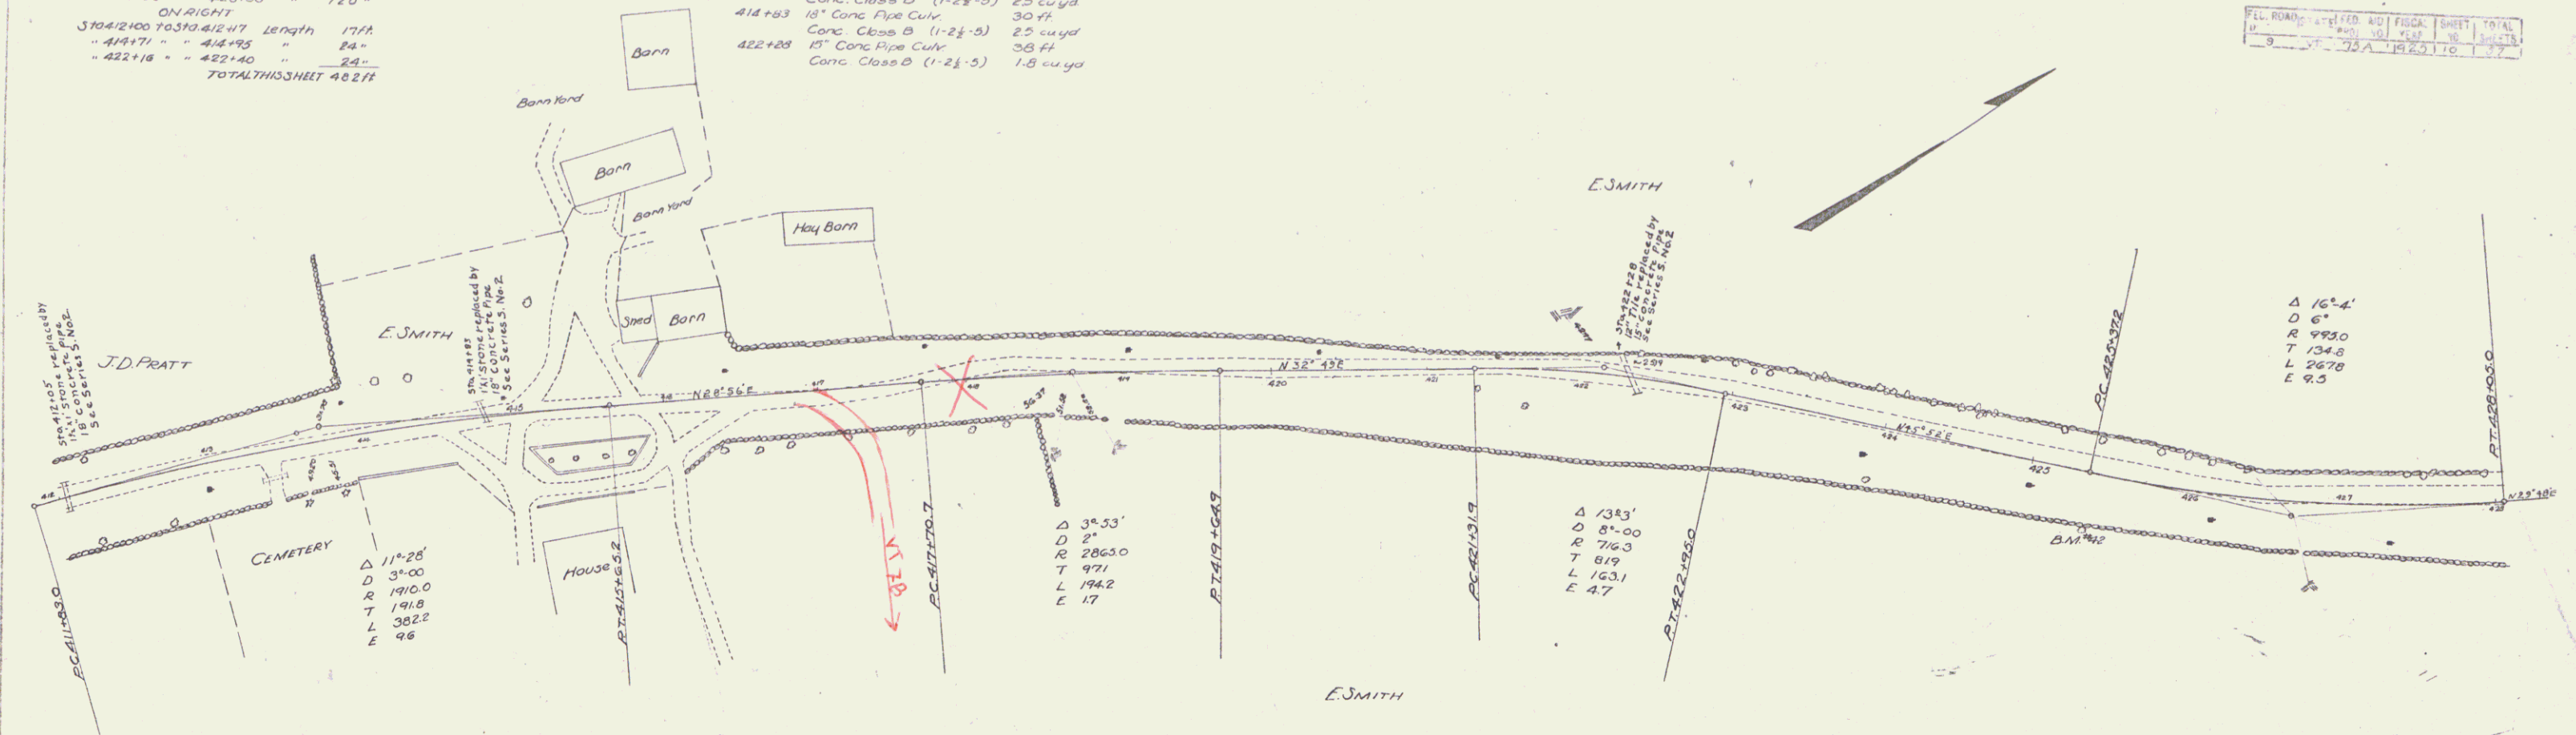