


PLAN  
 REVISIONS  
 NO. DATE BY  
 1 1-1-62 L. J. DAVIS  
 2 1-1-62 L. J. DAVIS  
PROFILE  
 REVISIONS  
 NO. DATE BY  
 1 1-1-62 L. J. DAVIS  
 2 1-1-62 L. J. DAVIS  
 3 1-1-62 L. J. DAVIS  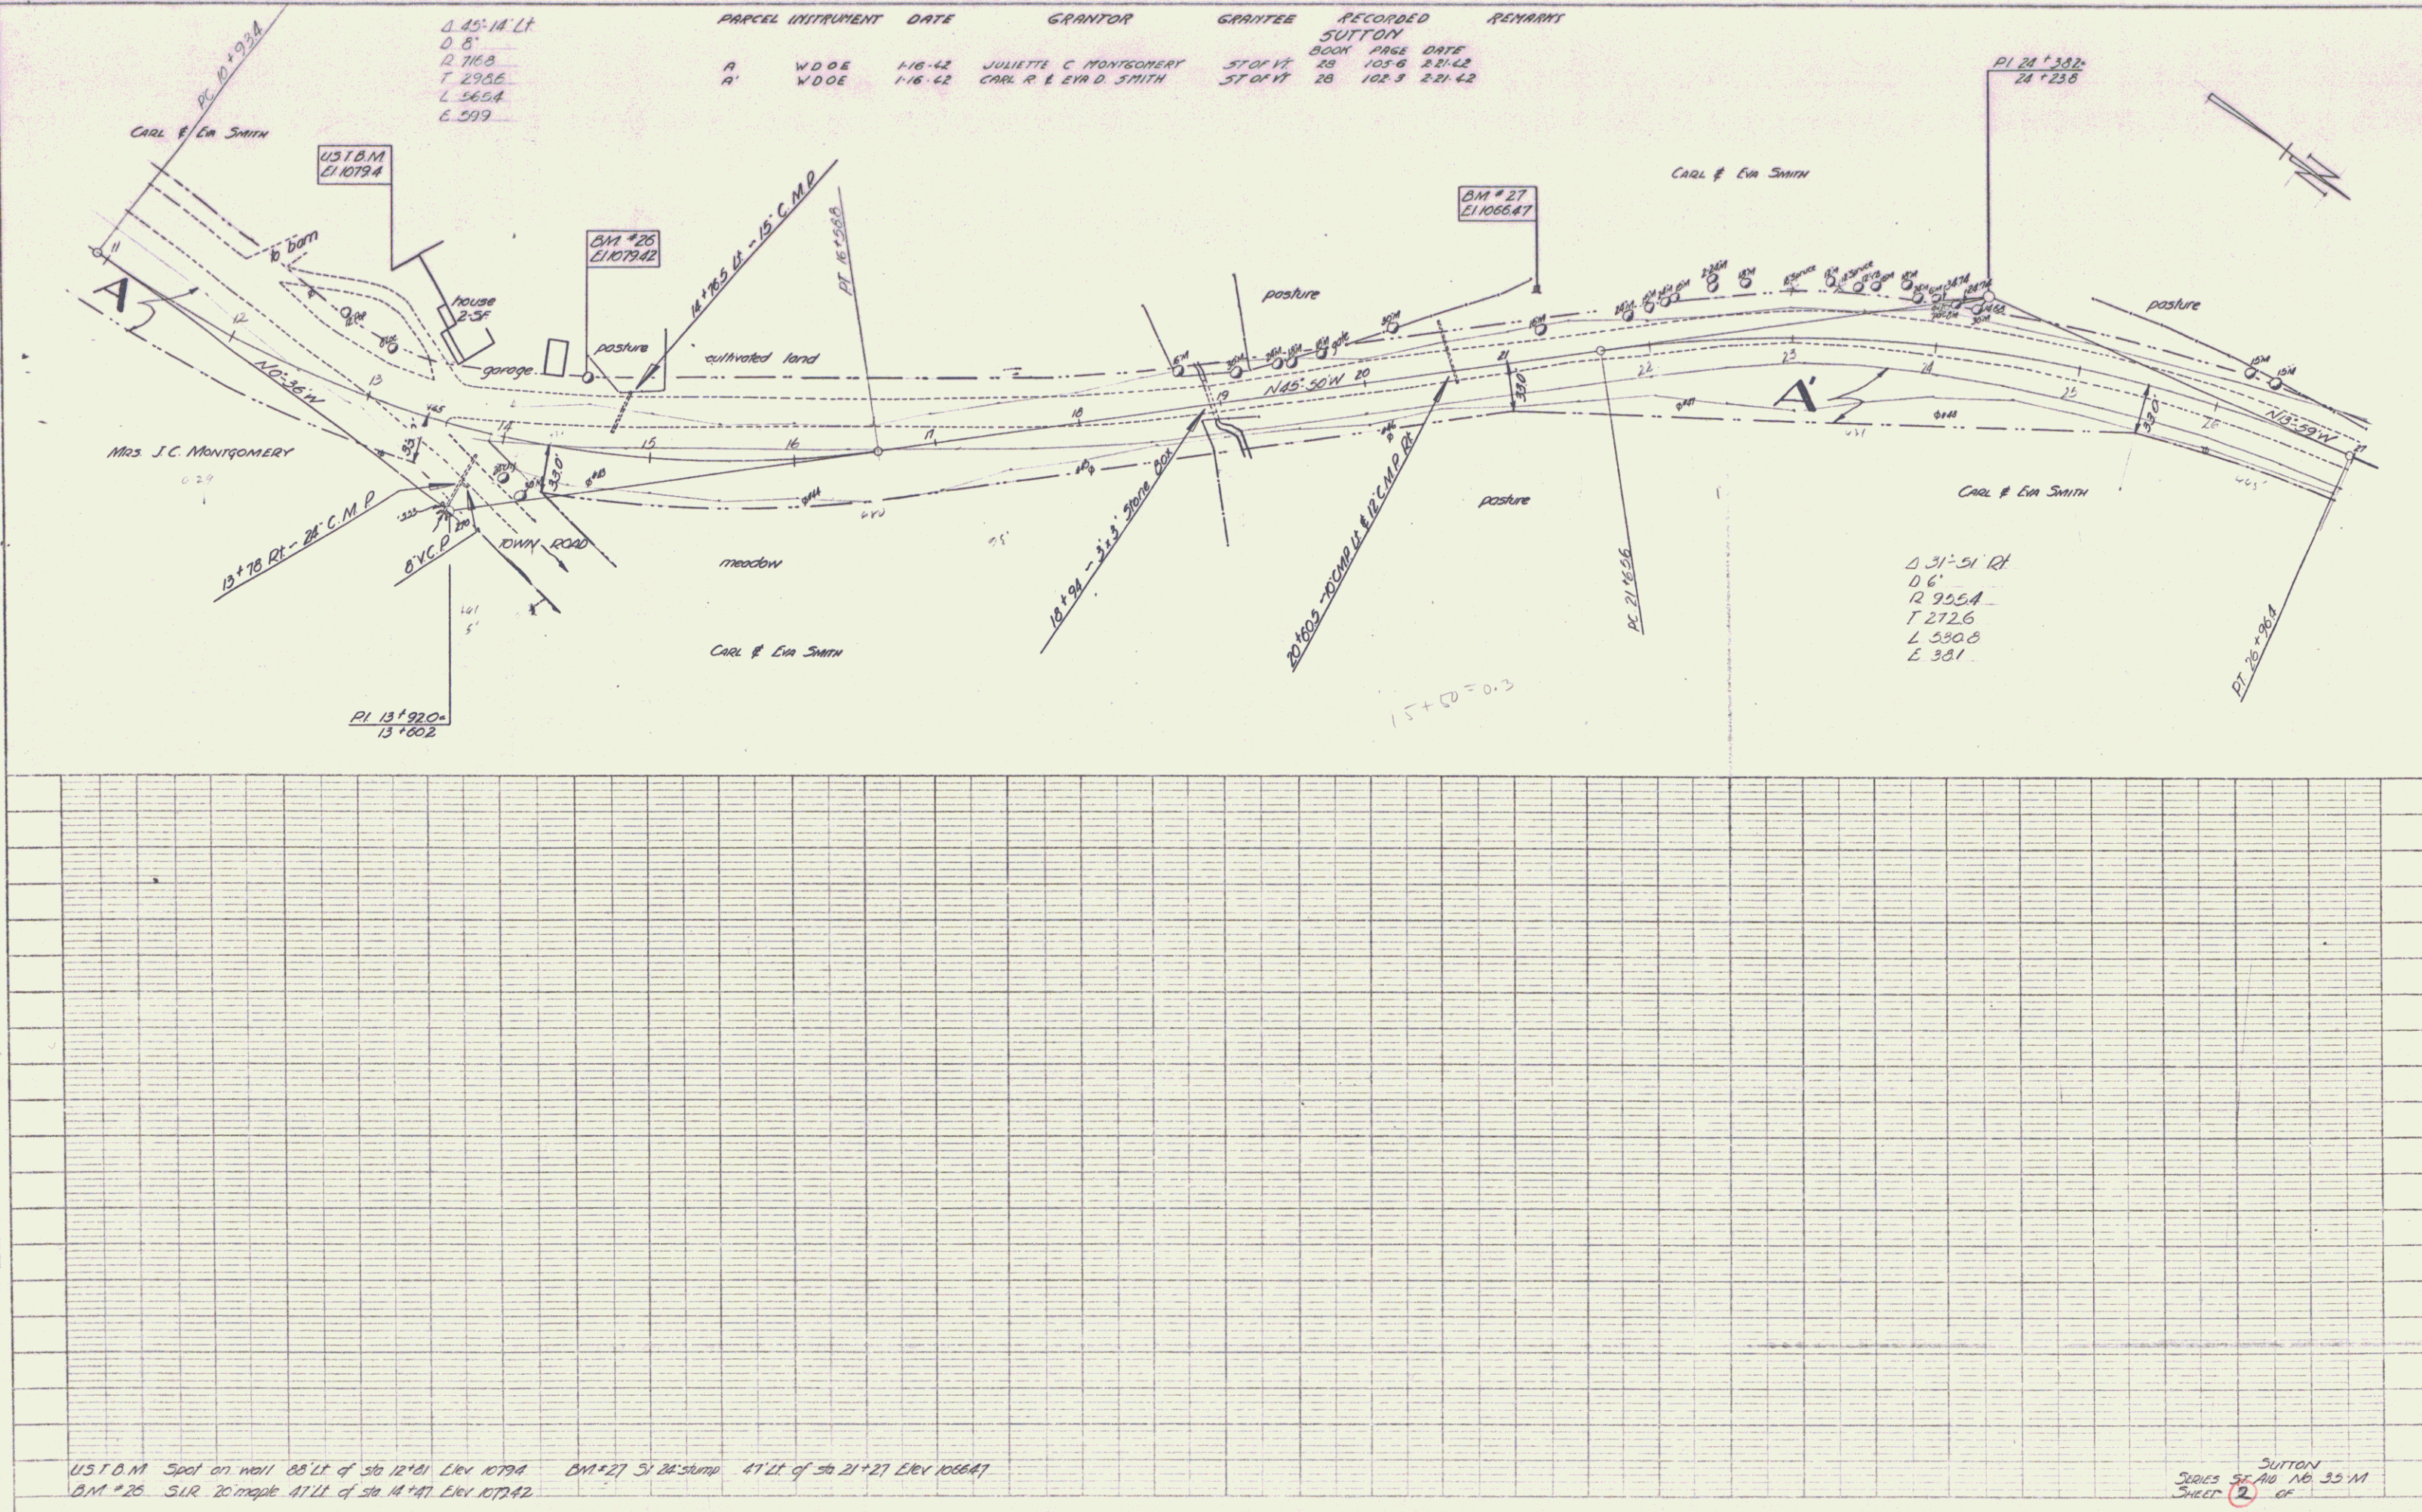
SUTTON  
 SERIES 57 110 NO. 35 111  
 SHEET 2 OF 3