

10000 BARRED IRON REINFORCED
 CEMENT CONCRETE
 507+00 24' 0" 24'

INTEGRAL CURB USED
 Stations 1/4 1/2 3/4
 605+25-608+15 RT 2' 3.30'


METAL DROP INLETS USED
 Sta DI 507+ 7.5' Fin 507+00 Rpt. St
 605+00 RT 1 (in) 24 0 4 26 0

CURB GUARD RAIL REQUIRED
 STATION LEFT RIGHT
 605+00-608+15 304' 0" 0"
 608+15-609+00 0" 304' 0"
 609+00-609+50 304' 0" 0"
 609+50-610+00 0" 304' 0"

NEW BENCH CONCRETE FOR CURBING REQUIRED
 STATION LEFT RIGHT
 507+00 18' 0" 24' 0"
 605+25 24' 0" 24' 0"
 608+15 24' 0" 24' 0"


Proposed Center Line Station
 Station 507+00 508+00 509+00 510+00
 507+00 508+00 509+00 510+00

DISTRICT STATE FILE NO. SHEET NO.
 6 VT. 156-A 120 14 120

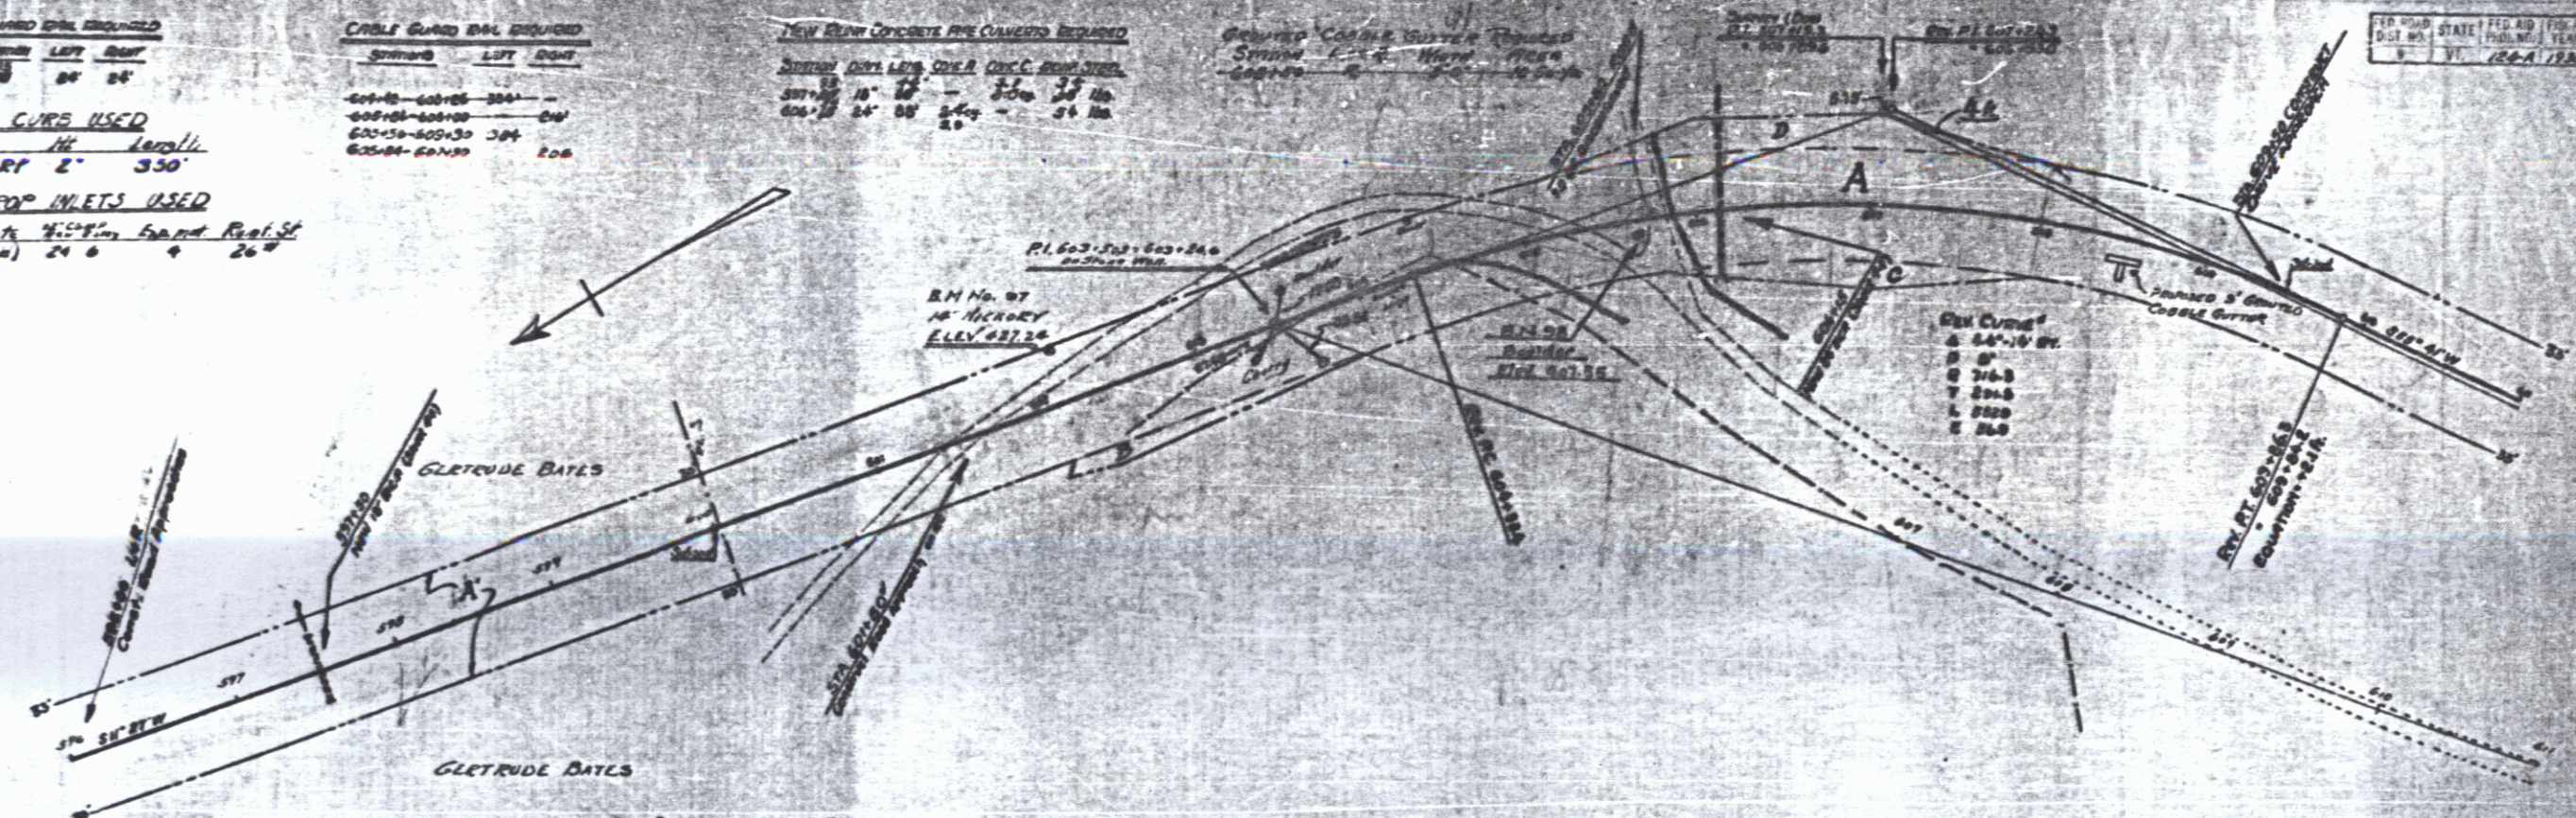

PARCEL	INSTRUMENT	GRANTOR	GRANTEE	RECORDED	REMARKS
A, B, C, D	Q-C-D	1/4/30	EDITH MATTISON	37	96-96 1/10/30 5th shed 19
A	Q-C-D	1/12/30	GLETRUDE H. BATES	37	97-98 1/21/30 5th shed 19

DIRECTION OF HAUL

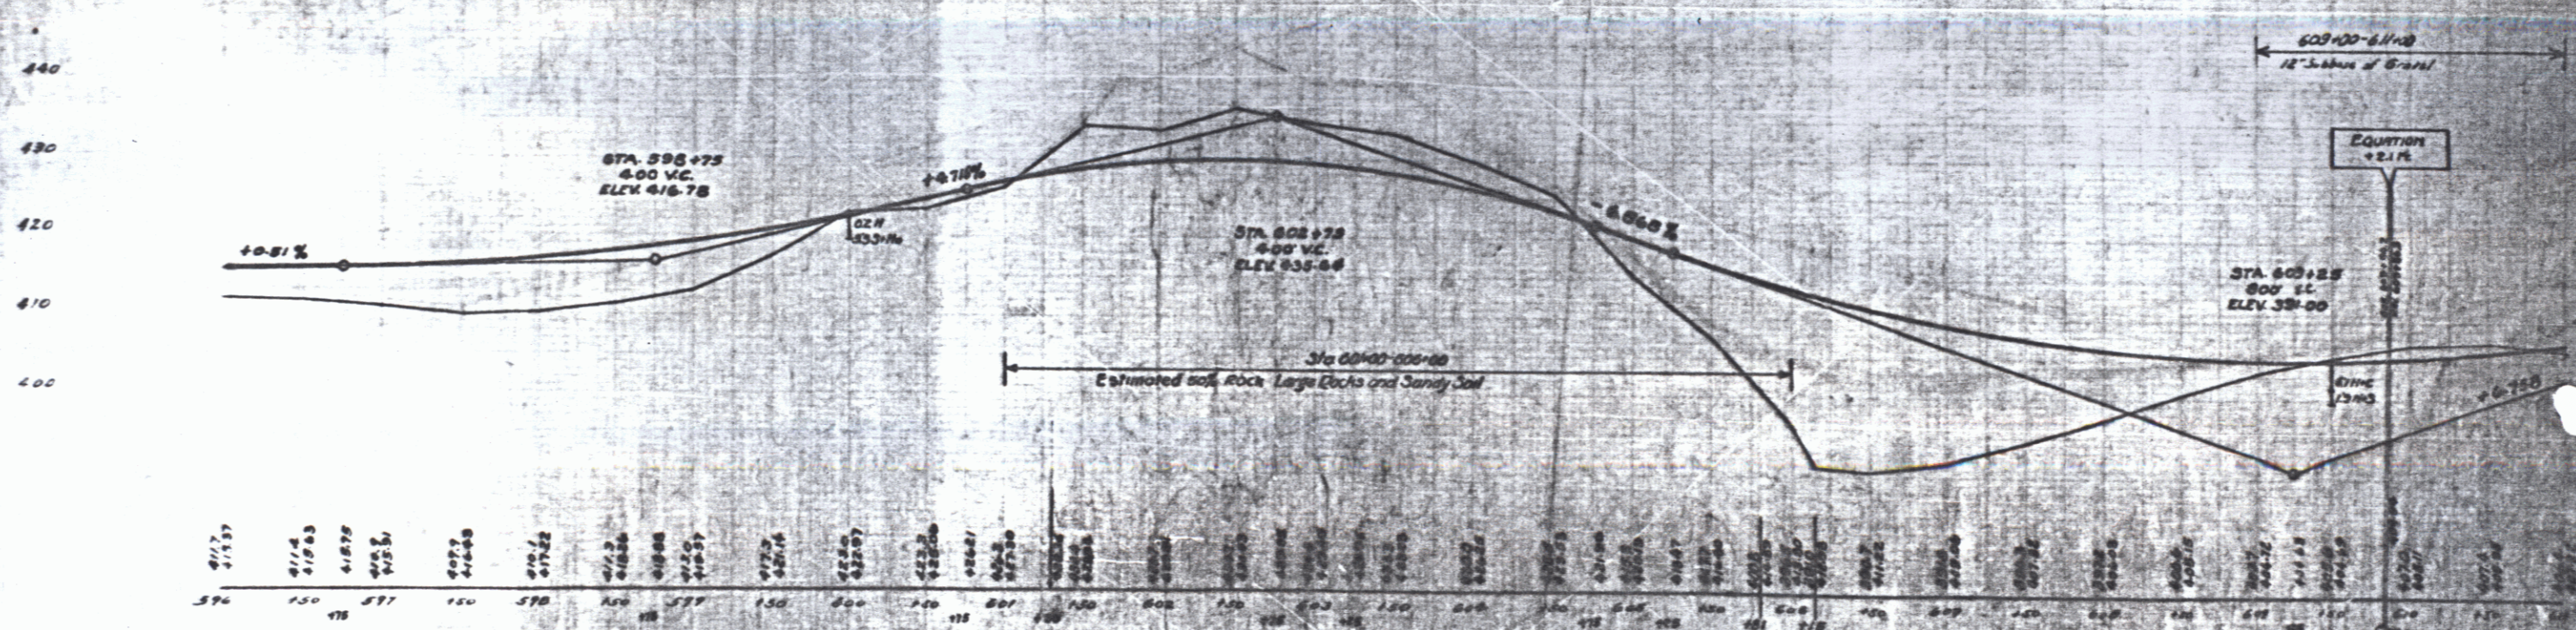

417.37	417.43	417.49	472.51	472.5
--------	--------	-------