

350135-300162

2-1/2

381+50 392+02

152.4

380+25 18



44.4

1.1

1.7

17

1044 1220 29 06

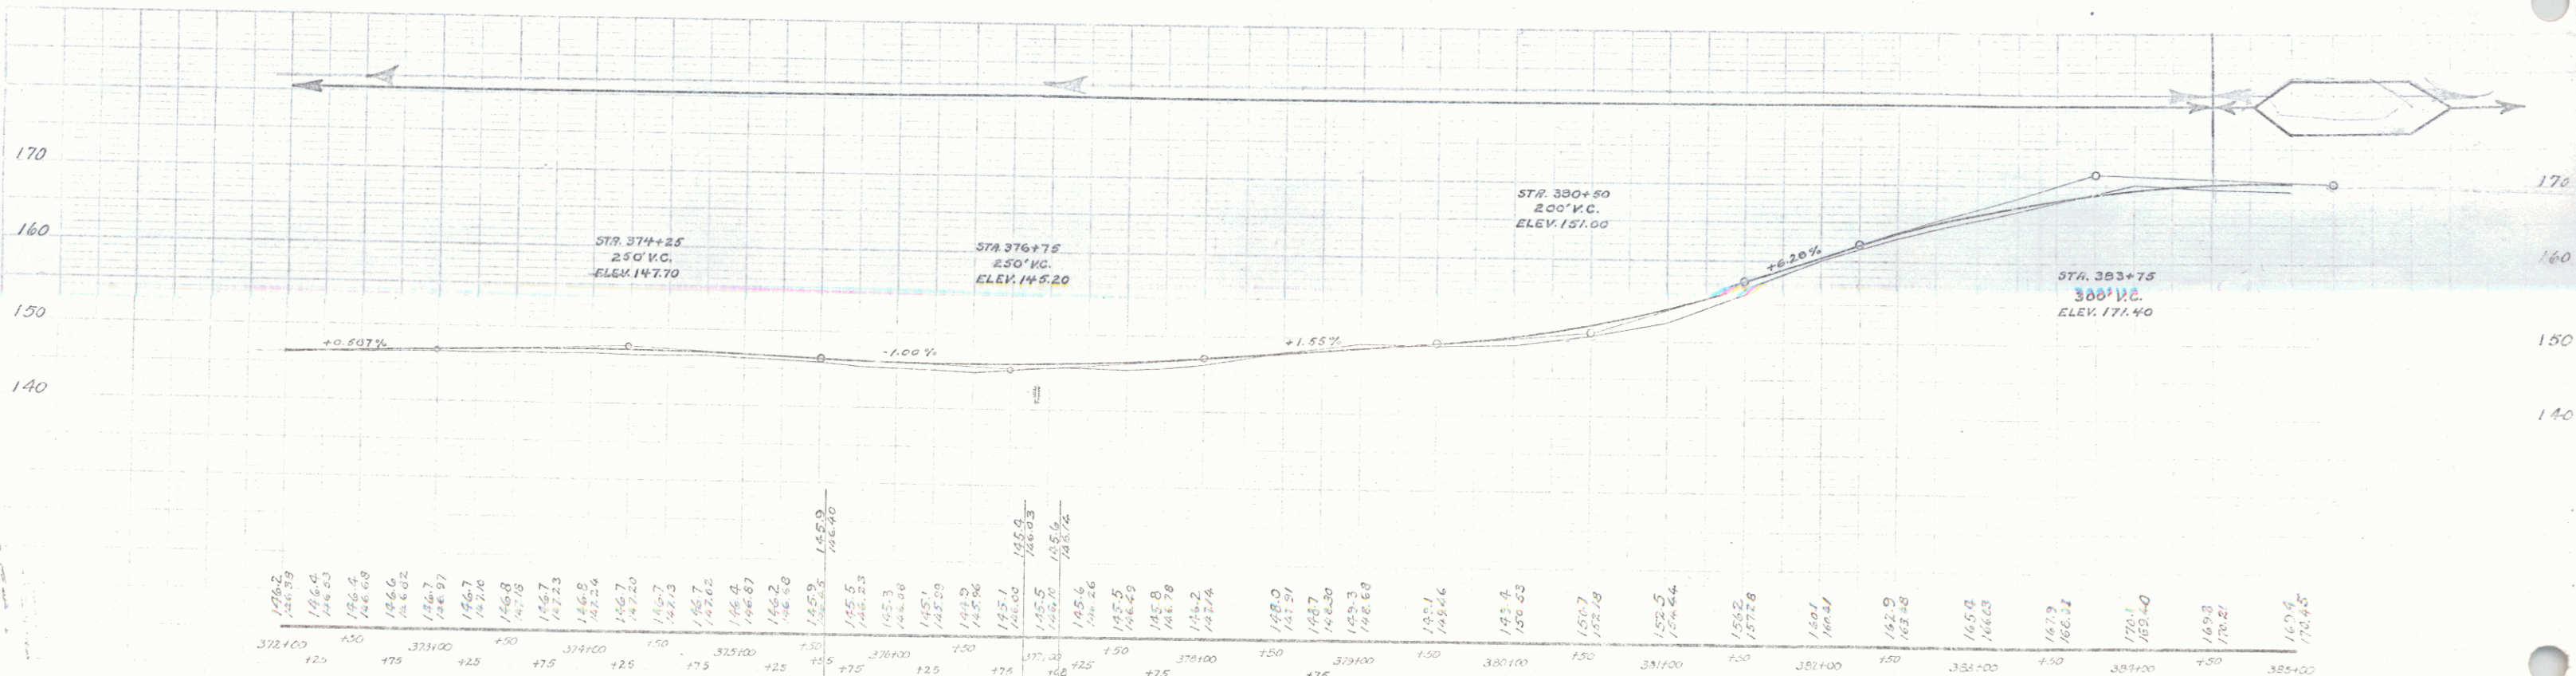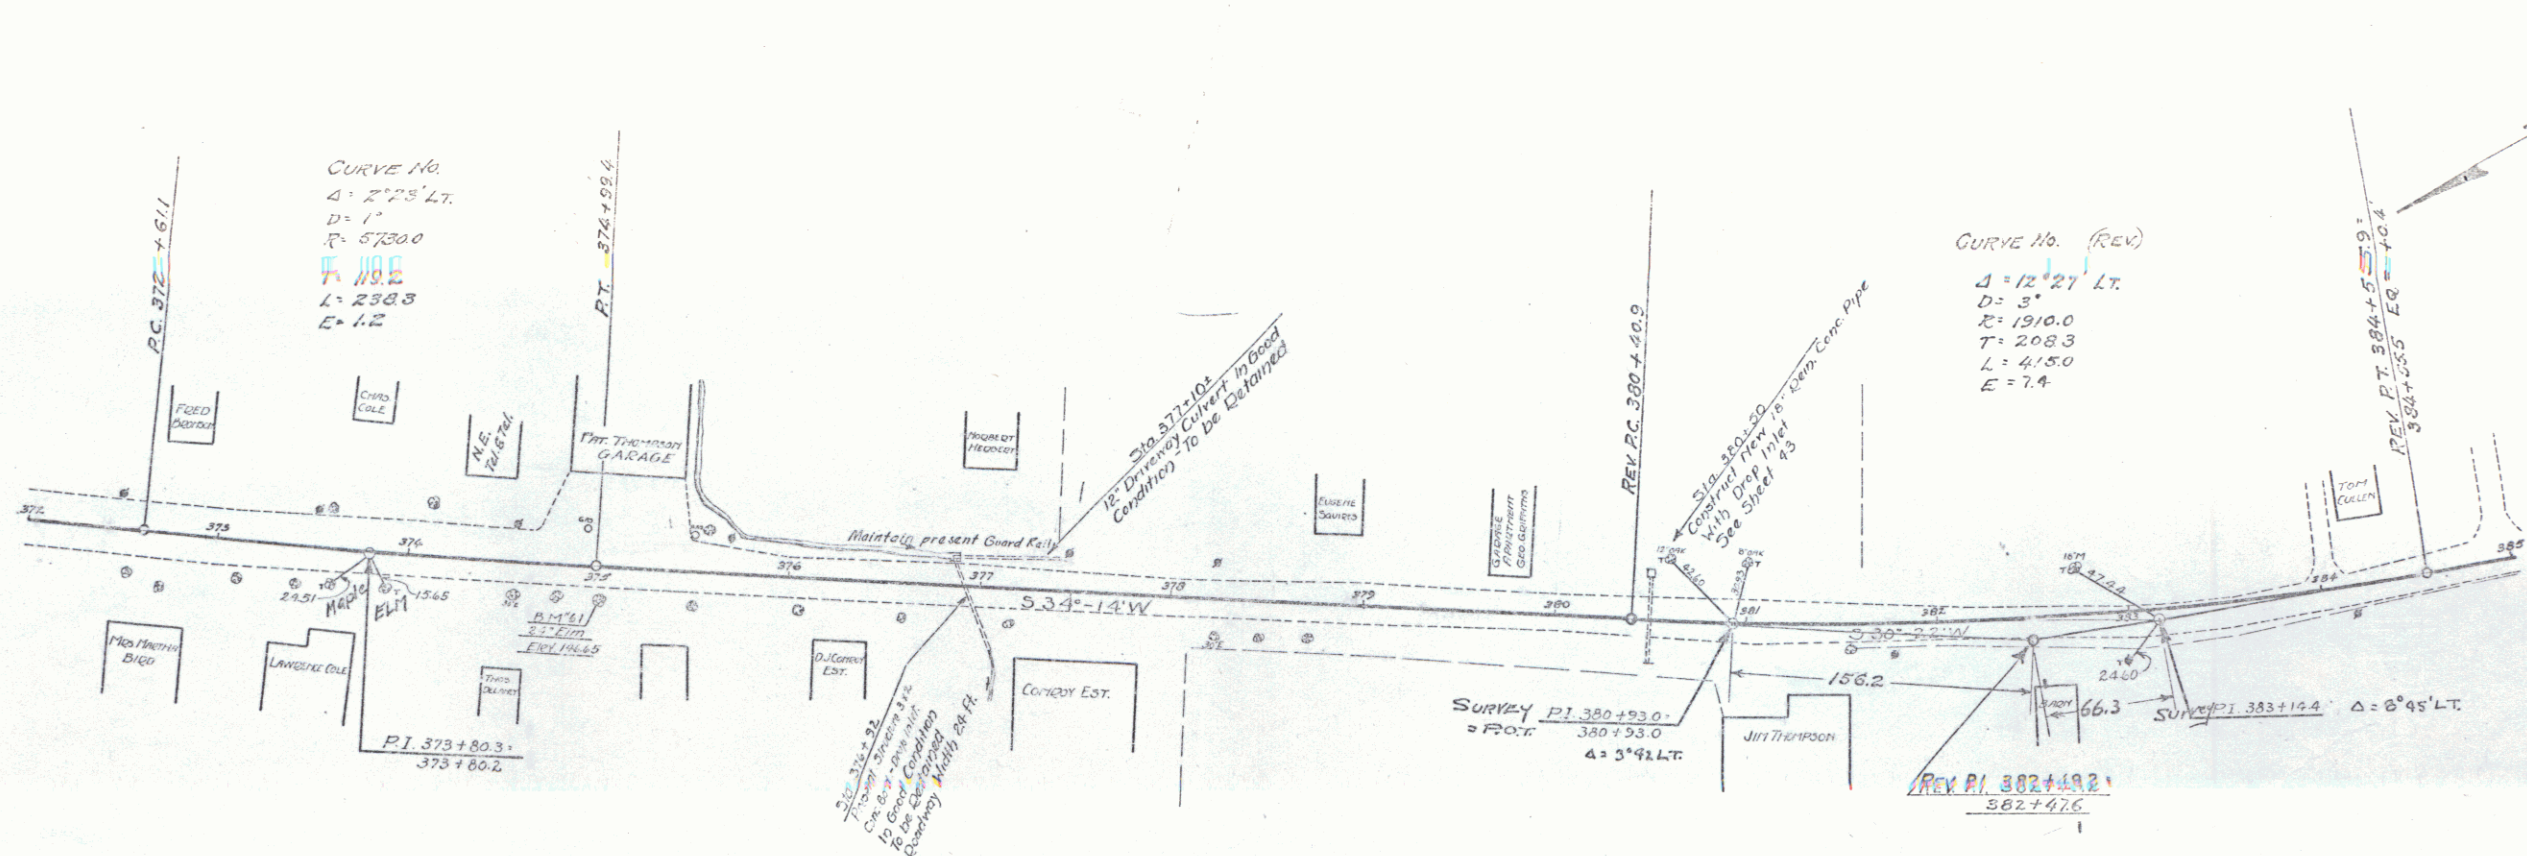


D. 1" @ 1" SPIKE IN OUT OF 24" ELM. 14' FROM OF STR. 375+00 - ELEV. 136.5

350135-300162  
2-1/2  
10/20/00