
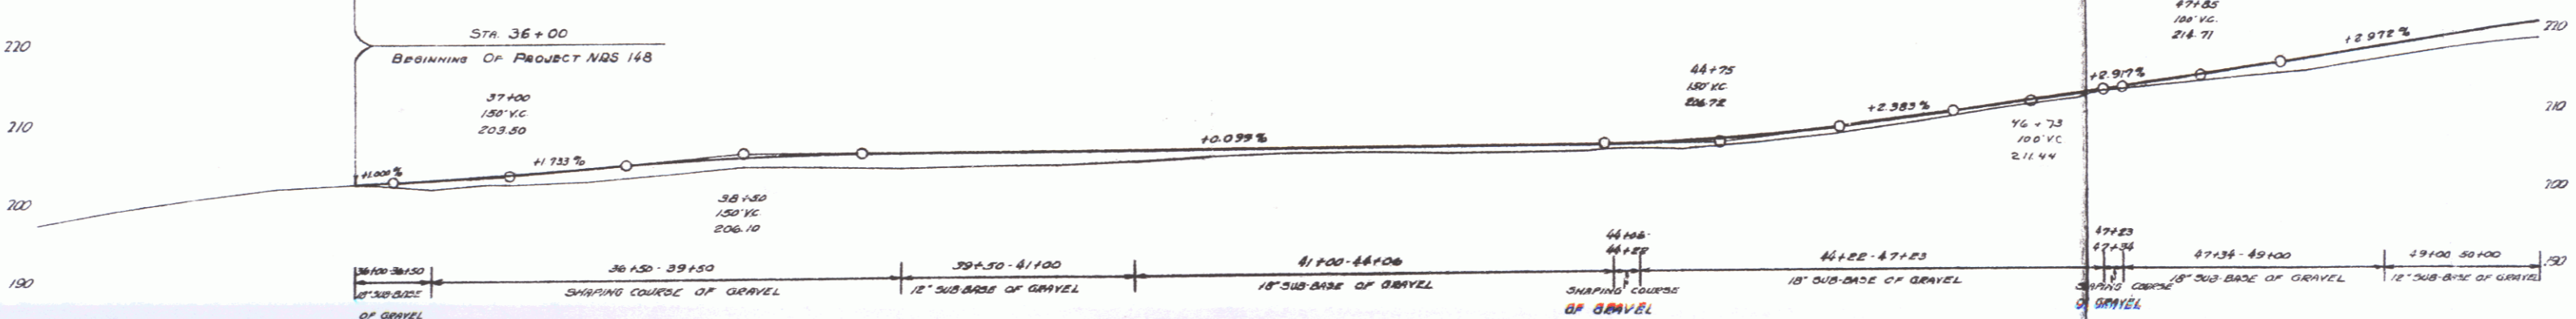


PARCEL	INSTRUMENT	DATE	GRANTOR	GRANTEE	RECORDED	REMARKS
A	W.D.O.E. AGREEMENT	12-23-46	B.F. SHERWIN HARRY M. HALL	BOO ST OF VT 35	CHESTER	DATE 1-14-47

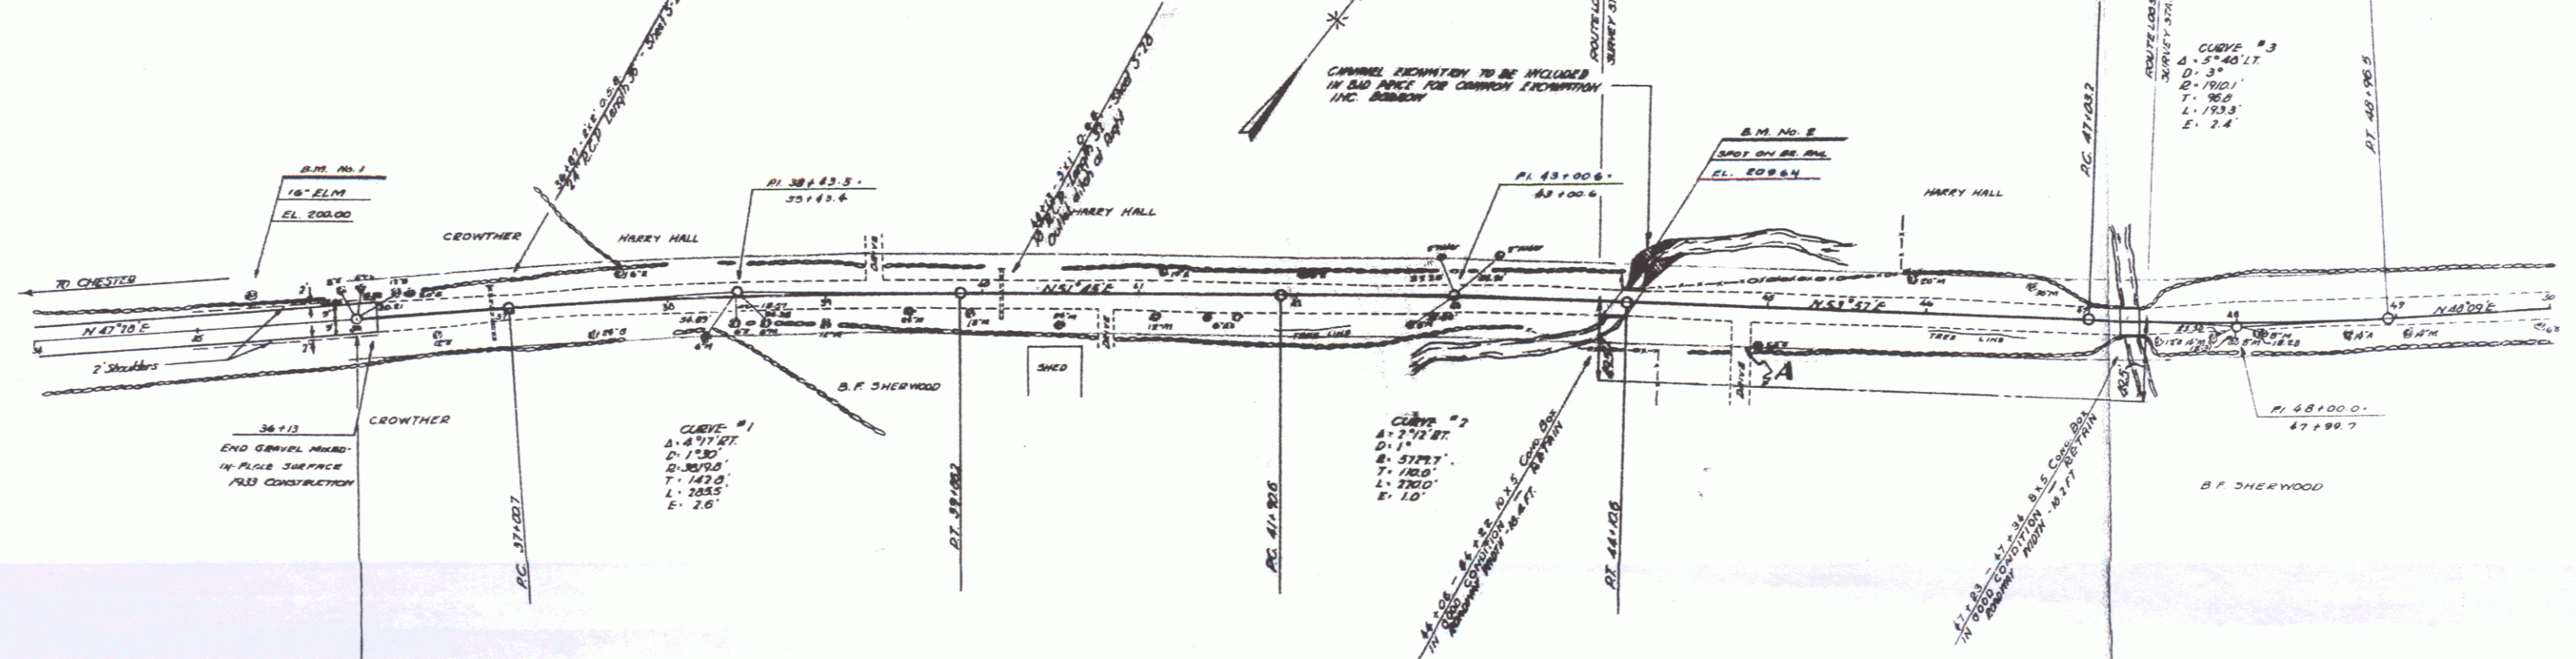

