

DURABLE LETTER OR SYMBOL, TYPE I TAPE

- STA 5+05 ~ 5+13 RT (ONLY)
- STA 5+05 ~ 5+13 RT (↑)
- STA 5+05 ~ 5+13 RT (↗)
- STA 5+32 ~ 5+40 LT (↖)
- STA 5+32 ~ 5+40 LT (↑)
- STA 5+32 ~ 5+40 LT (↘)
- STA 6+38 ~ 6+51 RT (↖)
- STA 6+39 ~ 6+49 RT (↑)
- STA 6+50 ~ 6+58 RT (↖)
- STA 6+56 ~ 6+66 LT (↖)
- STA 6+59 ~ 6+69 LT (↑)
- STA 6+60 ~ 6+68 LT (ONLY)
- STA 7+71 ~ 7+84 RT (↑)
- STA 7+72 ~ 7+84 RT (↑)
- STA 7+84 ~ 7+96 LT (↖)
- STA 7+87 ~ 7+97 LT (↑)
- STA 7+88 ~ 7+97 LT (↖)
- STA 7+89 ~ 7+98 RT (ONLY)
- STA 9+04 ~ 9+17 RT (↖)
- STA 9+07 ~ 9+17 RT (↑)
- STA 9+08 ~ 9+17 RT (↖)
- STA 10+55 ~ 10+63 RT (ONLY)
- STA 10+55 ~ 10+65 RT (↑)
- STA 10+55 ~ 10+65 RT (↖)
- STA 10+60 ~ 10+70 LT (↑) (17' LT)
- STA 10+60 ~ 10+70 LT (↑) (29' LT)
- STA 10+87 ~ 10+97 RT (↖)

TEMPORARY LETTER OR SYMBOL, PAINT

- STA 5+05 ~ 5+13 RT (↑)
- STA 5+05 ~ 5+13 RT (↖)
- STA 5+32 ~ 5+40 LT (↖)
- STA 5+32 ~ 5+40 LT (↖)
- STA 6+38 ~ 6+51 RT (↖)
- STA 6+39 ~ 6+49 RT (↑)
- STA 6+50 ~ 6+58 RT (↖)
- STA 6+56 ~ 6+66 LT (↖)
- STA 6+59 ~ 6+69 LT (↑)
- STA 7+71 ~ 7+84 RT (↖)
- STA 7+72 ~ 7+84 RT (↑)
- STA 7+84 ~ 7+96 LT (↖)
- STA 7+87 ~ 7+97 LT (↑)
- STA 7+88 ~ 7+97 LT (↖)
- STA 9+04 ~ 9+17 RT (↖)
- STA 9+07 ~ 9+17 RT (↑)
- STA 9+08 ~ 9+17 RT (↖)
- STA 10+55 ~ 10+65 RT (↑)
- STA 10+55 ~ 10+65 RT (↖)
- STA 10+60 ~ 10+70 LT (↑) (17' LT)
- STA 10+60 ~ 10+70 LT (↑) (29' LT)
- STA 10+87 ~ 10+97 RT (↖)

TEMPORARY 4" YELLOW LINE, PAINT

- STA 5+05 ~ 8+00 C.L. (CTR. LINE--DBL.--SOLID)
- STA 8+00 ~ 10+00 C.L. (DBL.--ISLAND)
- STA 10+29 ~ 11+00 C.L. (CTR. LINE--DBL. SOLID)

DURABLE 8" YELLOW LINE, TYPE I TAPE

- STA 8+20 ~ 9+97 LT (DIAG.--ISLAND)

DURABLE 4" YELLOW LINE, TYPE I TAPE

- STA 5+05 ~ 8+00 C.L. (CTR. LINE--DBL.--SOLID)
- STA 8+00 ~ 10+00 C.L. (DBL.--ISLAND)
- STA 10+29 ~ 11+00 C.L. (CTR. LINE--DBL. SOLID)



TEMPORARY 24" STOP BAR, PAINT

- STA 5+27 LT
- STA 9+22 RT
- STA 10+56 LT

DURABLE 24" STOP BAR, TYPE I TAPE

- STA 5+27 LT
- STA 9+22 RT
- STA 10+56 LT

ADDED LINE STRIPING
NO ARROWS OR 'ONLY'

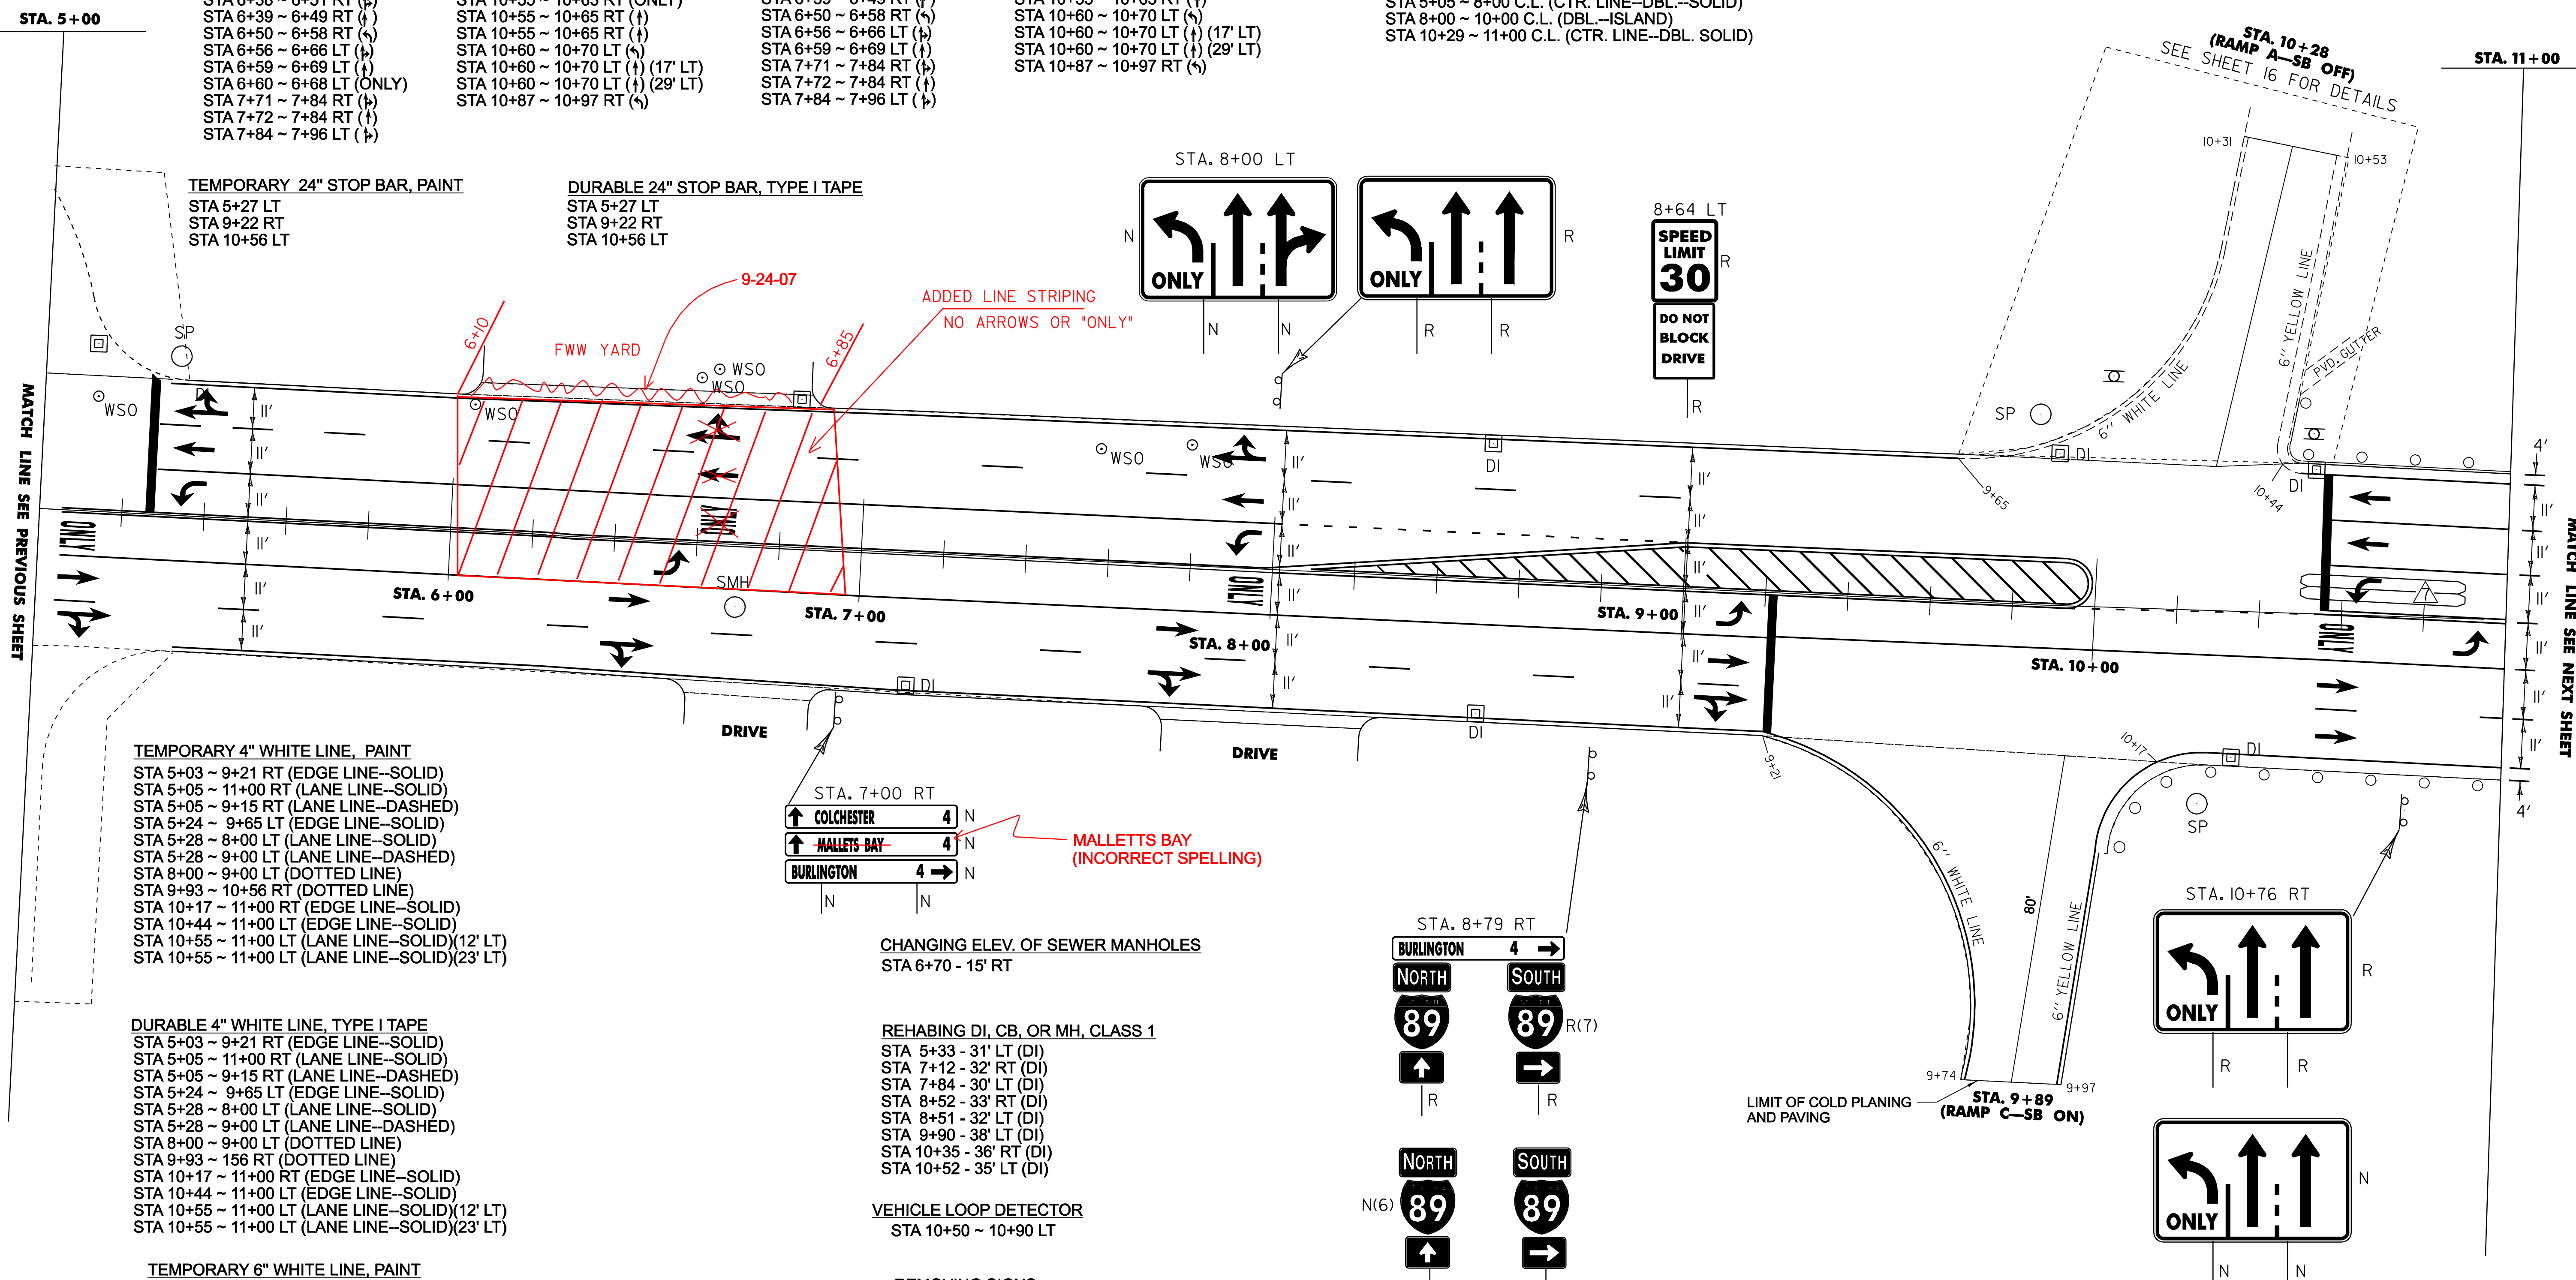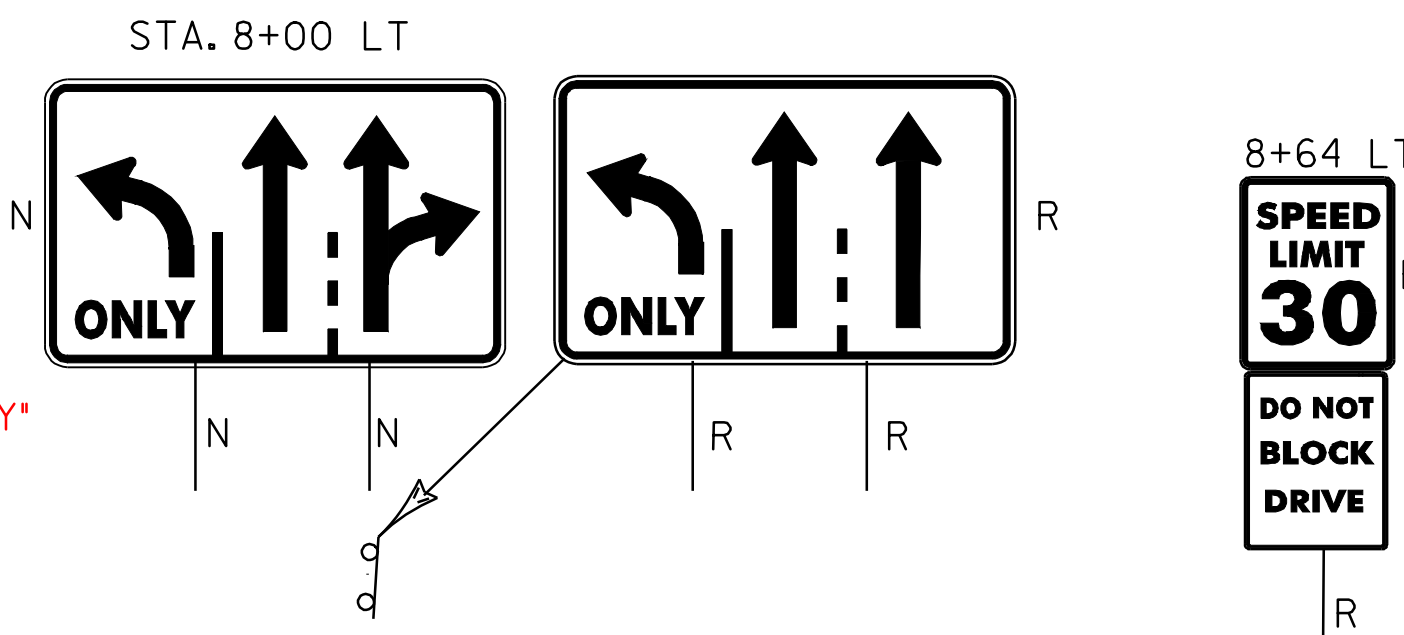

TEMPORARY 4" WHITE LINE, PAINT

- STA 5+03 ~ 9+21 RT (EDGE LINE--SOLID)
- STA 5+05 ~ 11+00 RT (LANE LINE--SOLID)
- STA 5+05 ~ 9+15 RT (LANE LINE--DASHED)
- STA 5+24 ~ 9+65 LT (EDGE LINE--SOLID)
- STA 5+28 ~ 8+00 LT (LANE LINE--SOLID)
- STA 5+28 ~ 9+00 LT (LANE LINE--DASHED)
- STA 8+00 ~ 9+00 LT (DOTTED LINE)
- STA 9+93 ~ 10+56 RT (DOTTED LINE)
- STA 10+17 ~ 11+00 RT (EDGE LINE--SOLID)
- STA 10+44 ~ 11+00 LT (EDGE LINE--SOLID)
- STA 10+55 ~ 11+00 LT (LANE LINE--SOLID)(12' LT)
- STA 10+55 ~ 11+00 LT (LANE LINE--SOLID)(23' LT)

DURABLE 4" WHITE LINE, TYPE I TAPE

- STA 5+03 ~ 9+21 RT (EDGE LINE--SOLID)
- STA 5+05 ~ 11+00 RT (LANE LINE--SOLID)
- STA 5+05 ~ 9+15 RT (LANE LINE--DASHED)
- STA 5+24 ~ 9+65 LT (EDGE LINE--SOLID)
- STA 5+28 ~ 8+00 LT (LANE LINE--SOLID)
- STA 5+28 ~ 9+00 LT (LANE LINE--DASHED)
- STA 8+00 ~ 9+00 LT (DOTTED LINE)
- STA 9+93 ~ 156 RT (DOTTED LINE)
- STA 10+17 ~ 11+00 RT (EDGE LINE--SOLID)
- STA 10+44 ~ 11+00 LT (EDGE LINE--SOLID)
- STA 10+55 ~ 11+00 LT (LANE LINE--SOLID)(12' LT)
- STA 10+55 ~ 11+00 LT (LANE LINE--SOLID)(23' LT)

TEMPORARY 6" WHITE LINE, PAINT

- STA 9+21 ~ 9+74 RT (RAMP C)

DURABLE 6" WHITE LINE, TYPE I TAPE


- STA 9+21 ~ 9+74 RT (RAMP C)

TEMPORARY 6" YELLOW LINE, PAINT

- STA 9+97 ~ 10+17 RT (RAMP C)

DURABLE 6" YELLOW LINE, TYPE I TAPE

- STA 9+97 ~ 10+17 RT (RAMP C)

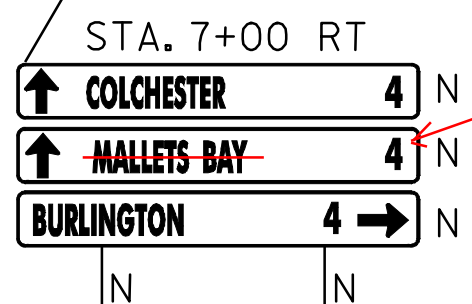

CHANGING ELEV. OF SEWER MANHOLES
STA 6+70 - 15' RT

REHABING DI, CB, OR MH, CLASS 1


- STA 5+33 - 31' LT (DI)
- STA 7+12 - 32' RT (DI)
- STA 7+84 - 30' LT (DI)
- STA 8+52 - 33' RT (DI)
- STA 8+51 - 32' LT (DI)
- STA 9+90 - 38' LT (DI)
- STA 10+35 - 36' RT (DI)
- STA 10+52 - 35' LT (DI)

VEHICLE LOOP DETECTOR

- STA 10+50 ~ 10+90 LT

REMOVING SIGNS

AS SHOWN--11 EA

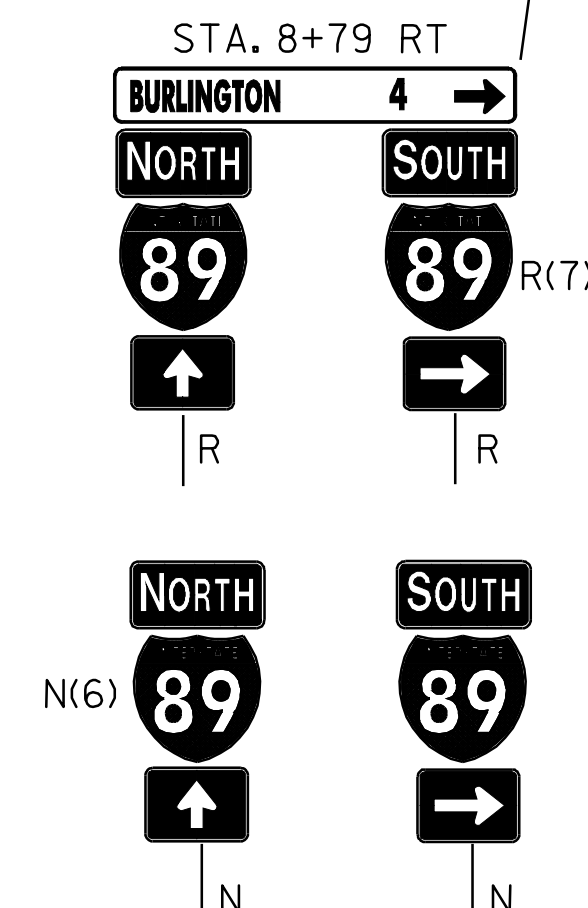

LEGEND

- N = NEW
- R = REMOVE
- RET = RETAIN

PROJECT LAYOUT SHEET 2

| | |
|------------------------------------|------------------------------|
| PROJECT NAME: COLCHESTER | PLOT DATE: 23-APR-2009 15:30 |
| PROJECT NUMBER: STP 2307(1)S | DRAWN BY: LSW |
| FILE NAME: /pave01d044/p01d044.dgn | CHECKED BY: LSW |
| IPARM NAME: p01d044i02.i | SHEET 7 OF 26 |