

604.412 REHABING DI, CB OR MH CLASS I
 STA. 0+74 LT
 STA. 0+85 RT
 STA. 3+24 LT
 STA. 5+85 LT
 STA. 9+14 LT

618.10 PORTLAND CEMENT CONCRETE SIDEWALK, 5 INCH (MOD.)
 STA. 3+10 LT - STA. 3+15 LT
 STA. 6+30 LT - STA. 6+35 LT
 STA. 6+65 LT - STA. 6+80 LT

618.30 DETECTABLE WARNING SURFACE
 STA. 9+80 LT (RAMP A)
 STA. 9+80 RT (RAMP A)
 STA. 11+85 LT (RAMP C)
 STA. 11+85 RT (RAMP C)
 STA. 1+80 LT (RAMP D)
 STA. 1+80 RT (RAMP D)
 STA. 2+85 LT
 STA. 3+10 LT
 STA. 6+35 LT
 STA. 6+65 LT
 STA. 6+70 LT (2)
 STA. 6+70 RT (2)

620.75 SNOW BARRIER - GALVANIZED
 STA. 4+00 LT - STA. 4+75 LT

646.414 DURABLE 6" WHITE LINE (MOD. - RETROREFLECTIVITY / INLAID)
 STA. 0+00 RT - STA. 1+67 RT (SOLID)
 STA. 0+00 LT - STA. 1+37 LT (SOLID)
 STA. 1+41 RT - STA. 2+98 RT (SOLID)
 STA. 1+70 LT - STA. 2+87 LT (SOLID)
 STA. 3+15 RT - STA. 6+38 RT (SOLID)
 STA. 3+07 LT - STA. 6+41 LT (SOLID)
 STA. 3+40 LT - STA. 5+15 LT (SOLID)
 STA. 4+27 RT - STA. 6+16 RT (SOLID)
 STA. 6+54 RT - STA. 7+50 RT (SOLID)
 STA. 6+57 LT - STA. 8+63 LT (SOLID)
 STA. 7+70 RT - STA. 9+40 RT (SOLID)
 STA. 8+63 LT - STA. 9+40 LT (DASHED)
 STA. 8+60 LT - STA. 9+40 LT (SOLID)

646.415 DURABLE 6" YELLOW LINE (MOD. - RETROREFLECTIVITY / INLAID)
 STA. 0+00 - STA. 0+20 (DOUBLE CENTERLINE)
 STA. 0+20 RT - STA. 2+90 RT (SOLID)
 STA. 0+20 LT - STA. 2+90 LT (SOLID)
 STA. 3+40 - STA. 6+20 (DOUBLE CENTERLINE)
 STA. 6+55 RT - STA. 6+65 RT (SOLID)
 STA. 6+55 LT - STA. 6+65 LT (SOLID)
 STA. 6+75 RT - STA. 8+95 RT (SOLID)
 STA. 6+75 LT - STA. 8+95 LT (SOLID)
 STA. 8+95 - STA. 9+40 (DOUBLE CENTERLINE)

646.44 DURABLE 12" WHITE LINE (MOD. - RETROREFLECTIVITY / INLAID)
 STA. 1+40 RT - STA. 2+15 RT
 STA. 1+40 RT - STA. 2+20 RT
 STA. 1+40 RT - STA. 2+20 RT (HATCHED)
 STA. 1+70 LT - STA. 2+87 LT
 STA. 3+15 RT - STA. 6+38 RT
 STA. 7+87 LT - STA. 8+65 LT
 STA. 7+95 LT - STA. 8+65 LT
 STA. 7+87 LT - STA. 8+65 LT (HATCHED)

646.46 DURABLE 24" STOP BAR (THERMOPLASTIC)
 STA. 2+87 LT - STA. 3+05 LT (20 LF)
 STA. 3+40 LT (24 LF)
 STA. 6+14 RT (24 LF)
 STA. 6+35 RT - STA. 6+51 RT (16 LF)
 STA. 6+75 LT (12 LF)

646.51 DURABLE CROSSWALK W/ DIAGONAL LINES (THERMOPLASTIC) (MOD.)
 STA. 2+87 LT - STA. 3+08 LT
 STA. 6+35 LT - STA. 6+61 LT
 STA. 6+70 LT
 STA. 6+70 RT
 STA. 9+80 RAMP A
 STA. 11+85 RAMP C
 STA. 1+80 RAMP D

646.50 DURABLE LETTER OR SYMBOL (THERMOPLASTIC)
 STA. 3+50 LT "ARROW"
 STA. 4+03 LT "ONLY"
 STA. 4+38 RT "ONLY"
 STA. 4+56 LT "ARROW"
 STA. 4+96 RT "ARROW"
 STA. 5+11 LT "ONLY"
 STA. 5+54 RT "ONLY"
 STA. 6+04 RT "ARROW"

646.614 TEMPORARY 6" WHITE LINE (PAINT)
 STA. 0+00 RT - STA. 1+67 RT (SOLID)
 STA. 0+00 LT - STA. 1+37 LT (SOLID)
 STA. 1+41 RT - STA. 2+98 RT (SOLID)
 STA. 1+70 LT - STA. 2+87 LT (SOLID)
 STA. 3+15 RT - STA. 6+38 RT (SOLID)
 STA. 3+07 LT - STA. 6+41 LT (SOLID)
 STA. 3+40 LT - STA. 5+15 LT (SOLID)
 STA. 4+27 RT - STA. 6+16 RT (SOLID)
 STA. 6+54 RT - STA. 7+50 RT (SOLID)
 STA. 6+57 LT - STA. 8+63 LT (SOLID)
 STA. 7+70 RT - STA. 9+40 RT (SOLID)
 STA. 8+63 LT - STA. 9+40 LT (DASHED)
 STA. 8+60 LT - STA. 9+40 LT (SOLID)

646.615 TEMPORARY 6" YELLOW LINE (PAINT)
 STA. 0+00 - STA. 0+20 (DOUBLE CENTERLINE)
 STA. 0+20 RT - STA. 2+90 RT (SOLID)
 STA. 0+20 LT - STA. 2+90 LT (SOLID)
 STA. 3+40 - STA. 6+20 (DOUBLE CENTERLINE)
 STA. 6+55 RT - STA. 6+65 RT (SOLID)
 STA. 6+55 LT - STA. 6+65 LT (SOLID)
 STA. 6+75 RT - STA. 8+95 RT (SOLID)
 STA. 6+75 LT - STA. 8+95 LT (SOLID)
 STA. 8+95 - STA. 9+40 (DOUBLE CENTERLINE)

646.64 TEMPORARY 12" WHITE LINE (PAINT)
 STA. 1+40 RT - STA. 2+15 RT
 STA. 1+40 RT - STA. 2+20 RT
 STA. 1+40 RT - STA. 2+20 RT (HATCHED)
 STA. 7+87 LT - STA. 8+65 LT
 STA. 7+95 LT - STA. 8+65 LT
 STA. 7+87 LT - STA. 8+65 LT (HATCHED)

646.70 TEMPORARY LETTER OR SYMBOL (PAINT)
 STA. 3+50 LT "ARROW"
 STA. 4+03 LT "ONLY"
 STA. 4+38 RT "ONLY"
 STA. 4+56 LT "ARROW"
 STA. 4+96 RT "ARROW"
 STA. 5+11 LT "ONLY"
 STA. 5+54 RT "ONLY"
 STA. 6+04 RT "ARROW"

646.66 TEMPORARY 24" STOP BAR (PAINT)
 STA. 2+87 LT - STA. 3+05 LT (20 LF)
 STA. 3+40 LT (24 LF)
 STA. 6+14 RT (24 LF)
 STA. 6+35 RT - STA. 6+51 RT (16 LF)
 STA. 6+75 LT (12 LF)


646.71 TEMPORARY CROSSWALK W/DIAGONAL LINES (PAINT) (MOD.)
 STA. 2+87 LT - STA. 3+08 LT
 STA. 6+35 LT - STA. 6+61 LT
 STA. 6+70 LT
 STA. 6+70 RT
 STA. 9+80 RAMP A
 STA. 11+85 RAMP C
 STA. 1+80 RAMP D

616.40 REMOVING AND RESETING CURB
 STA. 0+72 LT - STA. 0+76 LT
 STA. 0+83 RT - STA. 0+87 RT
 STA. 3+22 LT - STA. 3+26 LT
 STA. 5+83 LT - STA. 5+87 LT
 STA. 9+12 LT - STA. 9+16 LT

646.81 PAVED CURB
 STA. 0+78 - STA. 2+85 LT & RT
 STA. 6+60 - STA. 8+10 LT & RT

SIGN LEGEND
 R = REMOVE
 S = SALVAGE
 N = NEW
 RET = RETAIN
 B-B = BACK TO BACK

DATUM
 VERTICAL N/A
 HORIZONTAL N/A

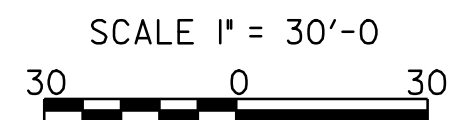

PROJECT LAYOUT SHEET 8

PROJECT NAME: ESSEX
 PROJECT NUMBER: NH 2403 (1)S
 FILE NAME: pave/04b032/p04b032.dgn
 PROJECT LEADER: EPD
 DESIGNED BY: JDA
 PLOT FILE: p04b032108.i
 PLOT DATE: 23-APR-2009 15:59
 DRAWN BY: SJB, RHB
 CHECKED BY: EPD
 SHEET 16 OF 48