
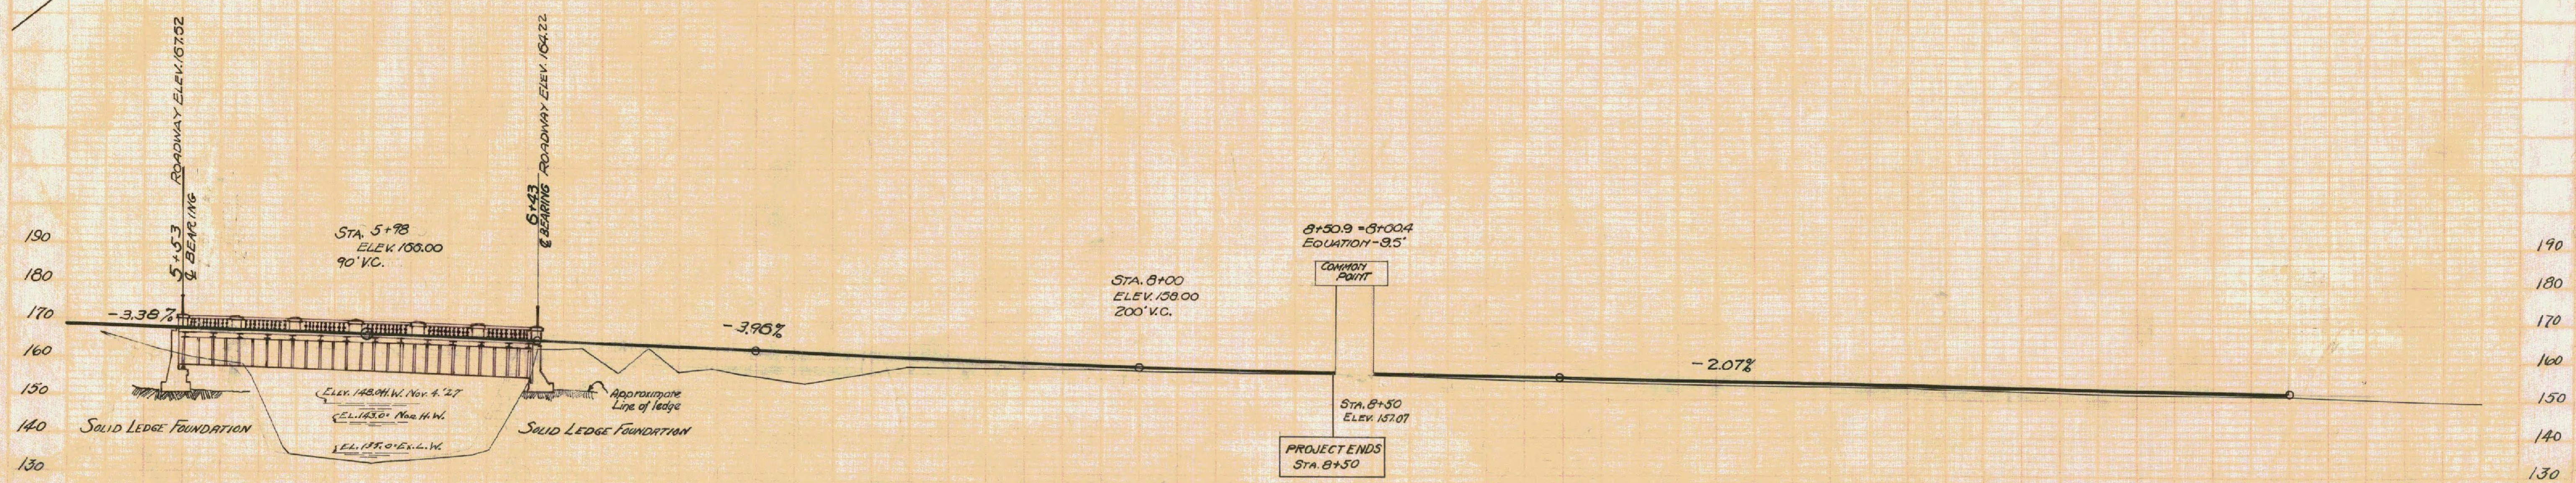


CABLE GUARD RAIL REQUIRED  
STA. 8+45 TO STA 7+73 128 LI. FT.

CURVE NO. 2 (REVISED)  
Δ = 31°30'  
D = 15°  
T = 107.7'  
L = 210.0'  
E = 149'  
R = 3820'

(REVISED)  
P.T. 8+50.9 = 8+00.4  
EQUATION - 9.5'

CURVE NO. 2  
Δ = 43°42' LEFT  
D = 46°  
L = 95.0'  
T = 50.0'  
E = 9.6'

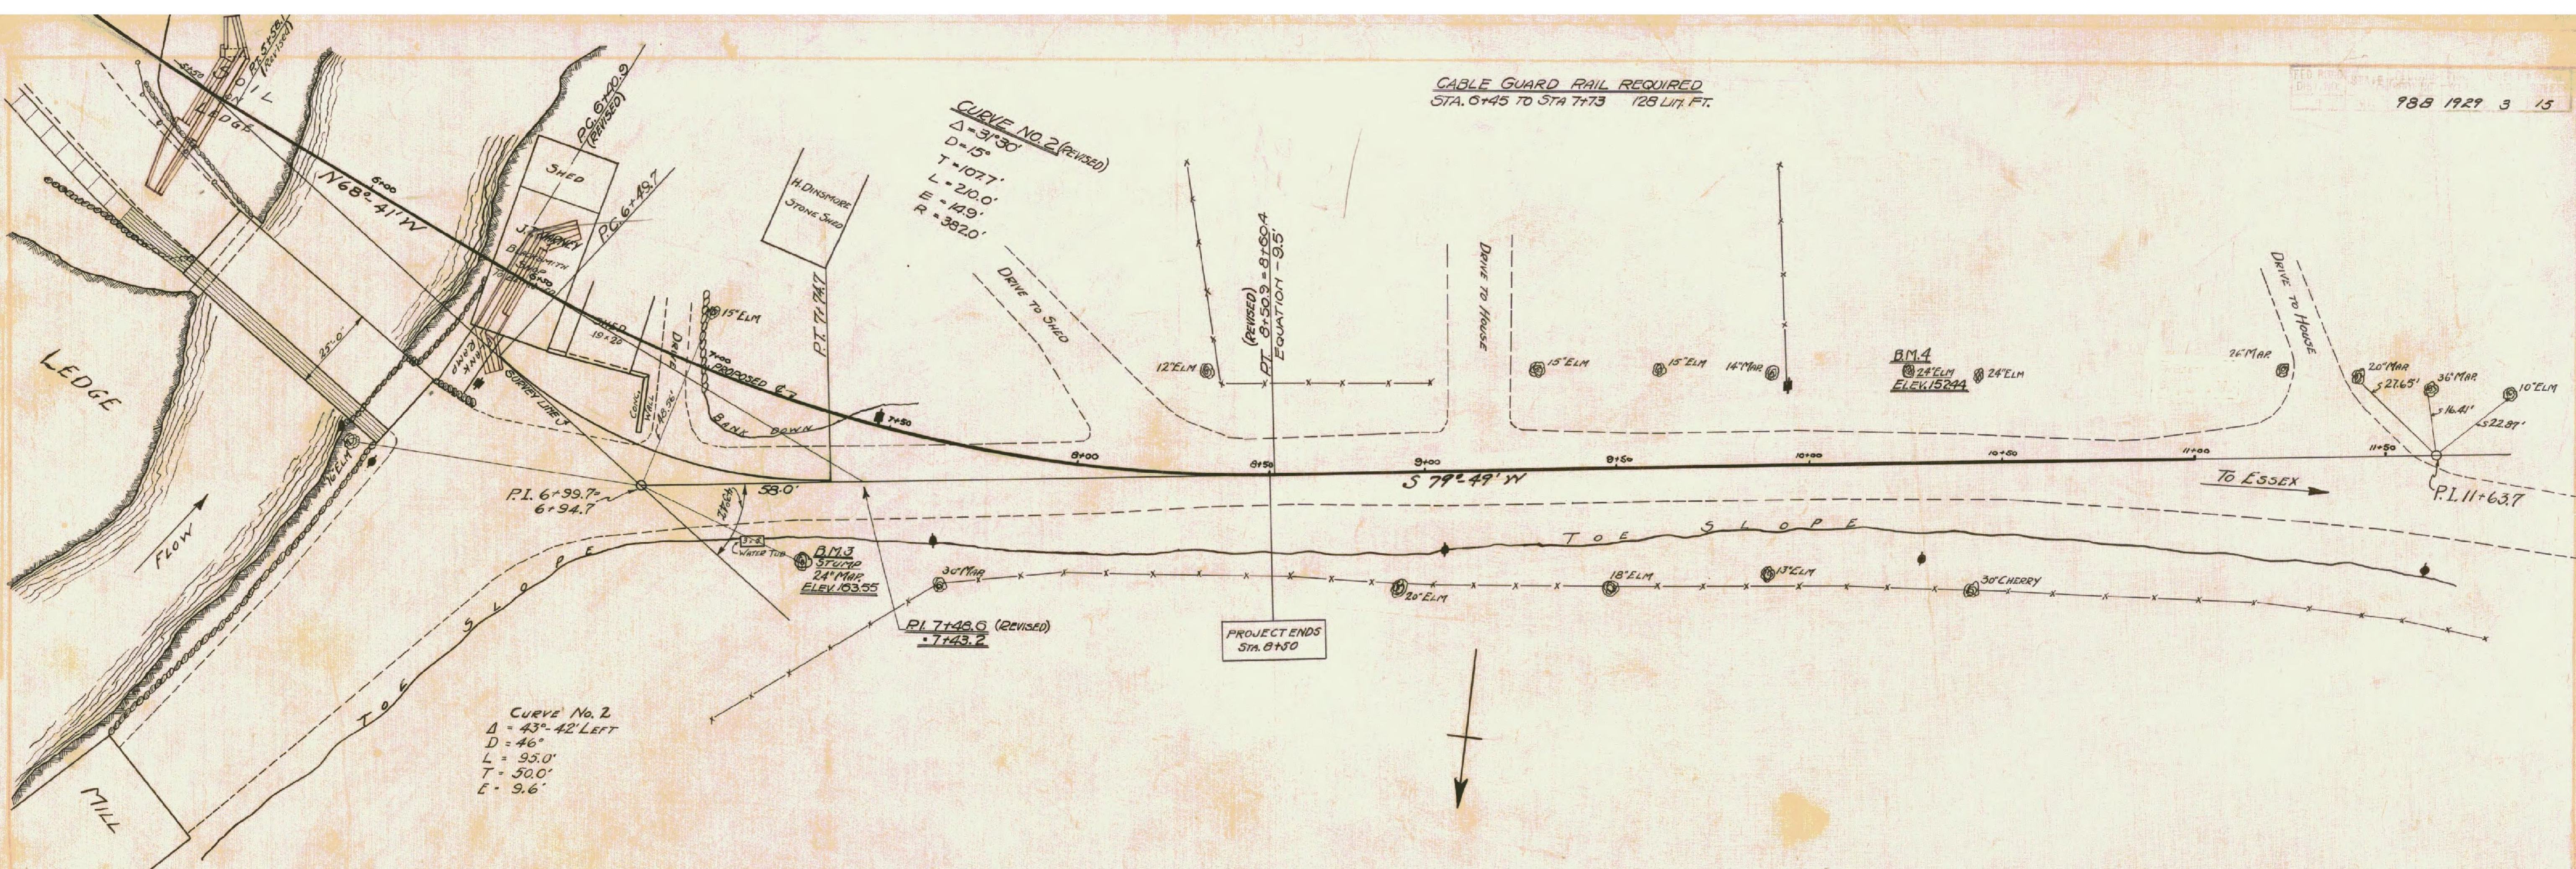

B.M. NO. 3 ~ Spike in stump 10' Right Sta. 7+38 - Elev. 163.55  
B.M. NO. 4 ~ Spike in 24' Elm 23' Left Sta. 10+25 - Elev. 152.44

JERICHO TOWN BRIDGE  
JERICHO, VT.  
DIST. NO. 8.

168.9	168.30	167.87	167.02	166.2	165.2	164.0	162.1	164.4	161.1	163.3	162.2	162.94	162.74	163.38	162.6	160.6	162.74	161.5	162.42	162.33	161.95	163.7	161.47	161.29	163.0	160.46	160.09	161.8	160.68	161.5	160.70	160.50	160.70	160.2	161.34	161.00	160.8	160.13	160.9	162.9	160.6	162.4	162.00	160.4	
8+31	8+43	8+53	8+66	8+76.5	8+90	8+95	9+05	9+13	9+21	9+33	9+42	9+50	9+57	9+64	9+72	9+80	9+88	9+96	10+04	10+12	10+20	10+28	10+36	10+44	10+52	10+60	10+68	10+76	10+84	10+92	11+00	11+08	11+16	11+24	11+32	11+40	11+48	11+56	11+64	11+72	11+80	11+88	11+96	12+04	12+12	12+20	12+28	12+36	12+44	12+52	12+60	12+68	12+76	12+84	12+92	13+00	13+08	13+16	13+24	13+32	13+40	13+48	13+56	13+64	13+72	13+80	13+88	13+96	