

646.26 24 INCH STOP BAR

STA. E13+04
STA G15+73

646.680 TEMPORARY 24 INCH STOP BAR

STA. E13+04
STA G15+73

646.30 LETTER OR SYMBOL

STA E9+00 WRONG WAY ARROW (1EA.)
STA E12+95 STOP (4 EA.)
STA G11+19 WRONG WAY ARROW (1EA.)
STA G15+68 STOP (4 EA.)
STA G STOP AHEAD (9 EA.)
STA E STOP AHEAD (9 EA.)

646.690 TEMPORARY LETTER OR SYMBOL


STA E9+00 WRONG WAY ARROW (1EA.)
STA E12+95 STOP (4 EA.)
STA G11+19 WRONG WAY ARROW (1EA.)
STA G15+68 STOP (4 EA.)
STA G STOP AHEAD (9 EA.)
STA E STOP AHEAD (9 EA.)

646.24 12 INCH WHITE LINE

GORE LOCATIONS: TO BE INSTALLED PER THE LATEST EDITION OF THE MUTCD

646.660 TEMPORARY 12 INCH WHITE LINE

GORE LOCATIONS: TO BE INSTALLED PER THE LATEST EDITION OF THE MUTCD

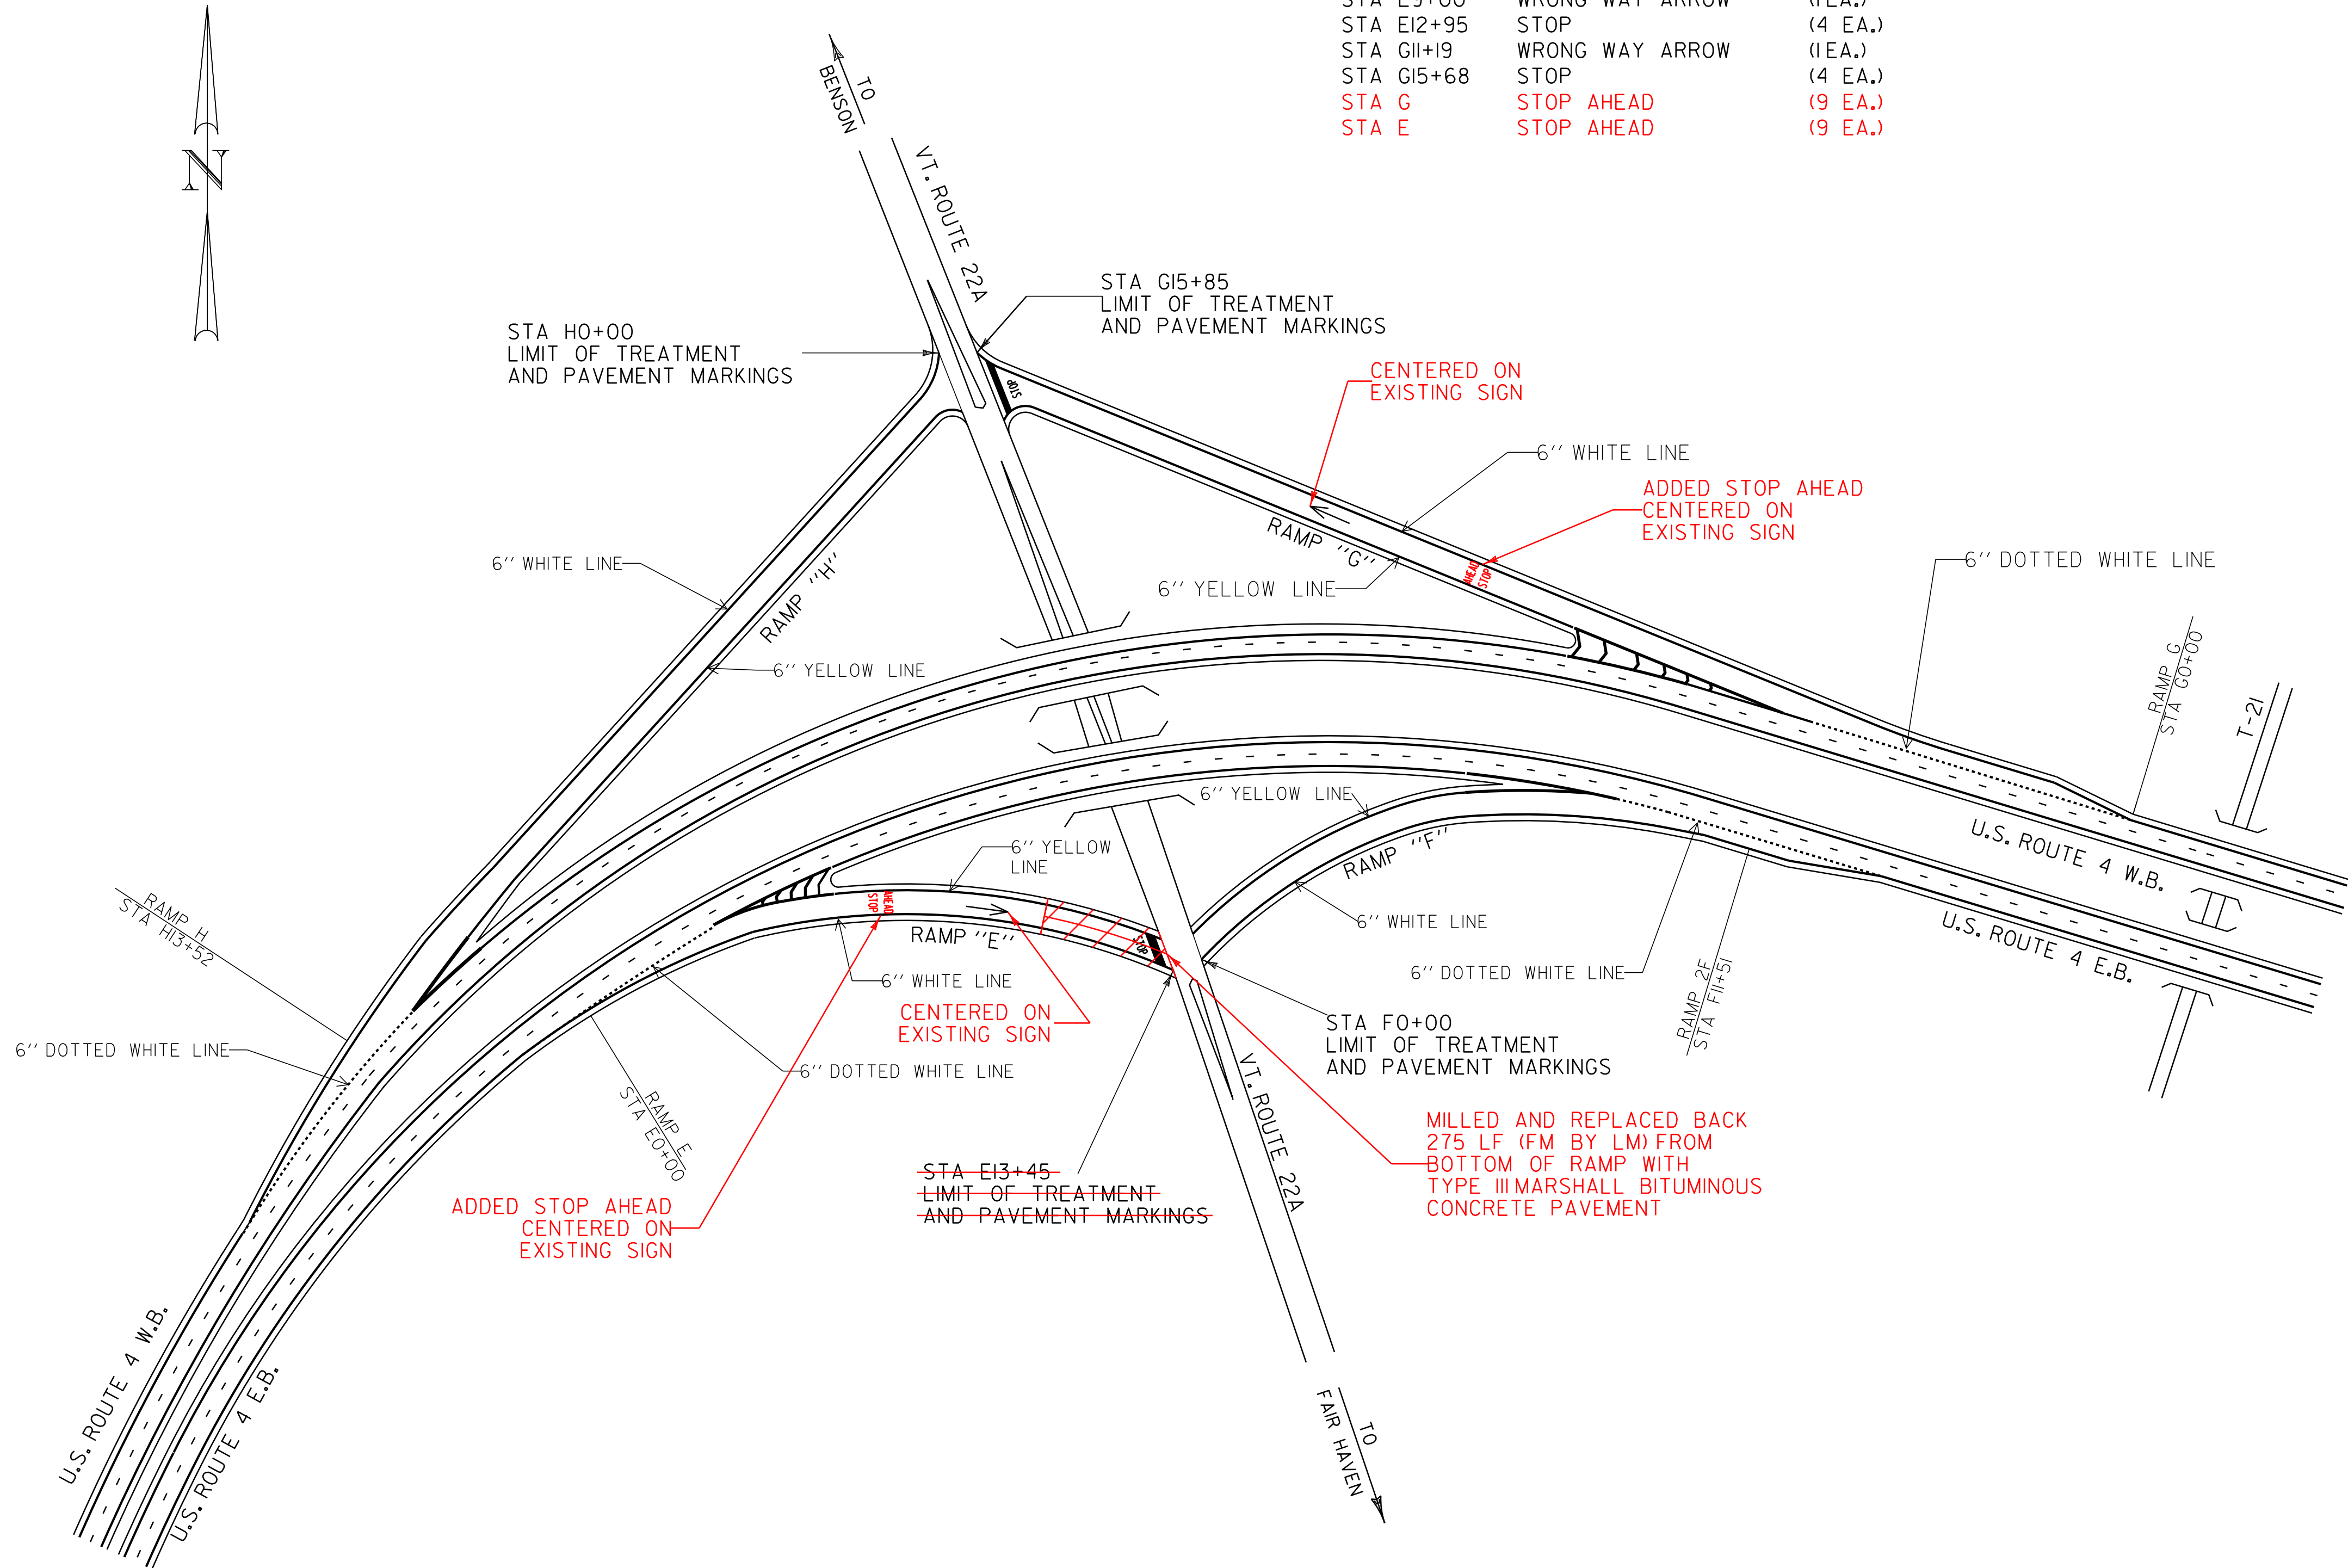

NOT TO SCALE

**INTERCHANGE
NO. 2
PAVEMENT
MARKING
DETAIL SHEET**

PROJECT NAME: FAIR HAVEN-RUTLAND TOWN
PROJECT NUMBER: NH SURF(22)

FILE NAME: I0b106\I0b106.dgn
PROJECT LEADER: M. FOWLER
DESIGNED BY: PVT. MGT.
I0B106#11.I

PLOT DATE: 23-MAY-2013 11:41
DRAWN BY: PVT. MGT.
CHECKED BY: PVT. MGT.
SHEET 11 OF 24