

646.26 24 INCH STOP BAR

STA. E13+04  
STA G15+73

646.680 TEMPORARY 24 INCH STOP BAR

STA. E13+04  
STA G15+73

646.30 LETTER OR SYMBOL

STA E9+00	WRONG WAY ARROW	(1EA.)
STA E12+95	STOP	(4 EA.)
STA G11+19	WRONG WAY ARROW	(1EA.)
STA G15+68	STOP	(4 EA.)
STA G	STOP AHEAD	(9 EA.)
STA E	STOP AHEAD	(9 EA.)

646.690 TEMPORARY LETTER OR SYMBOL


STA E9+00	WRONG WAY ARROW	(1EA.)
STA E12+95	STOP	(4 EA.)
STA G11+19	WRONG WAY ARROW	(1EA.)
STA G15+68	STOP	(4 EA.)
STA G	STOP AHEAD	(9 EA.)
STA E	STOP AHEAD	(9 EA.)

646.24 12 INCH WHITE LINE

GORE LOCATIONS: TO BE INSTALLED PER THE LATEST EDITION OF THE MUTCD

646.660 TEMPORARY 12 INCH WHITE LINE

GORE LOCATIONS: TO BE INSTALLED PER THE LATEST EDITION OF THE MUTCD

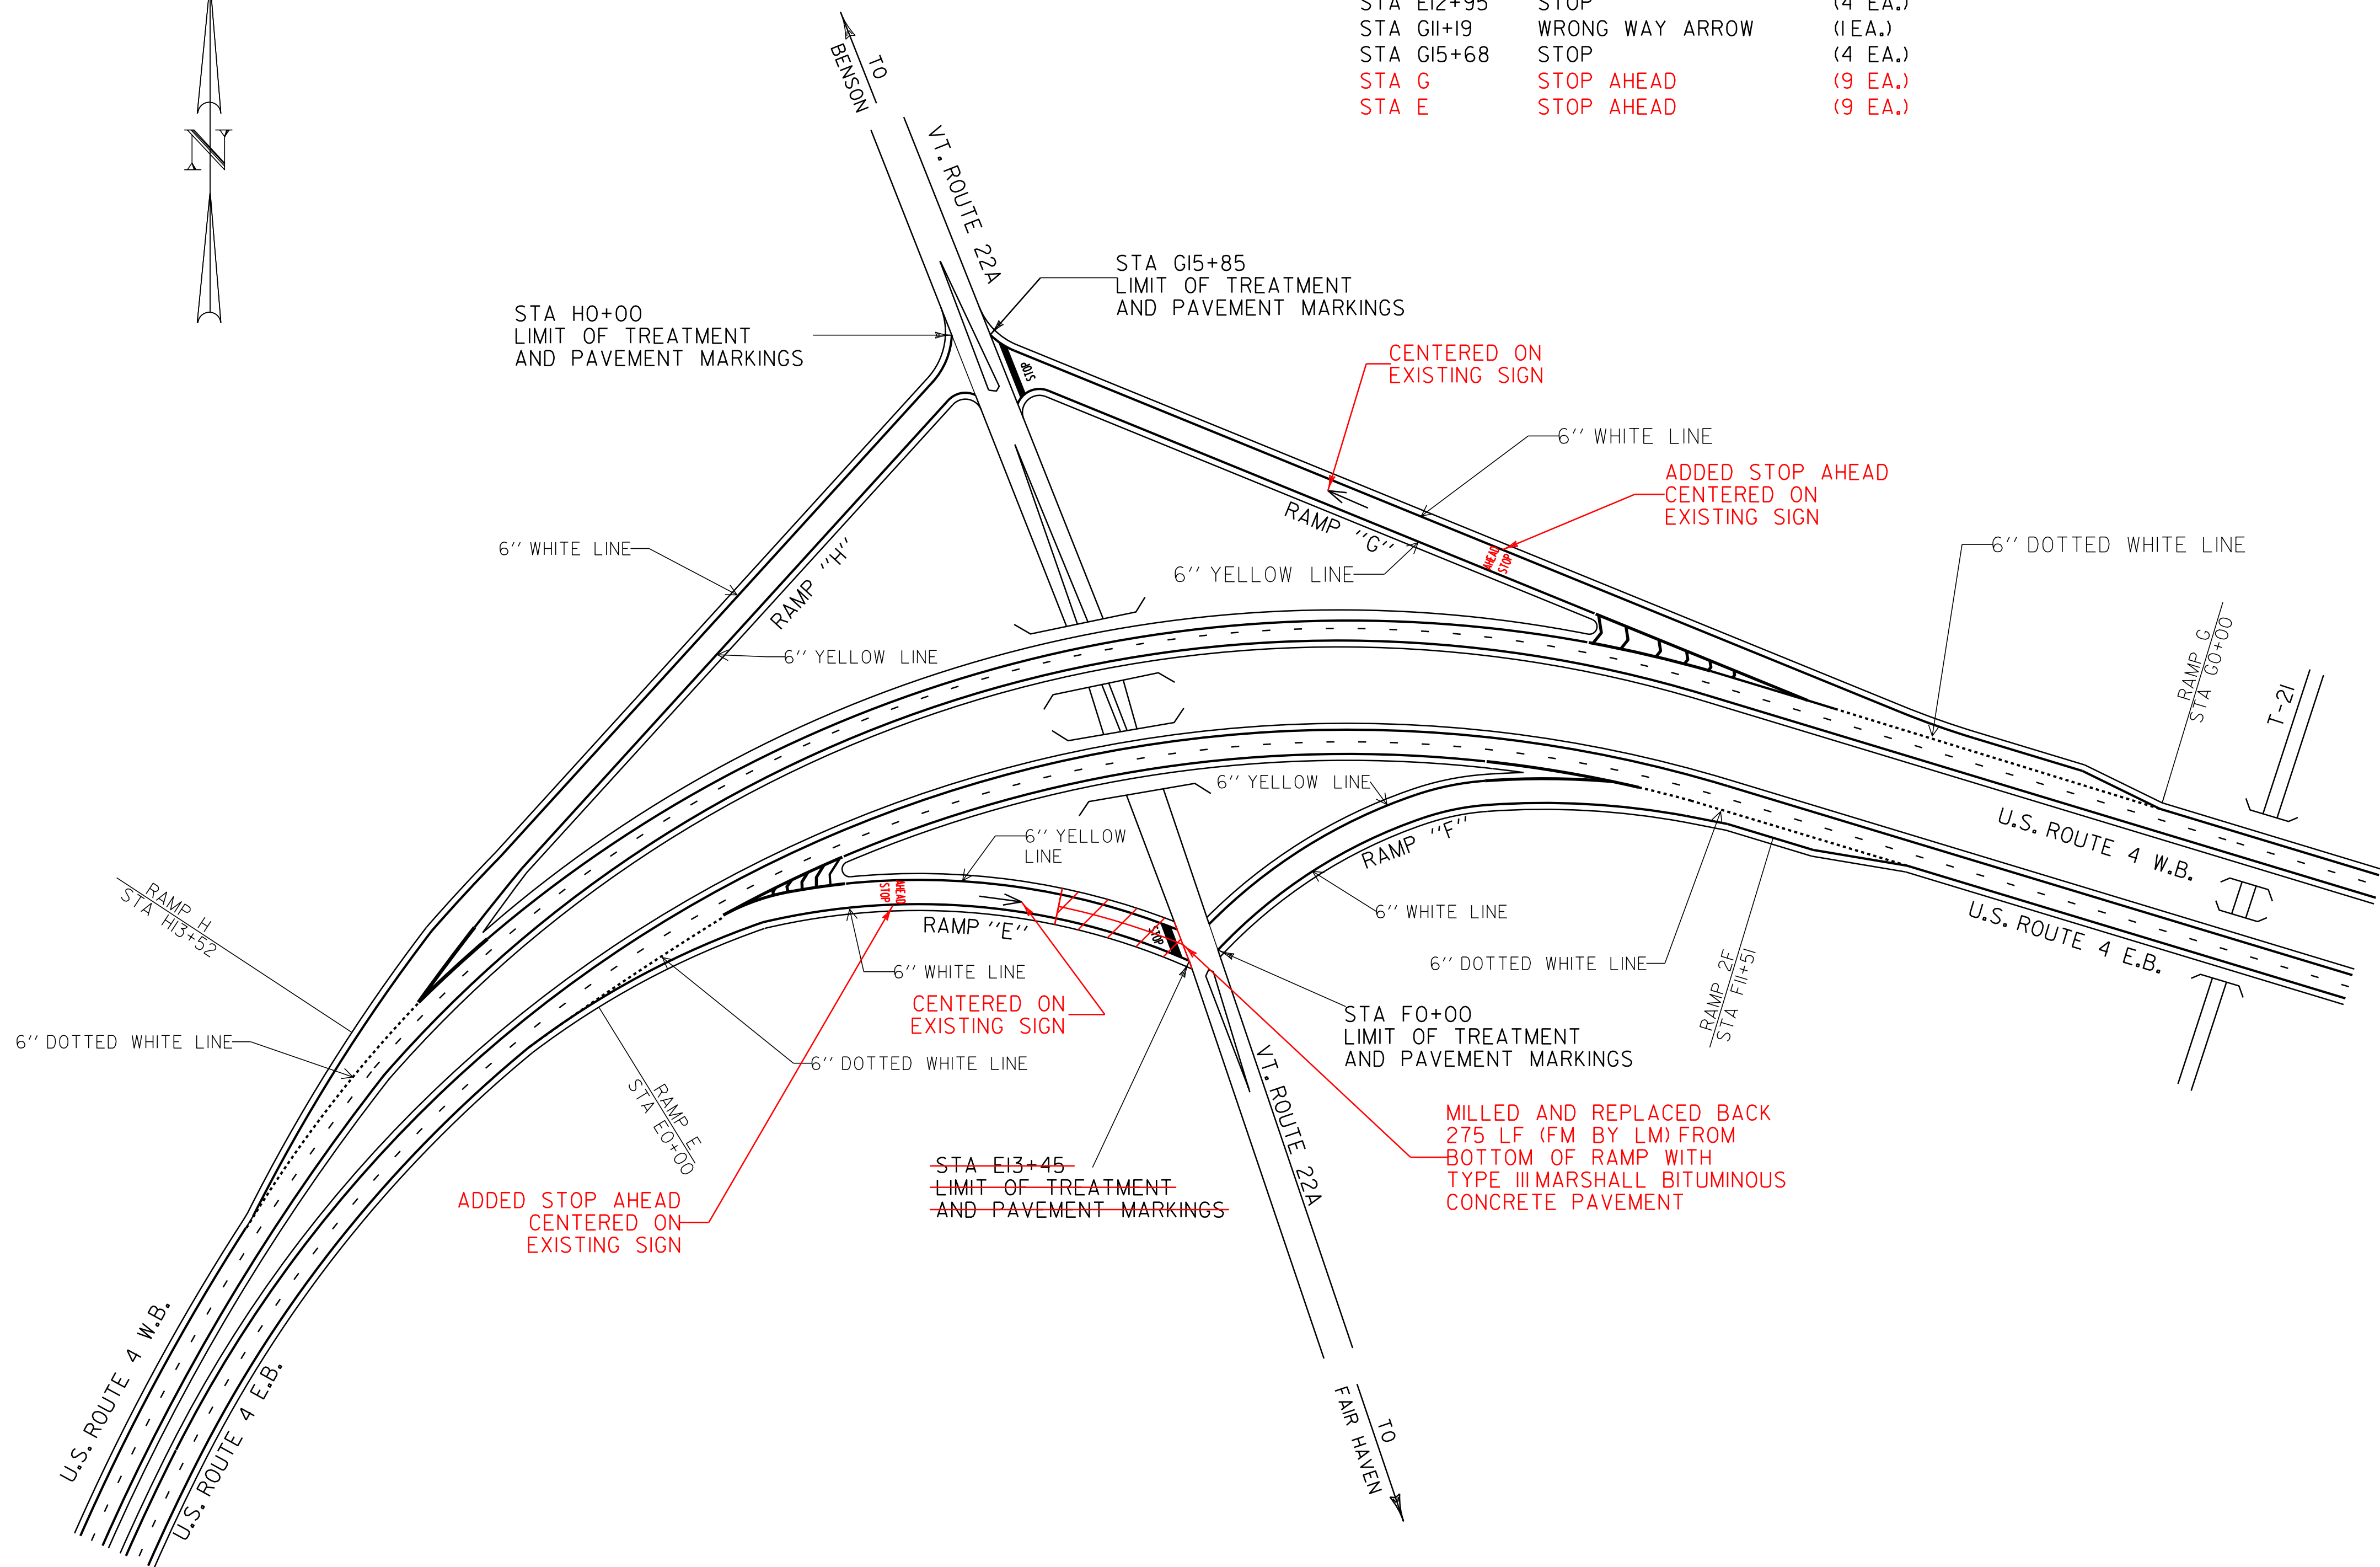

NOT TO SCALE

**INTERCHANGE  
NO. 2  
PAVEMENT  
MARKING  
DETAIL SHEET**

PROJECT NAME: FAIR HAVEN-RUTLAND TOWN  
PROJECT NUMBER: NH SURF(22)

FILE NAME: I0b106\I0b106.dgn  
PROJECT LEADER: M. FOWLER  
DESIGNED BY: PVT. MGT.  
I0B106\*II.I

PLOT DATE: 31-MAY-2013 11:55  
DRAWN BY: PVT. MGT.  
CHECKED BY: PVT. MGT.  
SHEET 11 OF 24