

TEMPORARY 4 INCH WHITE LINE
 STA 280+25 - STA 284+25 LT (SOLID)
 STA 280+25 - STA 284+25 RT (SOLID)



TEMPORARY 4-INCH YELLOW LINE
 STA 280+25 - STA 284+25 LT (SOLID)
 STA 280+25 - STA 284+25 RT (SOLID)

REMOVING SIGNS
 STA 280+38

~~DURABLE 4 INCH WHITE LINE, SEE OPTION ITEMS~~
 STA 280+25 - STA 284+25 LT (SOLID)
 STA 280+25 - STA 284+25 RT (SOLID)

~~DURABLE 4-INCH YELLOW LINE, SEE OPTION ITEMS~~
 STA 280+25 - STA 284+25 LT (SOLID)
 STA 280+25 - STA 284+25 RT (SOLID)

ERECTING SALVAGED SIGNS
 STA 280+38

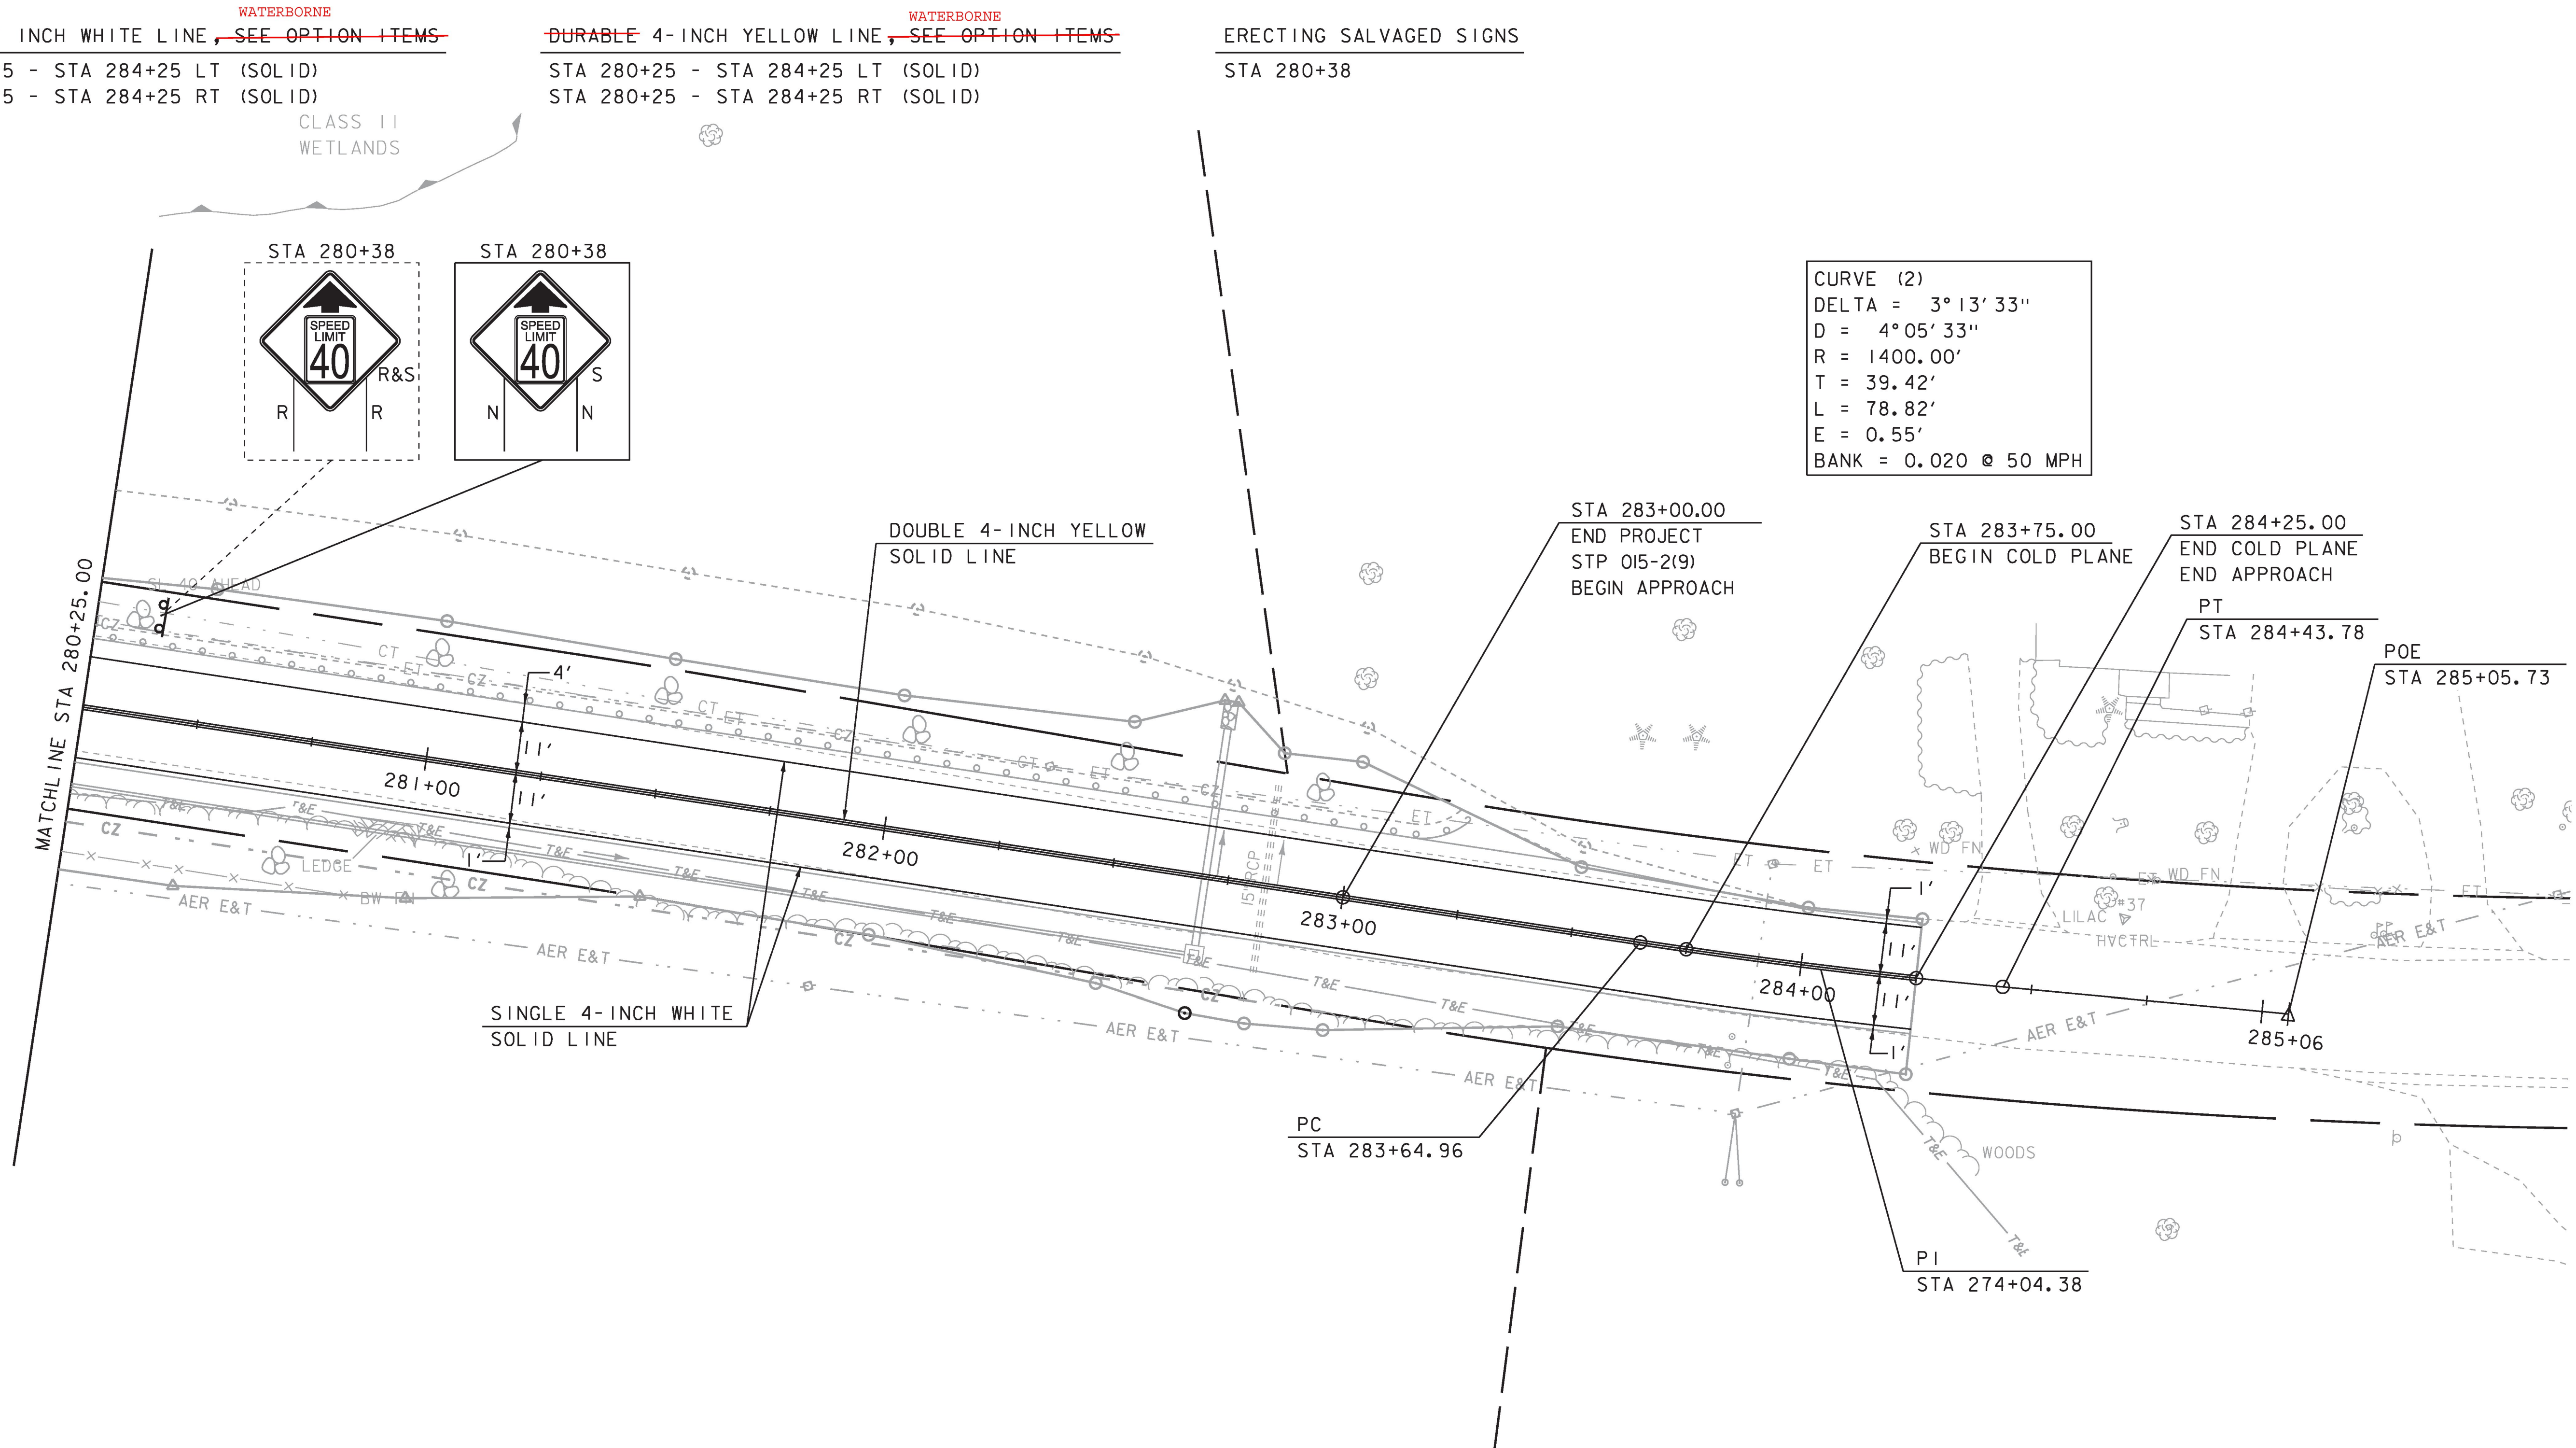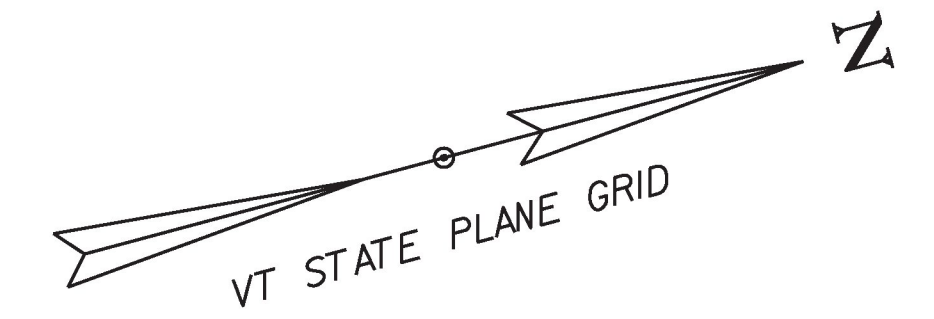

CURVE (2)
 DELTA = 3° 13' 33"
 D = 4° 05' 33"
 R = 1400.00'
 T = 39.42'
 L = 78.82'
 E = 0.55'
 BANK = 0.020 @ 50 MPH



PROJECT NAME:	POULTNEY
PROJECT NUMBER:	STP 015-2(9)
FILE NAME:	dlib048+tsbdr.dgn
PROJECT LEADER:	K. UPMAL
DESIGNED BY:	S. ZWICK
SIGNS & PAVEMENT MARKINGS SHEET 2	
PLOT DATE:	23-AUG-2018
DRAWN BY:	S. ZWICK
CHECKED BY:	C. LEACH
	SHEET 36 OF 48