

4 INCH WHITE LINE, LOW VOC CHLORINATED RUBBER PAINT AND TEMPORARY 4 INCH WHITE LINE, PAINT

(ALL LINES WILL INCLUDE EDGE LINE BREAKS AND RADIUS FOR TOWN HIGHWAYS)

ESSEX JUNCTION:

- STA PE 76+00.00 - STA PE 76+20.00 BIKE LANE LINE LT
- STA PE 76+00.00 - STA PE 76+20.00 HATCH BUFFER LT
- STA PE 76+00.00 - STA PE 76+25.00 DOTTED BIKE LANE LINES RT
- STA PE 76+20.00 - STA PE 77+37.00 DOTTED BIKE LANE LINES LT
- STA PE 76+25.00 - STA PE 76+54.00 BIKE LANE LINE RT
- STA PE 76+25.00 - STA PE 76+54.00 HATCH BUFFER RT
- STA PE 76+54.00 - STA PE 76+79.00 DOTTED BIKE LANE LINES RT
- STA PE 76+79.00 - STA PE 76+89.00 BIKE LANE LINE RT
- STA PE 76+79.00 - STA PE 76+89.00 HATCH BUFFER RT
- STA PE 76+89.00 - STA PE 77+28.00 DOTTED BIKE LANE LINES RT
- STA PE 77+00.00 - STA PE 79+98.00 SOLID LANE LINE LT
- STA PE 77+28.00 - STA PE 77+50.00 BIKE LANE LINE RT
- STA PE 77+28.00 - STA PE 77+50.00 HATCH BUFFER RT
- STA PE 77+37.00 - STA PE 81+00.00 BIKE LANE LINE LT
- STA PE 77+37.00 - STA PE 81+00.00 HATCH BUFFER LT
- STA PE 77+50.00 - STA PE 77+95.00 DOTTED BIKE LANE LINES RT
- STA PE 77+95.00 - STA PE 78+59.00 BIKE LANE LINE RT
- STA PE 77+95.00 - STA PE 78+59.00 HATCH BUFFER RT
- STA PE 78+59.00 - STA PE 79+40.00 DOTTED BIKE LANE LINES RT
- STA PE 79+40.00 - STA PE 81+00.00 BIKE LANE LINE RT
- STA PE 79+40.00 - STA PE 81+00.00 HATCH BUFFER RT
- STA PE 79+98.00 - STA PE 81+00.00 DOTTED LANE LINE LT

4 INCH YELLOW LINE, LOW VOC CHLORINATED RUBBER PAINT AND TEMPORARY 4 INCH YELLOW LINE, PAINT

(ALL LINES WILL INCLUDE C/L LINE BREAKS FOR TOWN HIGHWAYS)

S = SOLID, D = DASHED

ESSEX JUNCTION:

- STA PE 76+00.00 - STA PE 76+25.00 SOLID/DASH TURN LANE LINES LT & RT
- STA PE 77+00.00 - STA PE 79+98.00 DOUBLE SOLID RT
- STA PE 79+98.00 - STA PE 81+00.00 DOUBLE SOLID MEDIAN LT & RT

6 INCH WHITE LINE, LOW VOC CHLORINATED RUBBER PAINT AND TEMPORARY 6 INCH WHITE LINE, PAINT

(ALL LINES WILL INCLUDE C/L LINE BREAKS FOR TOWN HIGHWAYS)

S = SOLID, D = DASHED

ESSEX JUNCTION:

- STA PE 76+00.00 - STA PE 76+20.00 BIKE LANE EDGE LINE LT
- STA PE 76+25.00 - STA PE 76+54.00 BIKE LANE EDGE LINE RT
- STA PE 76+79.00 - STA PE 76+89.00 BIKE LANE EDGE LINE RT
- STA PE 77+28.00 - STA PE 77+50.00 BIKE LANE EDGE LINE RT
- STA PE 77+37.00 - STA PE 81+00.00 BIKE LANE EDGE LINE LT
- STA PE 77+95.00 - STA PE 78+59.00 BIKE LANE EDGE LINE RT
- STA PE 79+40.00 - STA PE 81+00.00 BIKE LANE EDGE LINE RT

8 INCH YELLOW LINE, LOW VOC CHLORINATED RUBBER PAINT

ESSEX JUNCTION:

- STA PE 79+98.00 - STA PE 81+00.00 HATCHED MEDIAN LT/RT

CROSSWALK MARKING, LOW VOC CHLORINATED RUBBER PAINT AND TEMPORARY CROSSWALK MARKING, PAINT

ESSEX JUNCTION:

STA PE 80+49.00 LT/RT

LETTER OR SYMBOL, LOW VOC CHLORINATED RUBBER PAINT

ESSEX JUNCTION:



- STA PE 77+04.00 C/L, ARROW (1 EA)
- STA PE 77+43.00 RT, BIKE LANE SYMBOL (1 EA)
- STA PE 77+76.50 C/L, "O,N,L,Y" (4 EA)
- STA PE 77+87.00 LT, BIKE LANE SYMBOL (1 EA)
- STA PE 78+49.00 C/L, ARROW (1 EA)
- STA PE 79+21.50 C/L, "O,N,L,Y" (4 EA)
- STA PE 79+94.00 C/L, ARROW (1 EA)

TEMPORARY LETTER OR SYMBOL, PAINT

ESSEX JUNCTION:

- STA PE 77+04.00 C/L, ARROW (2 EA)
- STA PE 77+43.00 RT, BIKE LANE SYMBOL (1 EA)
- STA PE 77+87.00 LT, BIKE LANE SYMBOL (1 EA)
- STA PE 78+49.00 C/L, ARROW (2 EA)
- STA PE 79+94.00 C/L, ARROW (2 EA)

REMOVING SIGNS AS SHOWN - II

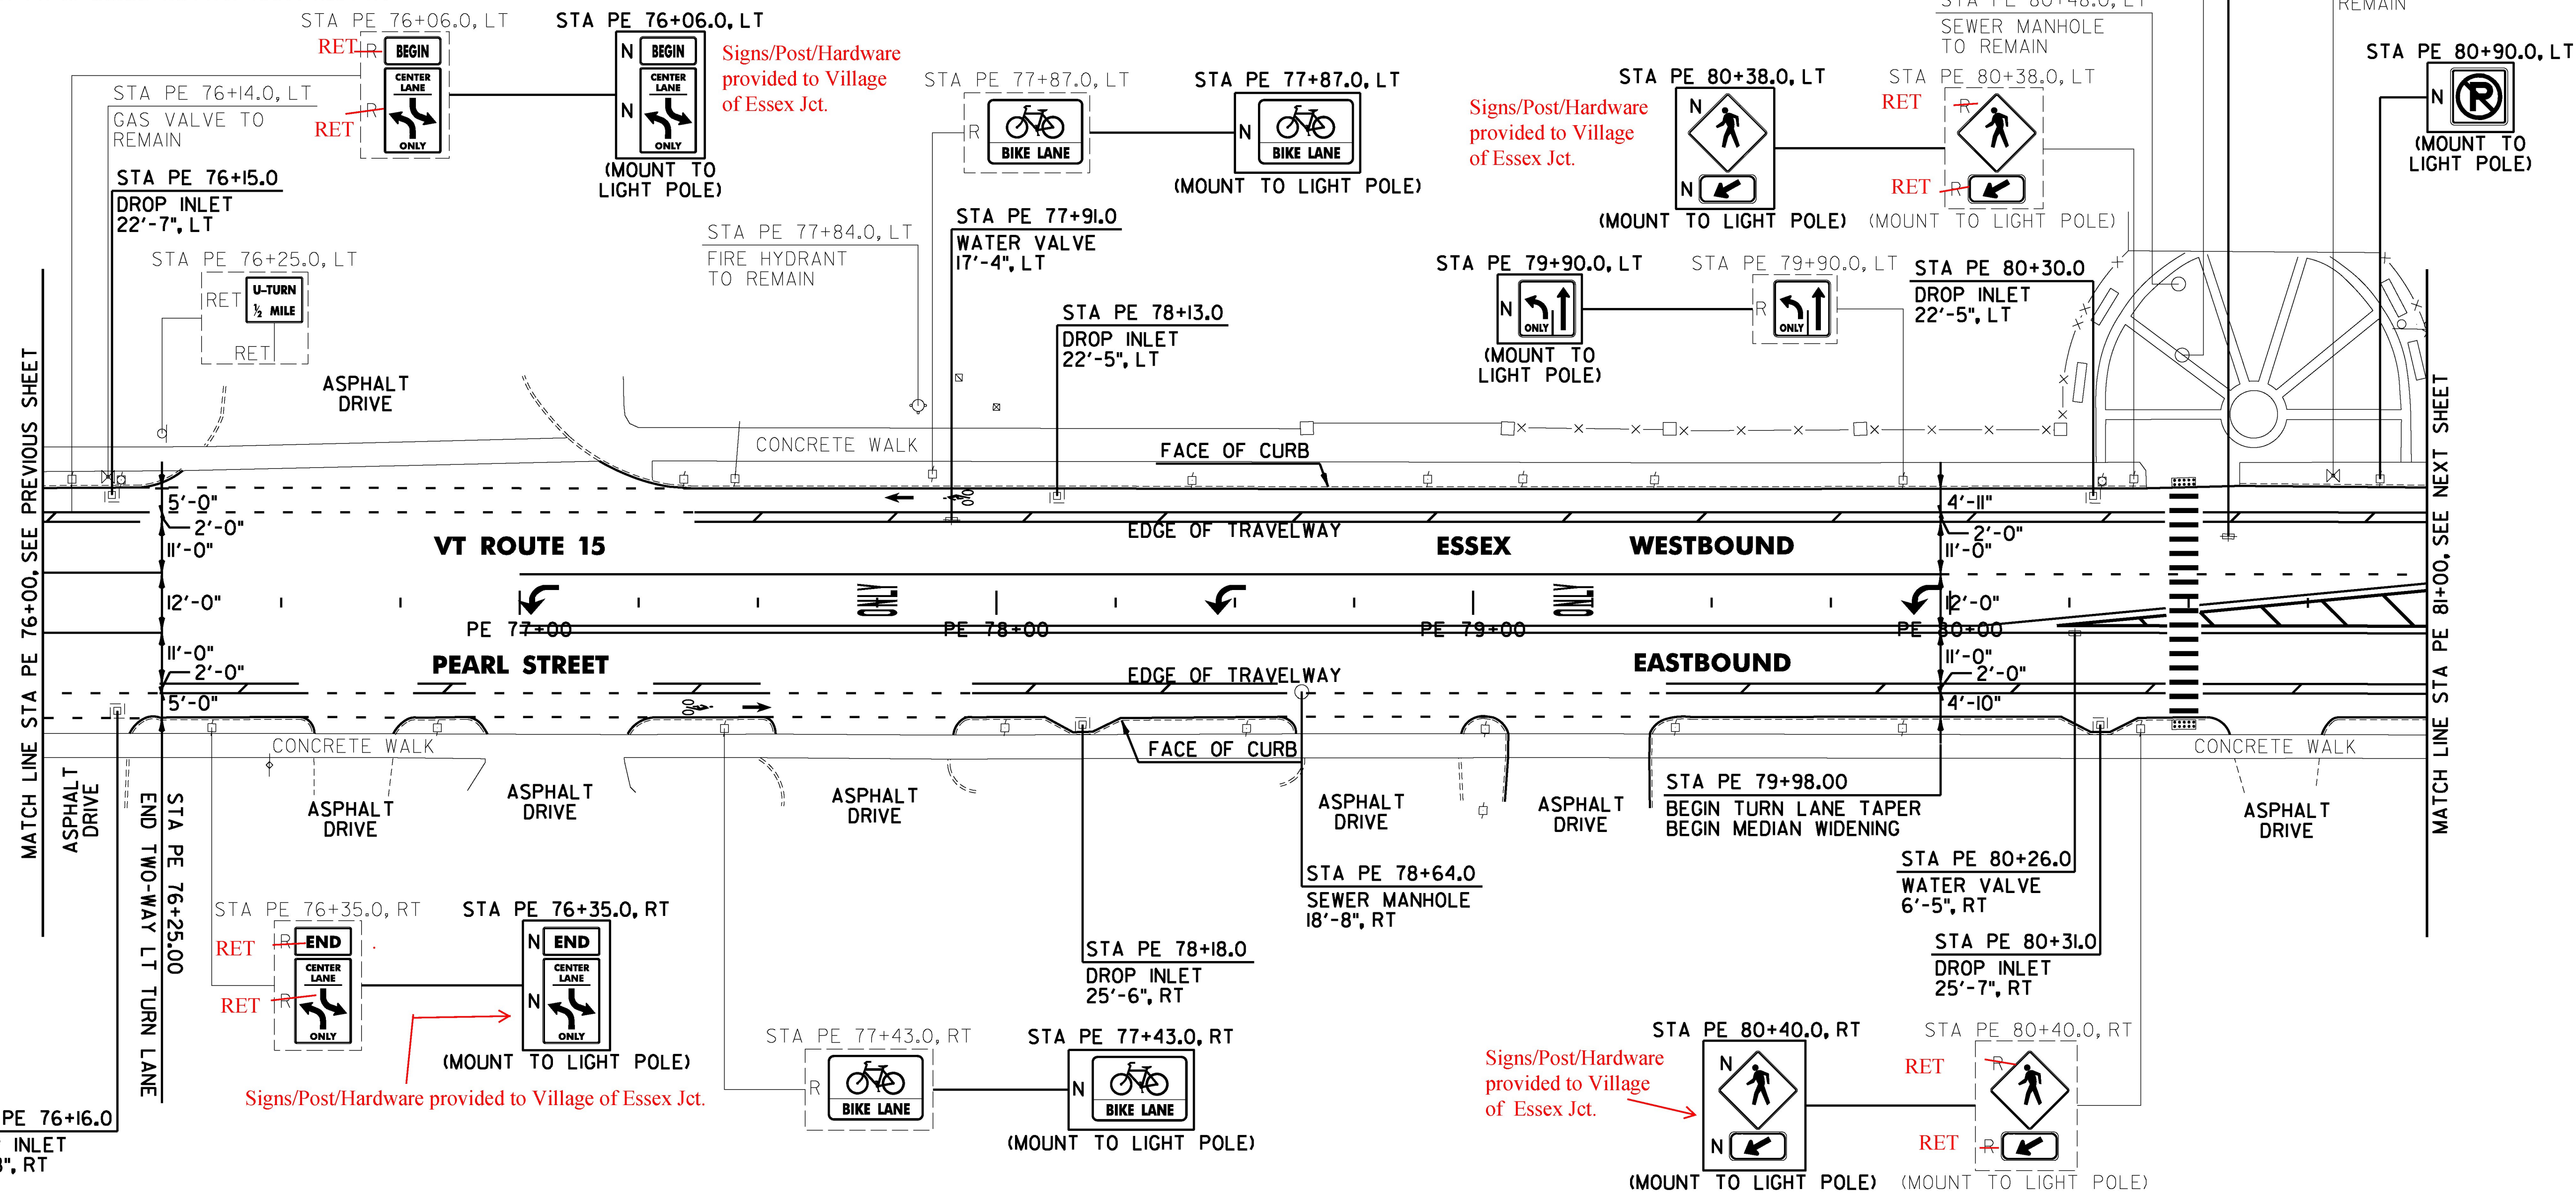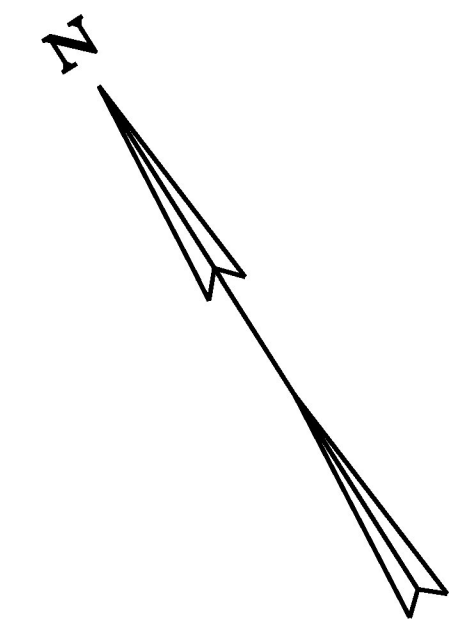

ESSEX JUNCTION:

- ~~STA PE 76+15.0 LT~~
- ~~STA PE 76+16.0 RT~~
- ~~STA PE 78+13.0 LT~~
- ~~STA PE 78+18.0 RT~~
- ~~STA PE 80+30.0 LT~~
- ~~STA PE 80+31.0 RT~~

ADJUST ELEVATION OF VALVE BOX

ESSEX JUNCTION:

- STA PE 77+91.0 LT
- STA PE 80+26.0 RT
- STA PE 80+58.0 LT

CHANGING ELEVATION OF SEWER MANHOLES

- ESSEX JUNCTION: PE 76+15 LT PE 78+13 LT
- STA PE 78+64.0 RT PE 76+16 RT PE 80+30 LT

- SIGN LEGEND**
- R = REMOVE
 - S = SALVAGE
 - N = NEW
 - RET = RETAIN
 - B-B = BACK TO BACK
 - EXISTING = _____
 - NEW = _____
 - R = RETURN TO VILLAGE OF ESSEX JUNCTION

NOT TO SCALE



PROJECT NAME: ESSEX JUNCTION

PROJECT NUMBER: NH 2956(2)

FILE NAME: z15v026bdr.dgn
 PROJECT LEADER: D.GOZALKOWSKI
 DESIGNED BY: J. SCUDDER
 PLAN SHEET II

PLOT DATE: 4/19/2016
 DRAWN BY: C. KAHLBAUGH
 CHECKED BY: J. SHIELDS
 SHEET 93 OF 171