


DATE	
BY	
FINAL SURVEY	
NOTED	
NO.	

DATE	
BY	
ORIGINAL SURVEY	
NOTED	
NO.	

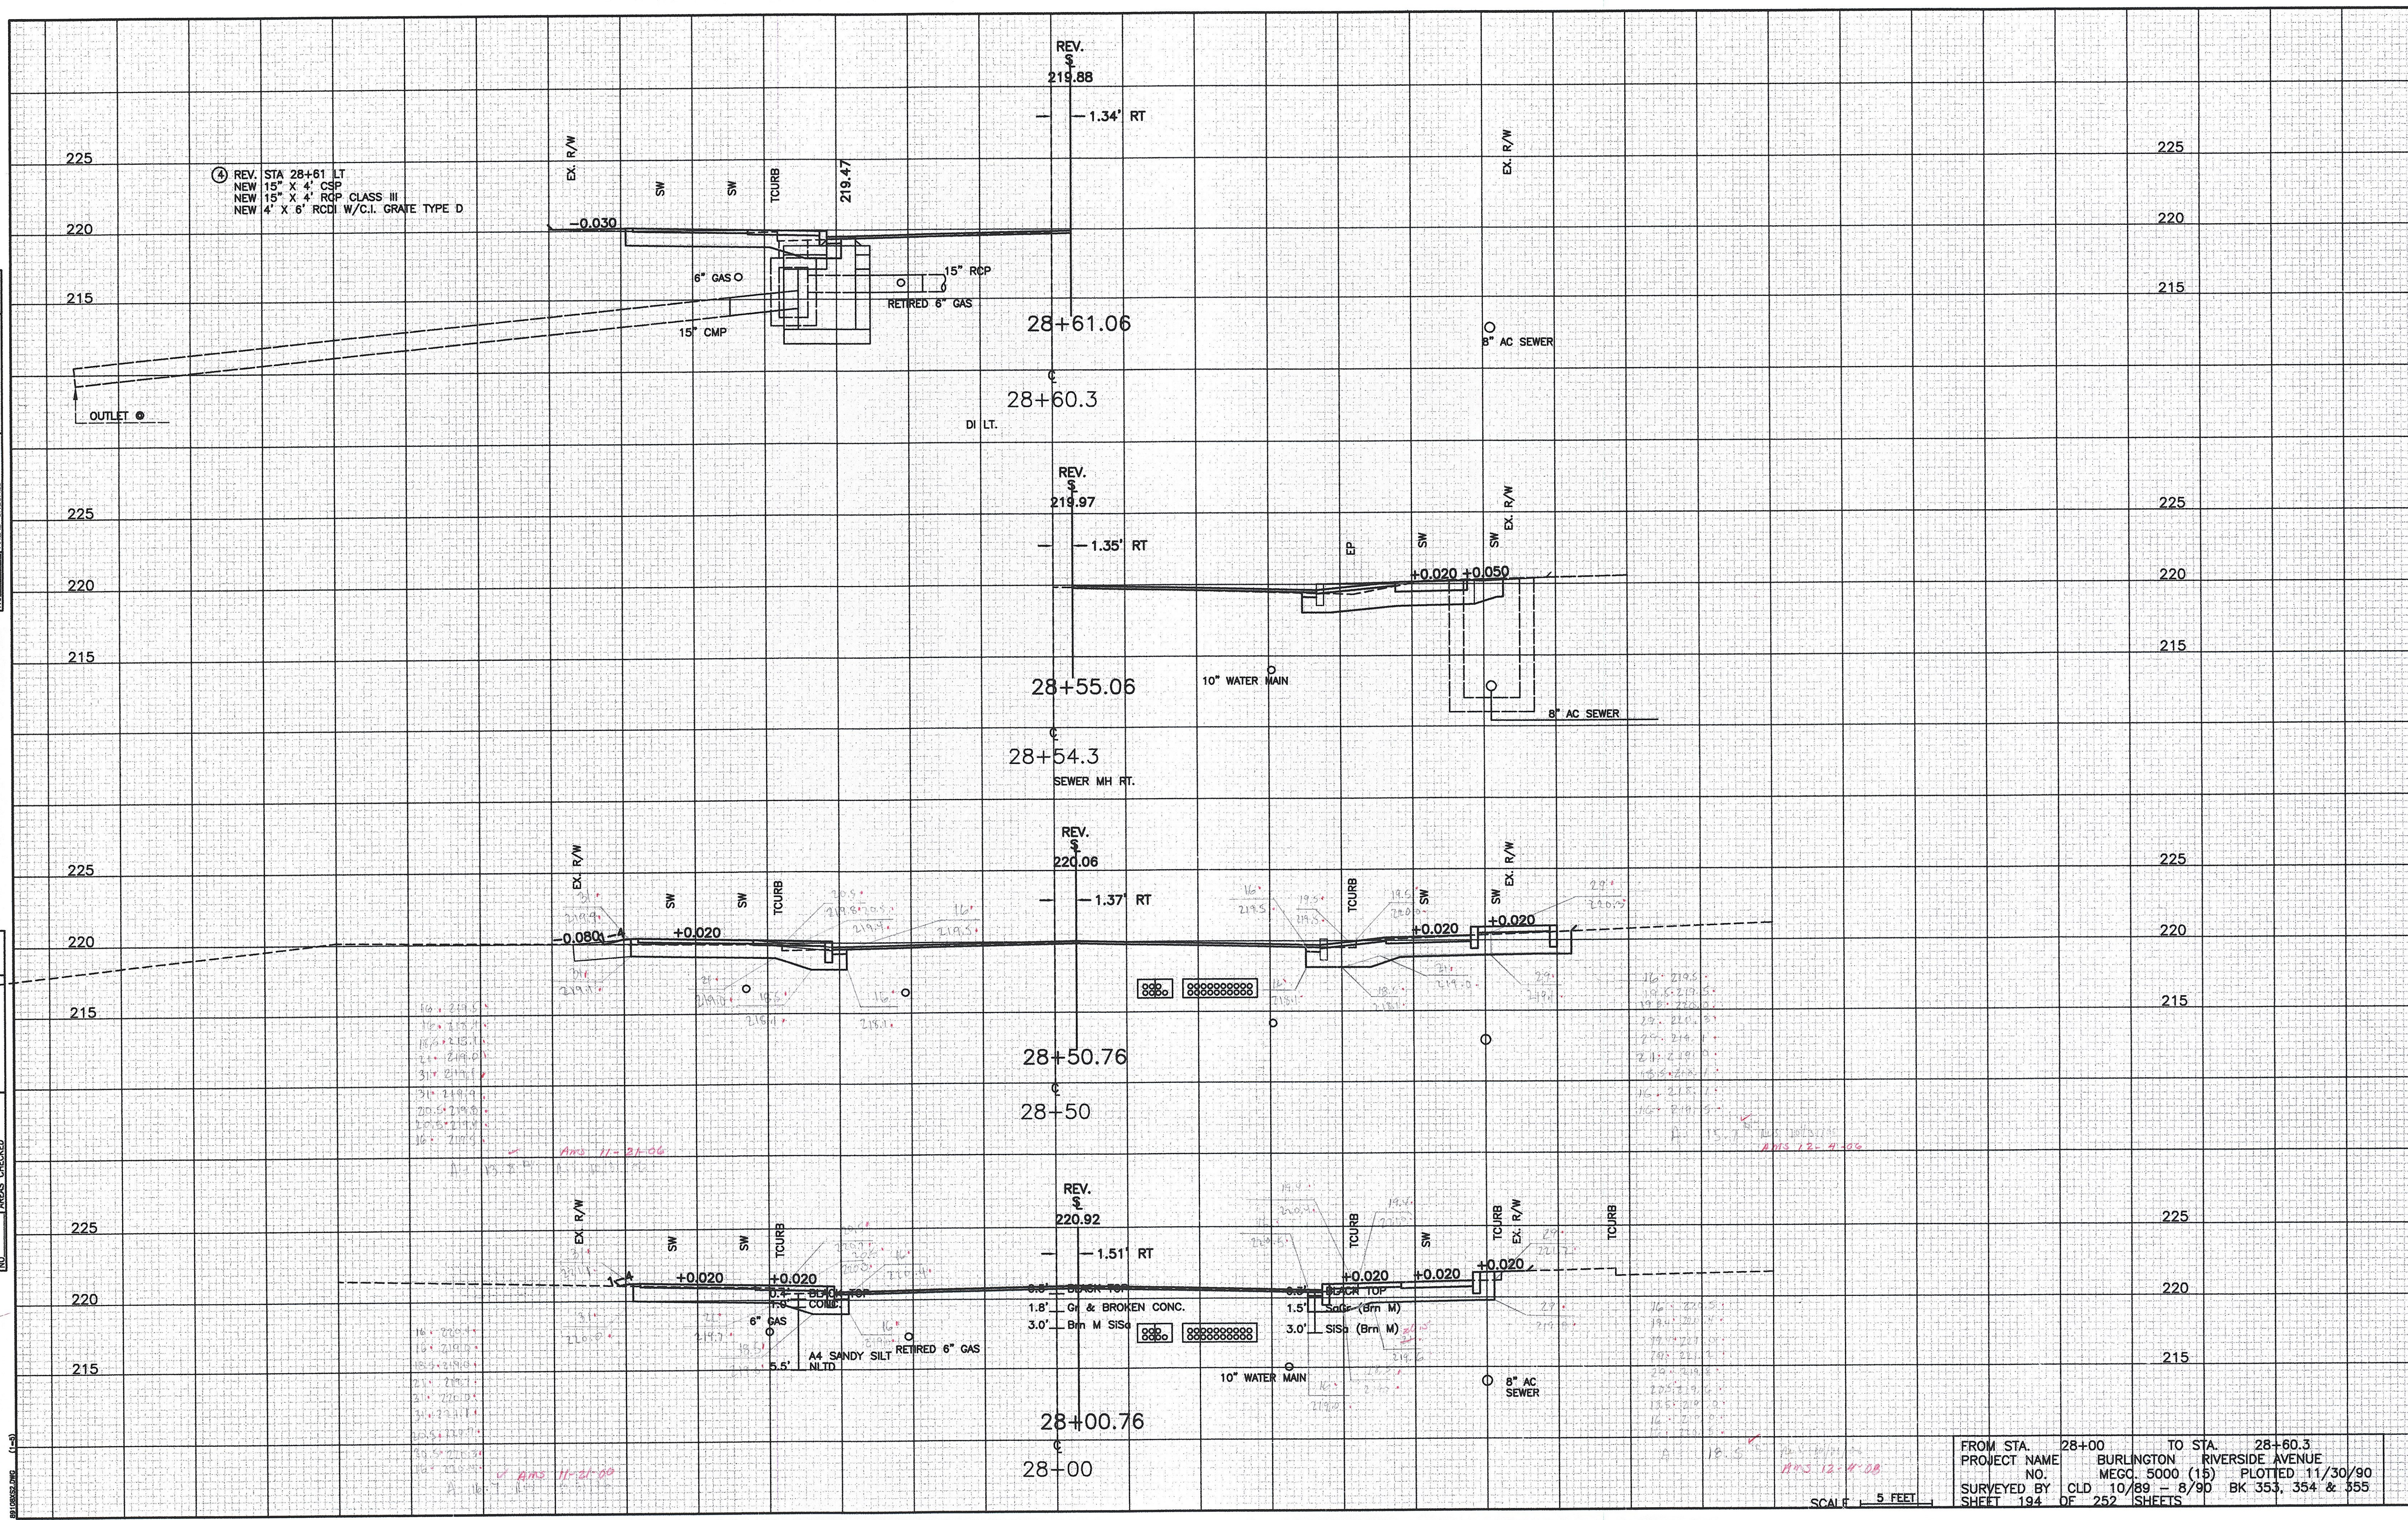

④ REV. STA 28+61 LT
 NEW 15" X 4' CSP
 NEW 15" X 4' RCP CLASS III
 NEW 4' X 6' RCDI W/C.I. GRAFE TYPE D

16. 219.5
 17. 219.5
 18. 219.5
16. 219.5
 17. 219.5
 18. 219.5
FROM STA. 28+00 TO STA. 28+60.3
 PROJECT NAME BURLINGTON RIVERSIDE AVENUE
 NO. MEGC. 5000 (15) PLOTTED 11/30/90
 SURVEYED BY CLD 10/89 - 8/90 BK 353, 354 & 355
 SHEET 194 OF 252 SHEETS

SCALE 5 FEET