


782

SECTION A-A

SCALE: 1:20

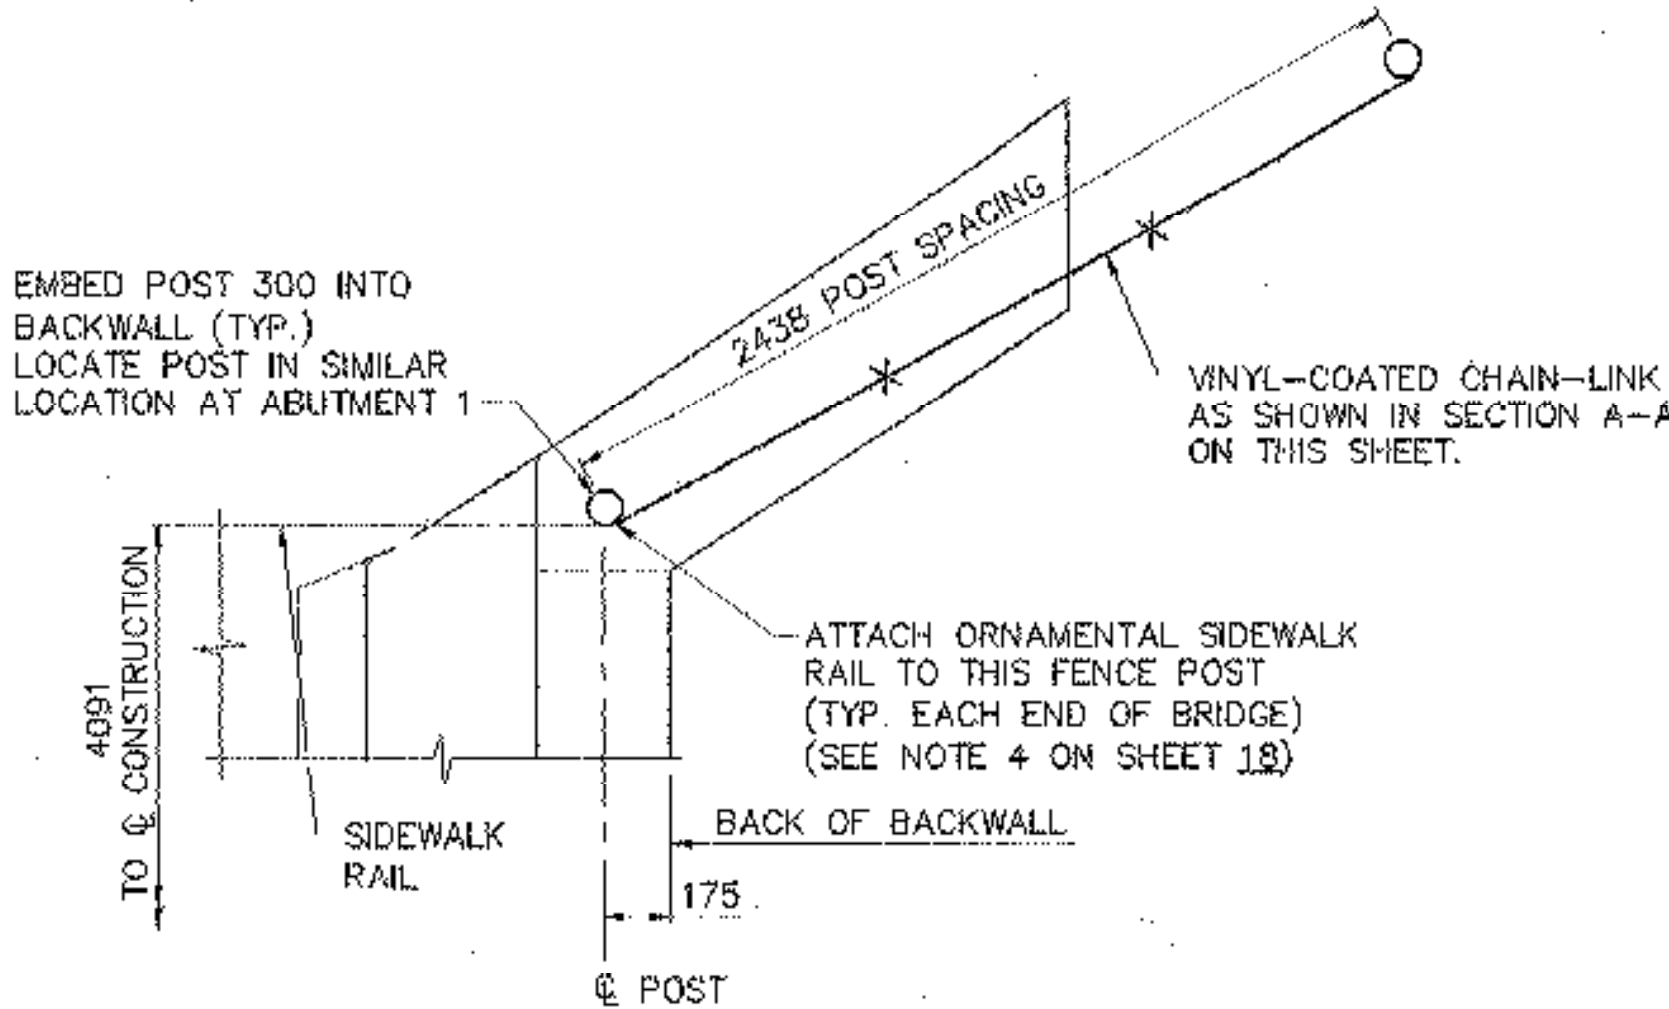

DETAIL A

SCALE: 1:20