


PLAN
SCALE: 1"=30'



STA
SEWER
SEWER

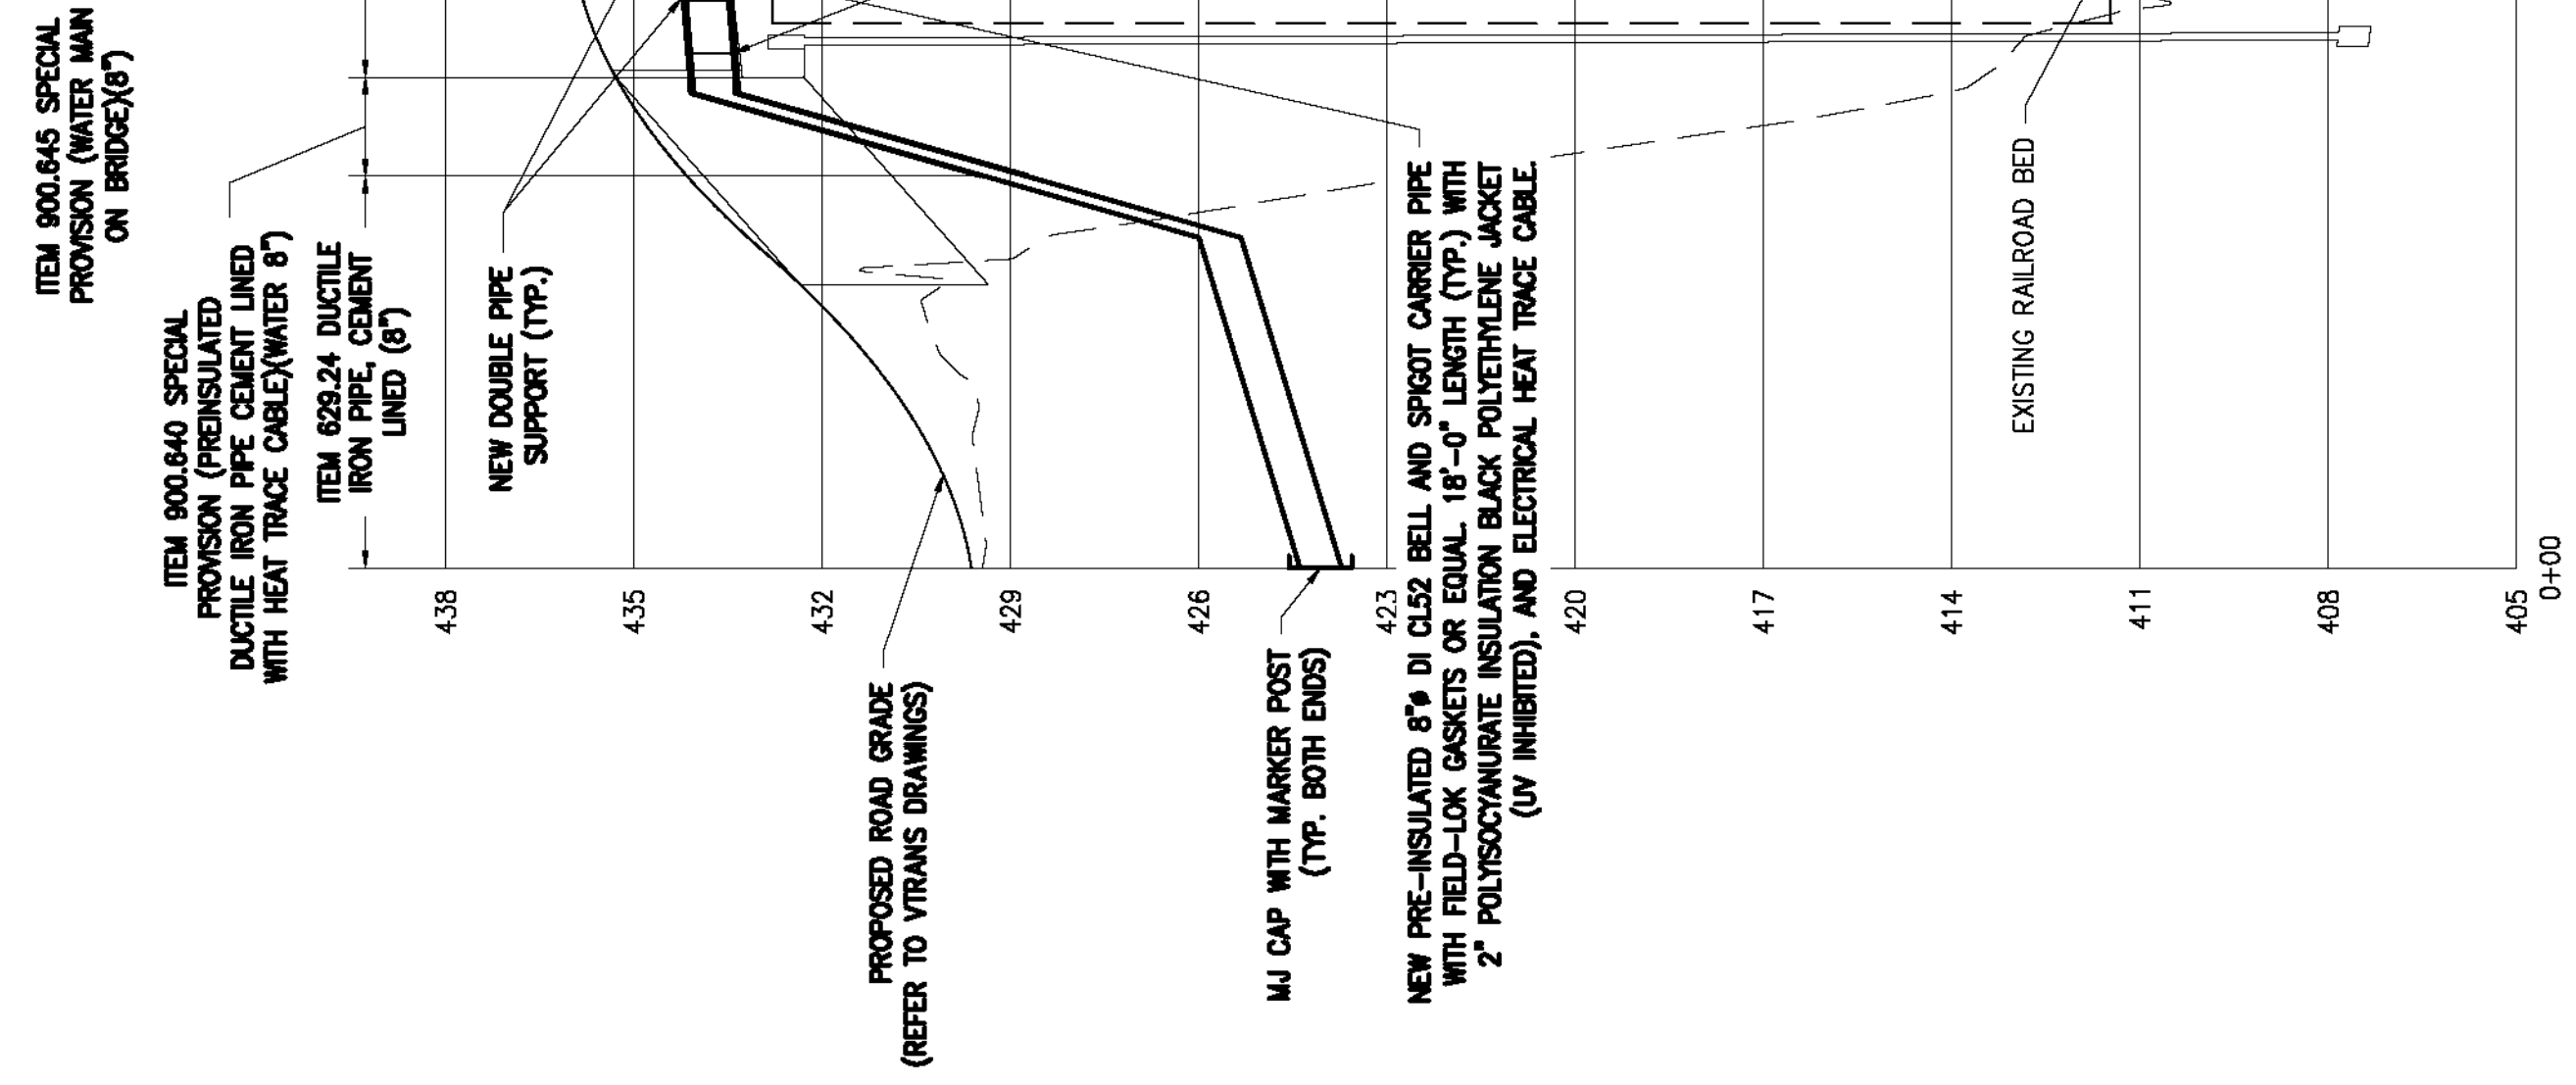