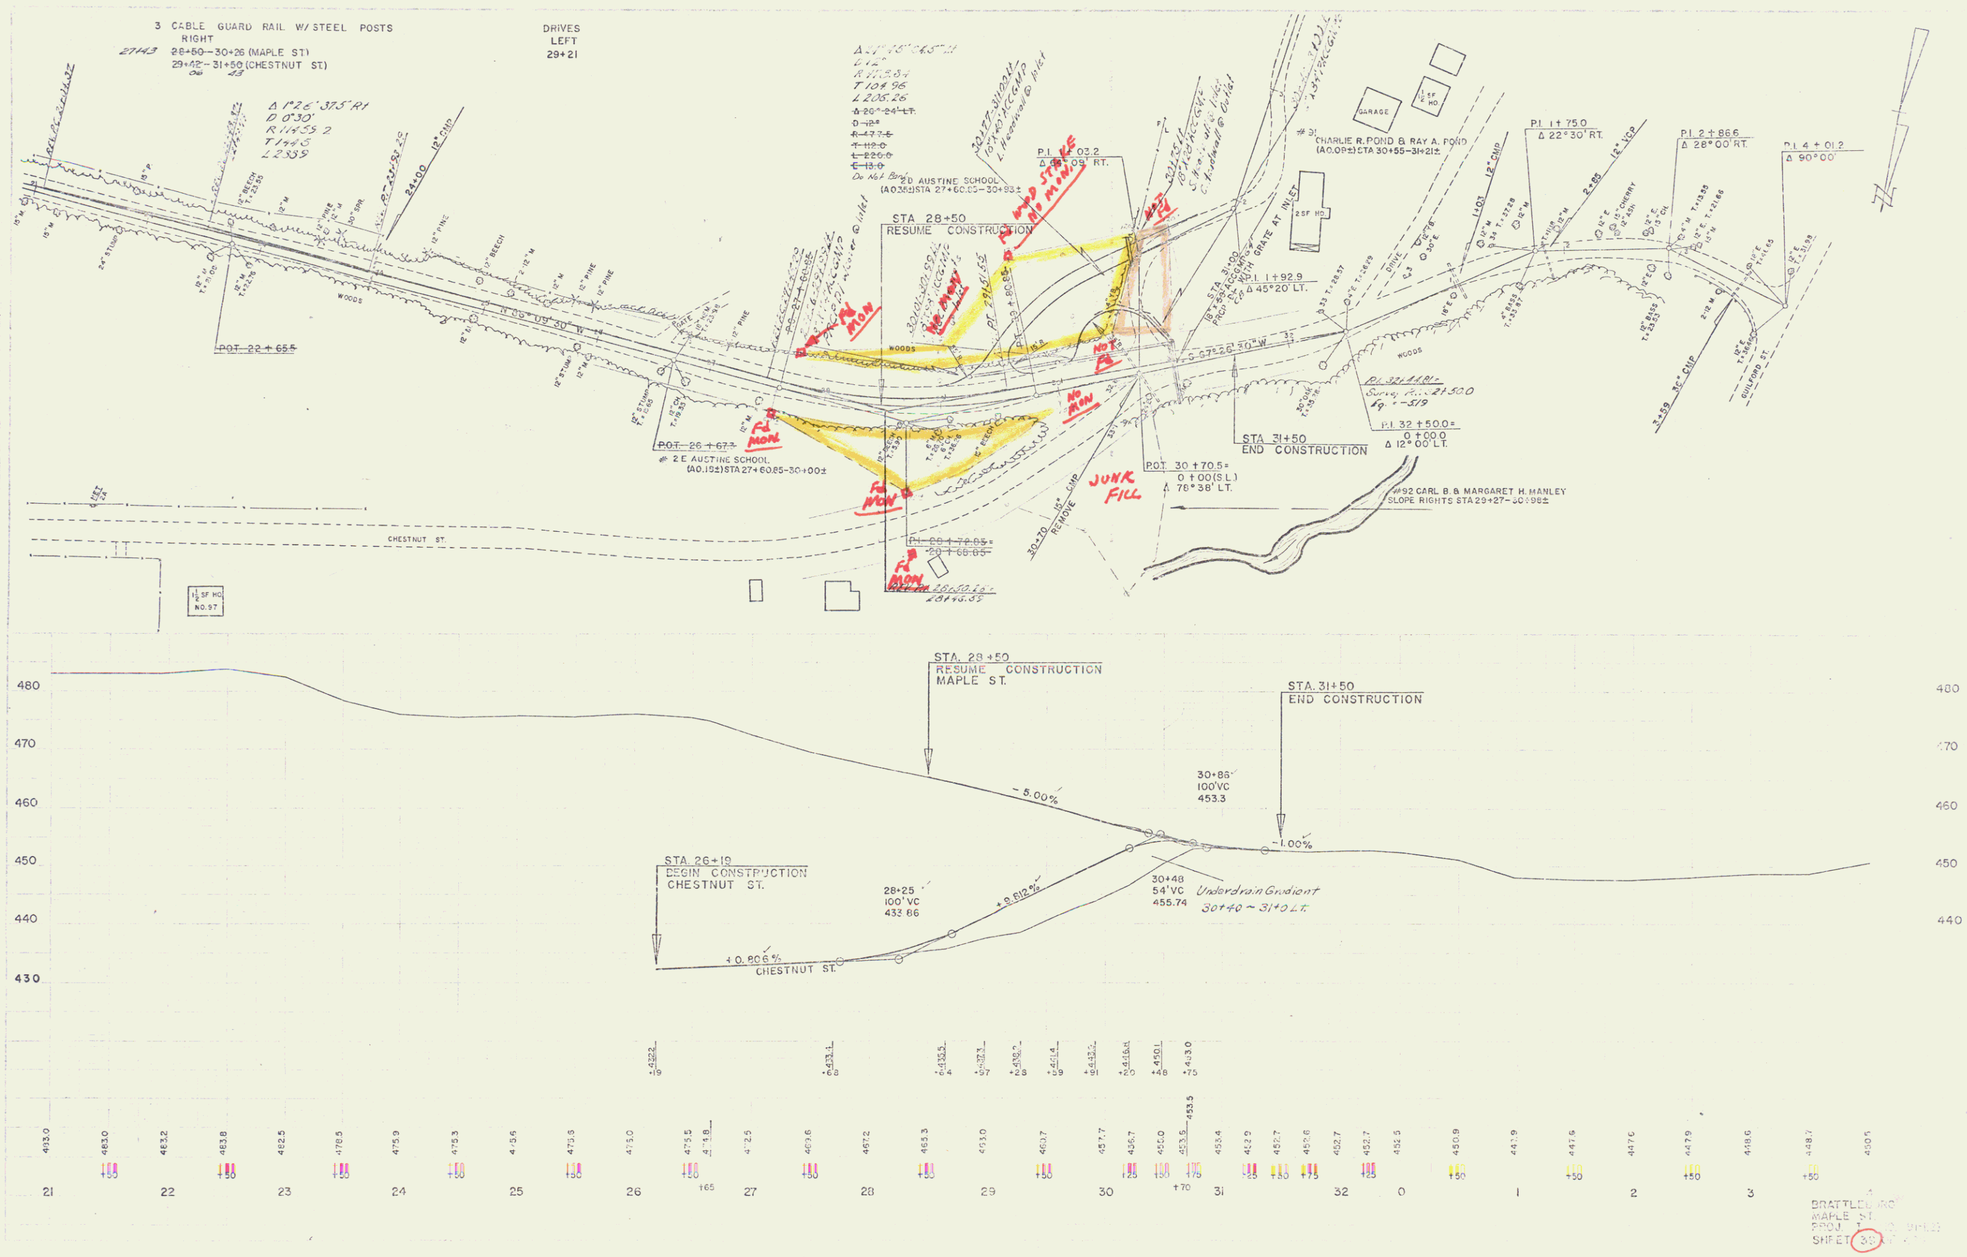

BRATTLEBORO
MAPLE ST
PROJ.
SHEET 33

5