



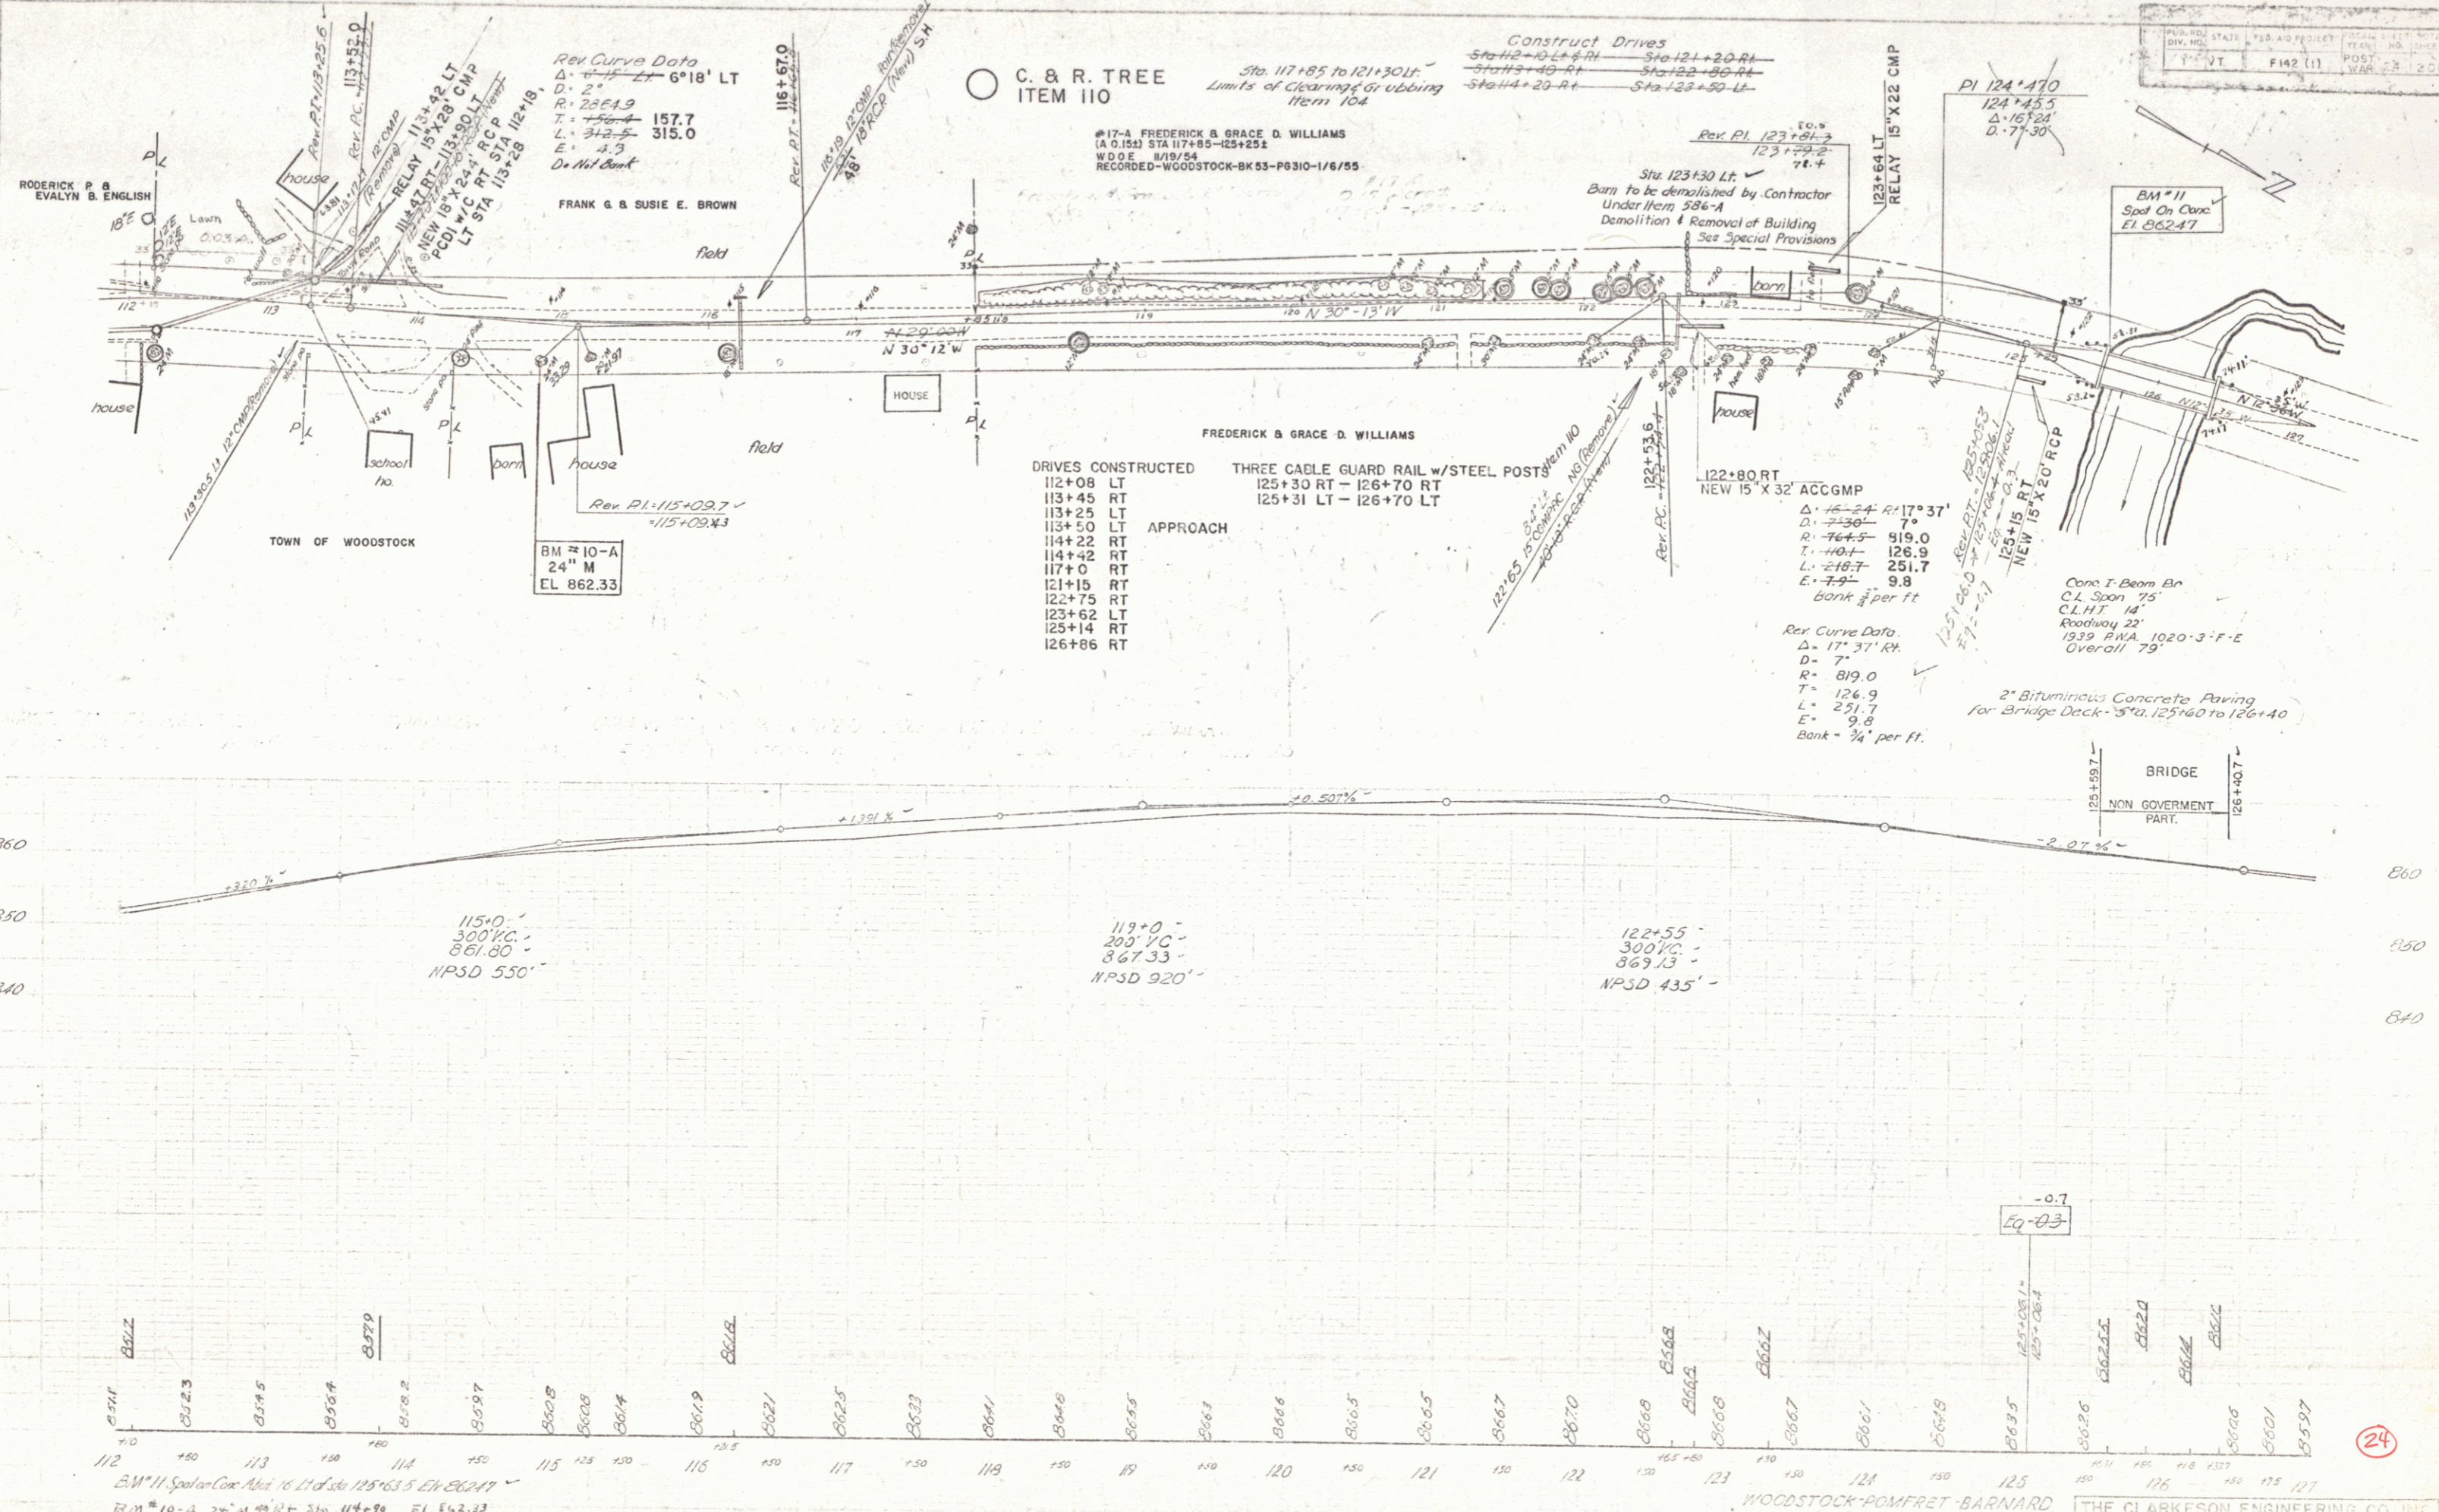

112 113 114 

THE CLARKESON ENGINEERING CO., INC.  
 BOSTON CONSULTING ENGINEERS  
 MASSACHUSETTS